



Commune de CAUX

CAUX

Assainissement pluvial

ETUDE HYDRAULIQUE

4- Plan du réseau projeté

Echelle : 1/500ème



Direction
Départementale
de l'Équipement

HERAULT

Service des
Collectivités
Locales

Impasse Barrière
B.P. 738
34521 Béziers Cedex
Tel : 04.67.11.10.20
Fax : 04.67.11.10.39

Secrétaires : C.FAGES - G.GOURDEL

Dessinateur : D.PAGES

Béziers le : 06 JUIN 2000

Le Chef de Section des
T.P.E.
Chargé d'Études.

P-C. ARNAUD

Béziers le : 06 JUIN 2000

Le Chef de Section Principal
des T.P.E.
Chef de l'Unité d'Études.

A. BOUDET


Béziers le : 06 JUIN 2000

L'ingénieur Divisionnaire des
T.P.E.
Adjoint au Chef du S.C.L.

Signé : D. TRUNDE


D. TRUNDE

063_1PG1.DWG

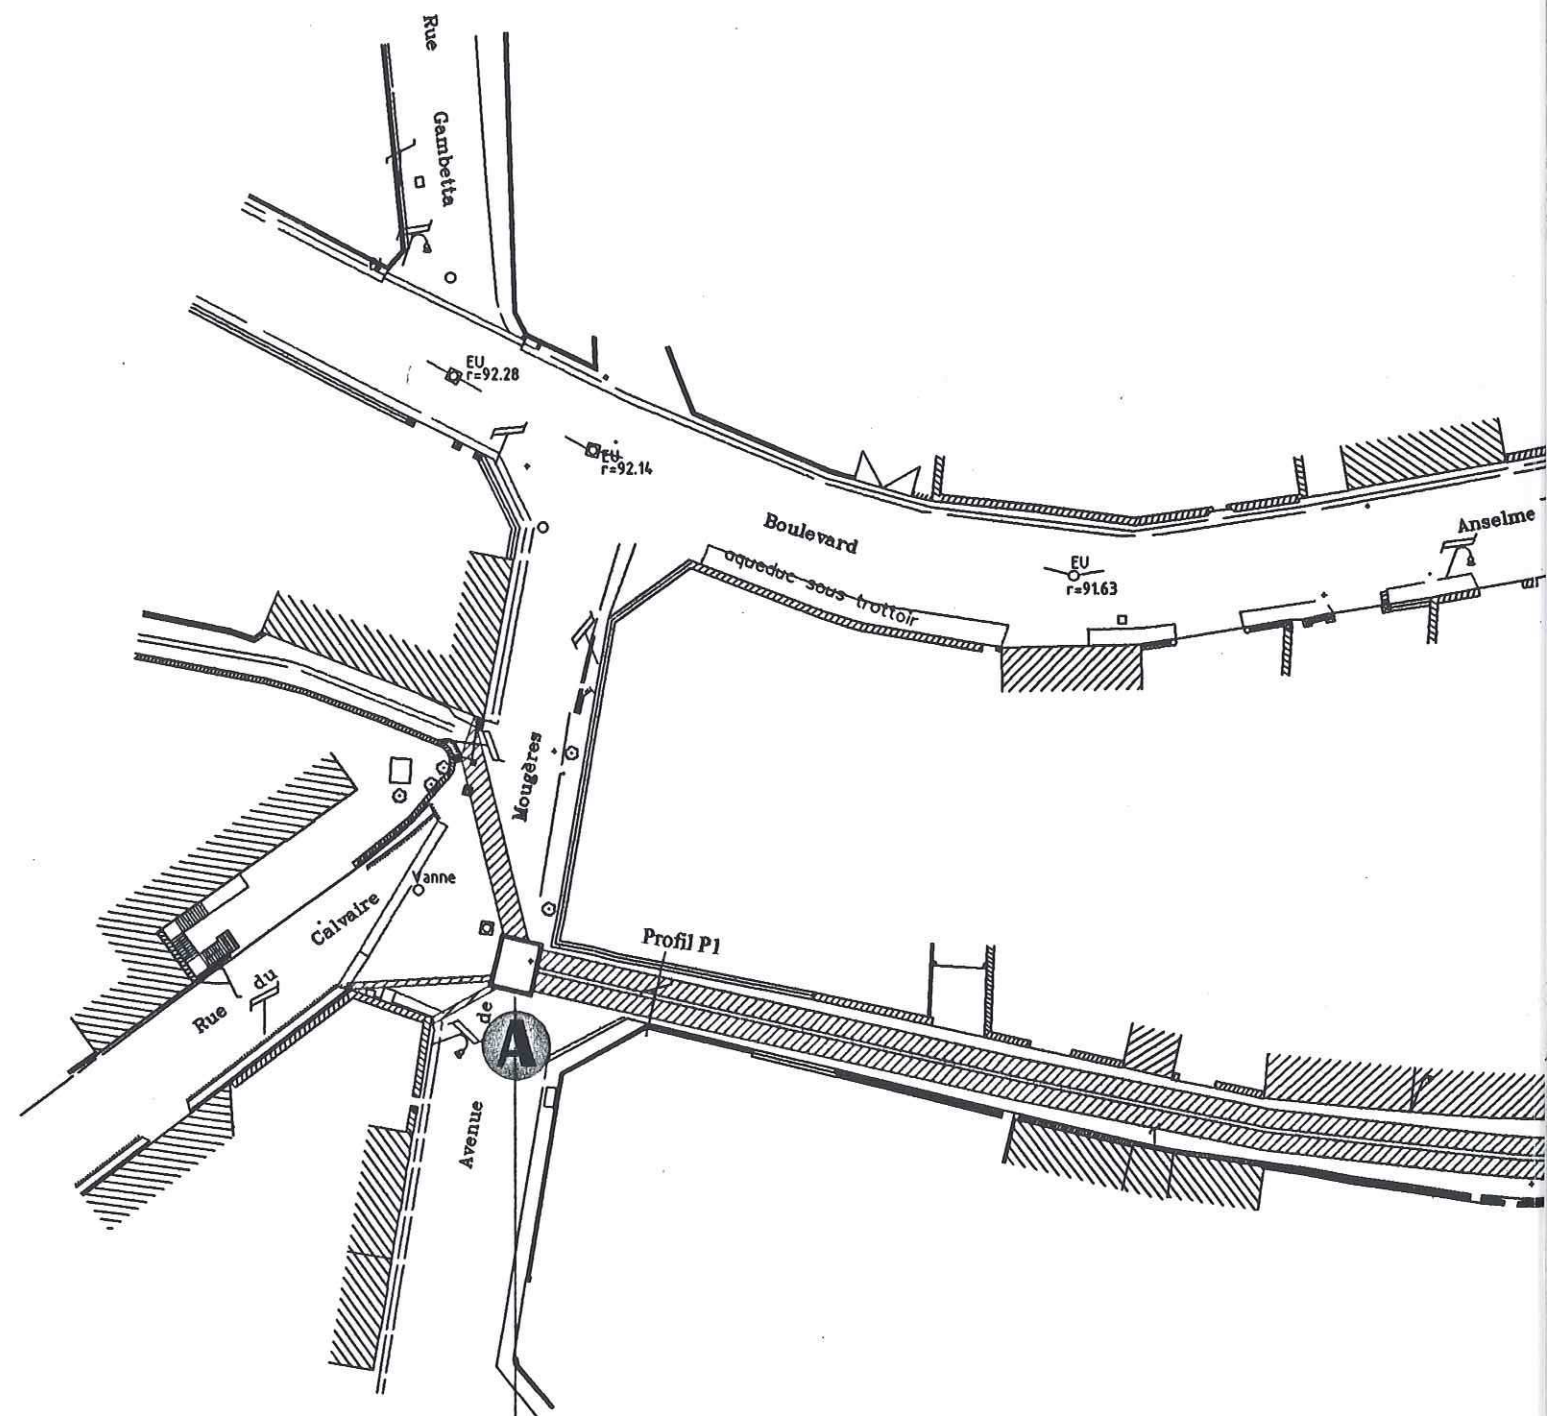

Dallot 150x45


2 Buses di
Pente =
Débit =

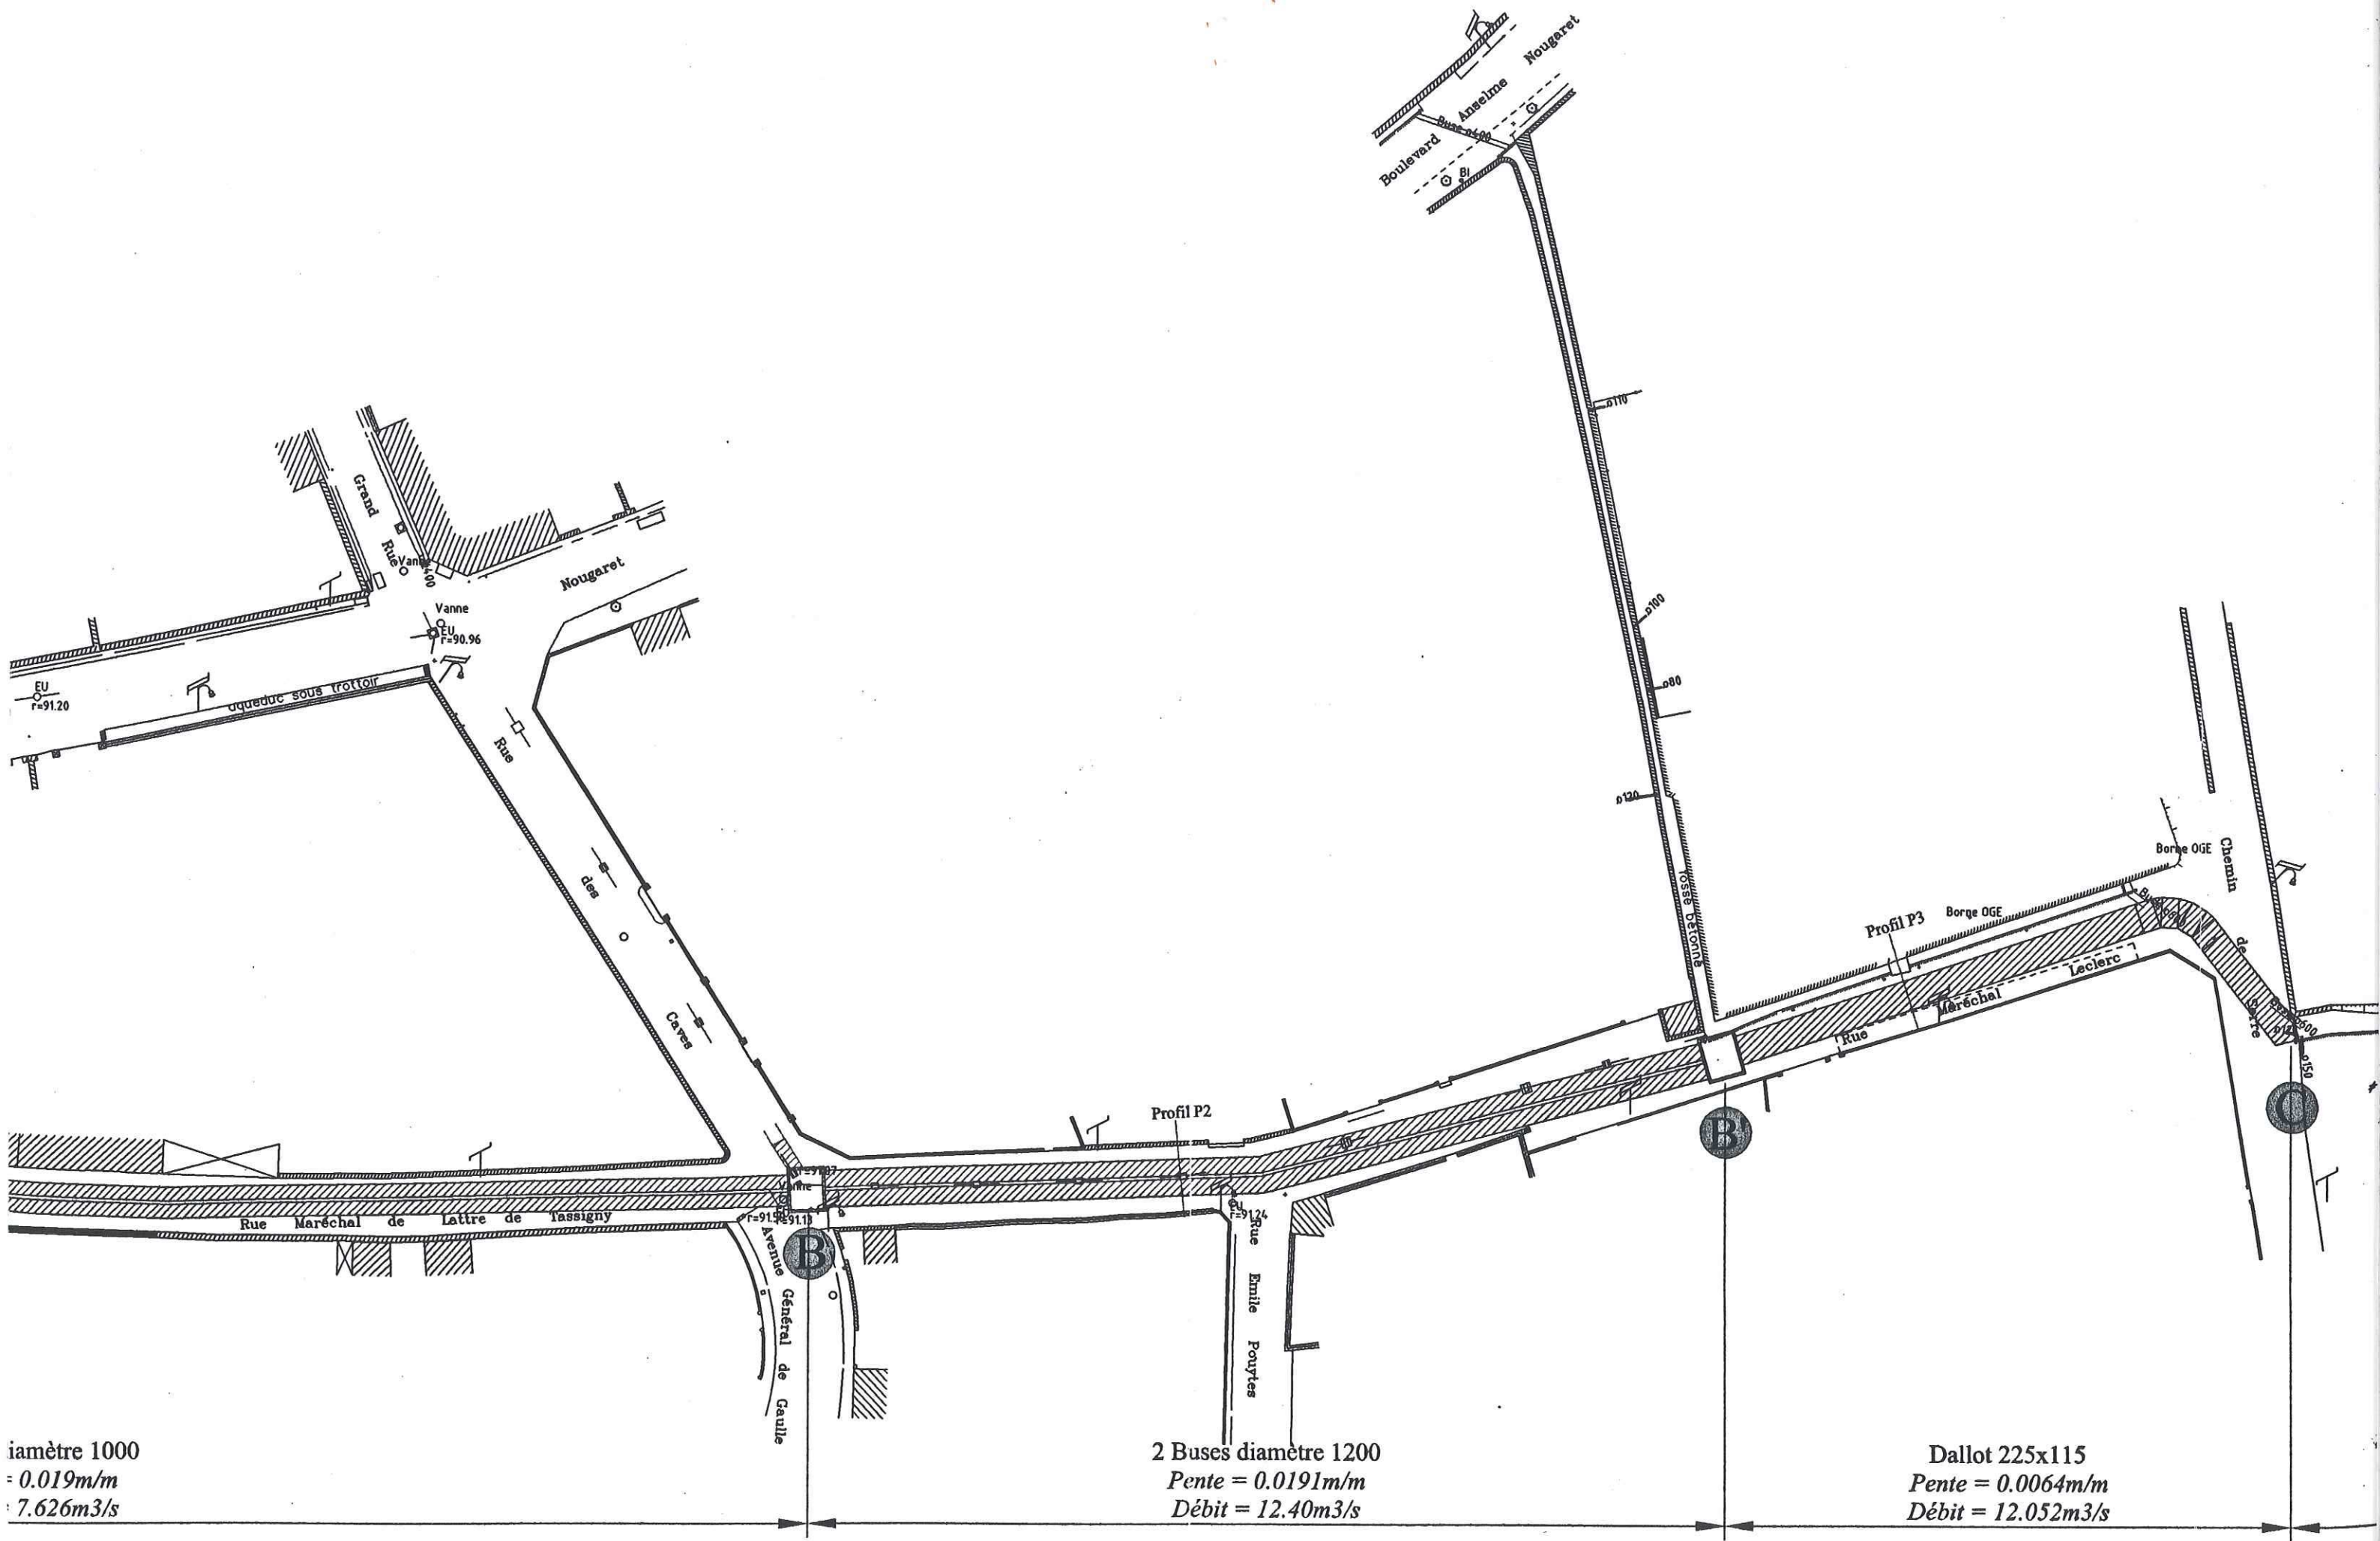

diamètre 1000
Pente = 0.019m/m
Débit = 7.626m³/s

2 Buses diamètre 1200
Pente = 0.0191m/m
Débit = 12.40m³/s

Dallot 225x115
Pente = 0.0064m/m
Débit = 12.052m³/s

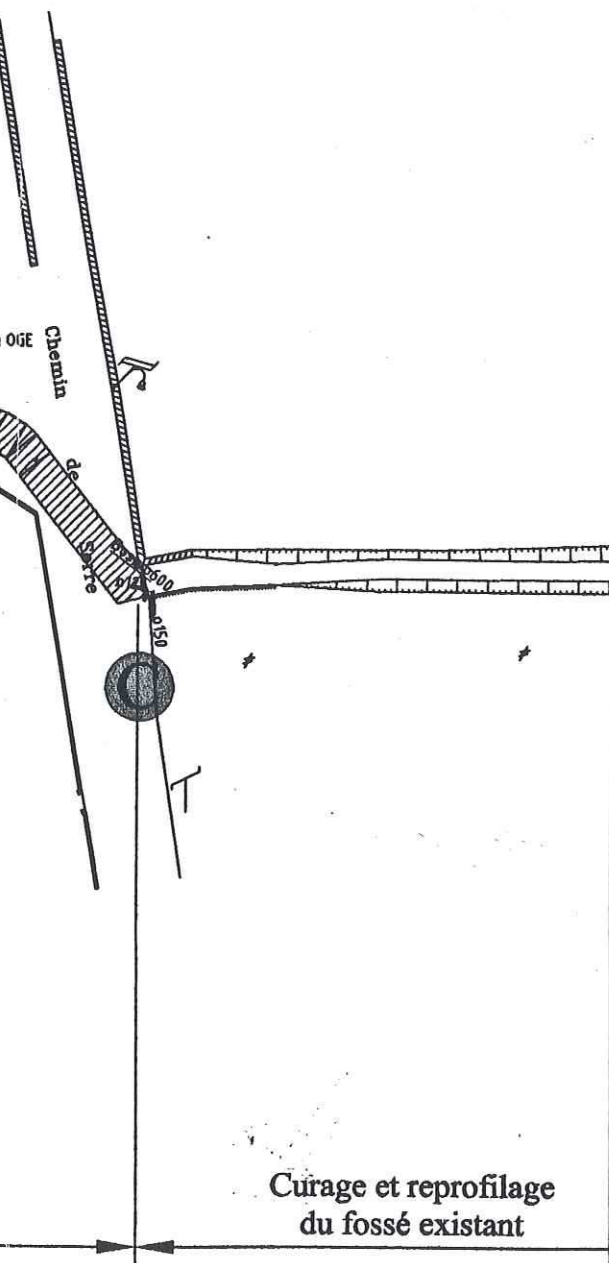

Curage et reprofilage
du fossé existant

DIRECTION DEPARTEMENTALE DE L'EQUIPEMENT DE L'HERAULT
SERVICE DES COLLECTIVITES LOCALES OUEST - BUREAU D'ETUDES DES EQUIPEMENTS

COMMUNE DE CAUX

DEFENSE DES LIEUX HABITES CONTRE LES EAUX
DE RUISSELLEMENT des COTEAUX du SEGALA

— RESEAU DN 1000 —

MARCHE SOGEA

2 - PLAN AU 1/500e

TECHNICIEN : J.L. MORGANTI

DESSINATEUR : C. EVESQUE

DRESSE PAR LE CHEF D'UNITE

BEZIERS, LE

19 JUL. 1990

C. LA RUSSA


19 JUL. 1990


SOGEA
LANGUEDOC - ROUSSILLON
AGENCE P. MONTPELLIER
381, Av. du Mas d'Agelliers - B.P. 3526
34048 MONTPELLIER CEDEX
Tél. 67 69 72 00




Le nivellement est rattaché au N.G.F.

Point caractéristique

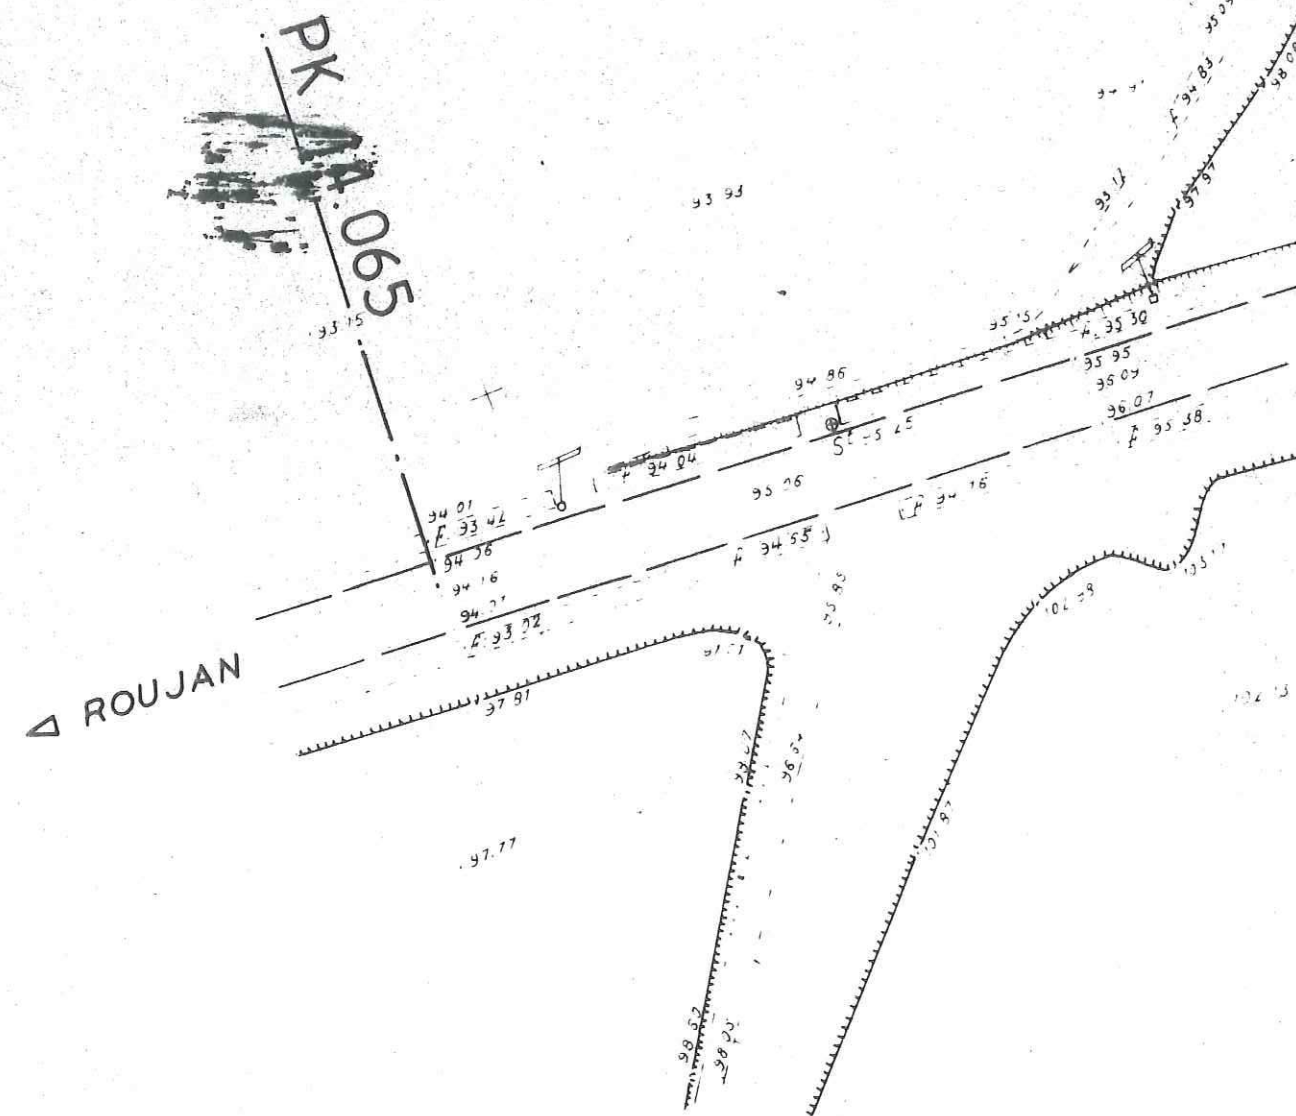


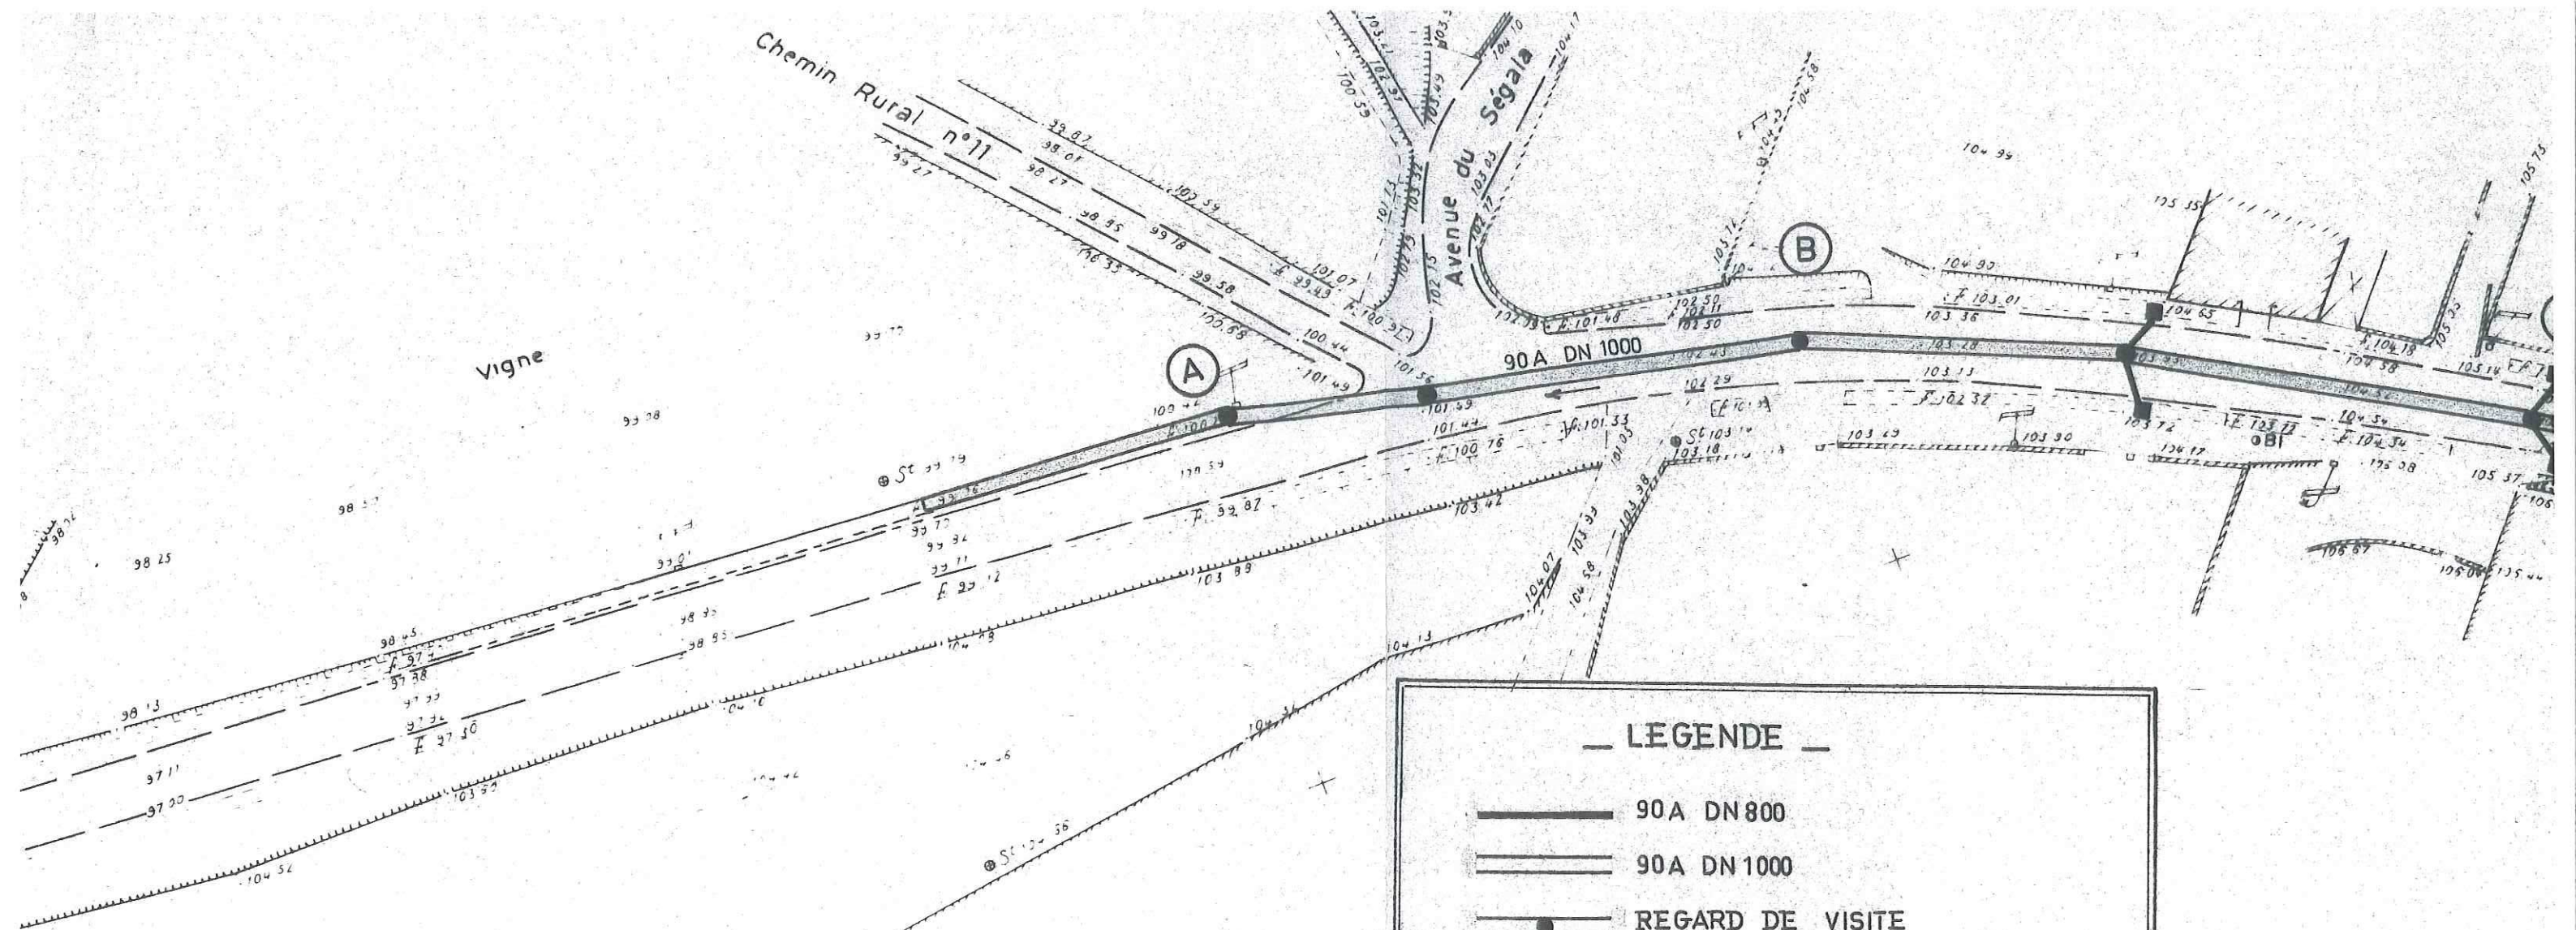

SAL BETONNE
T 90 A DN 300

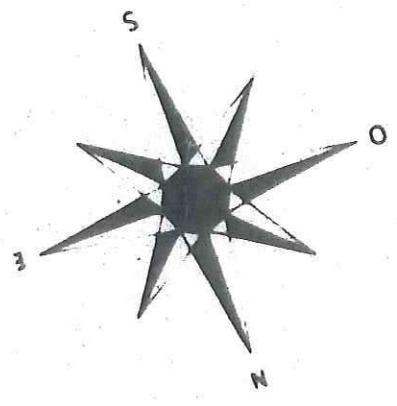

ECHELLE 1/500 e

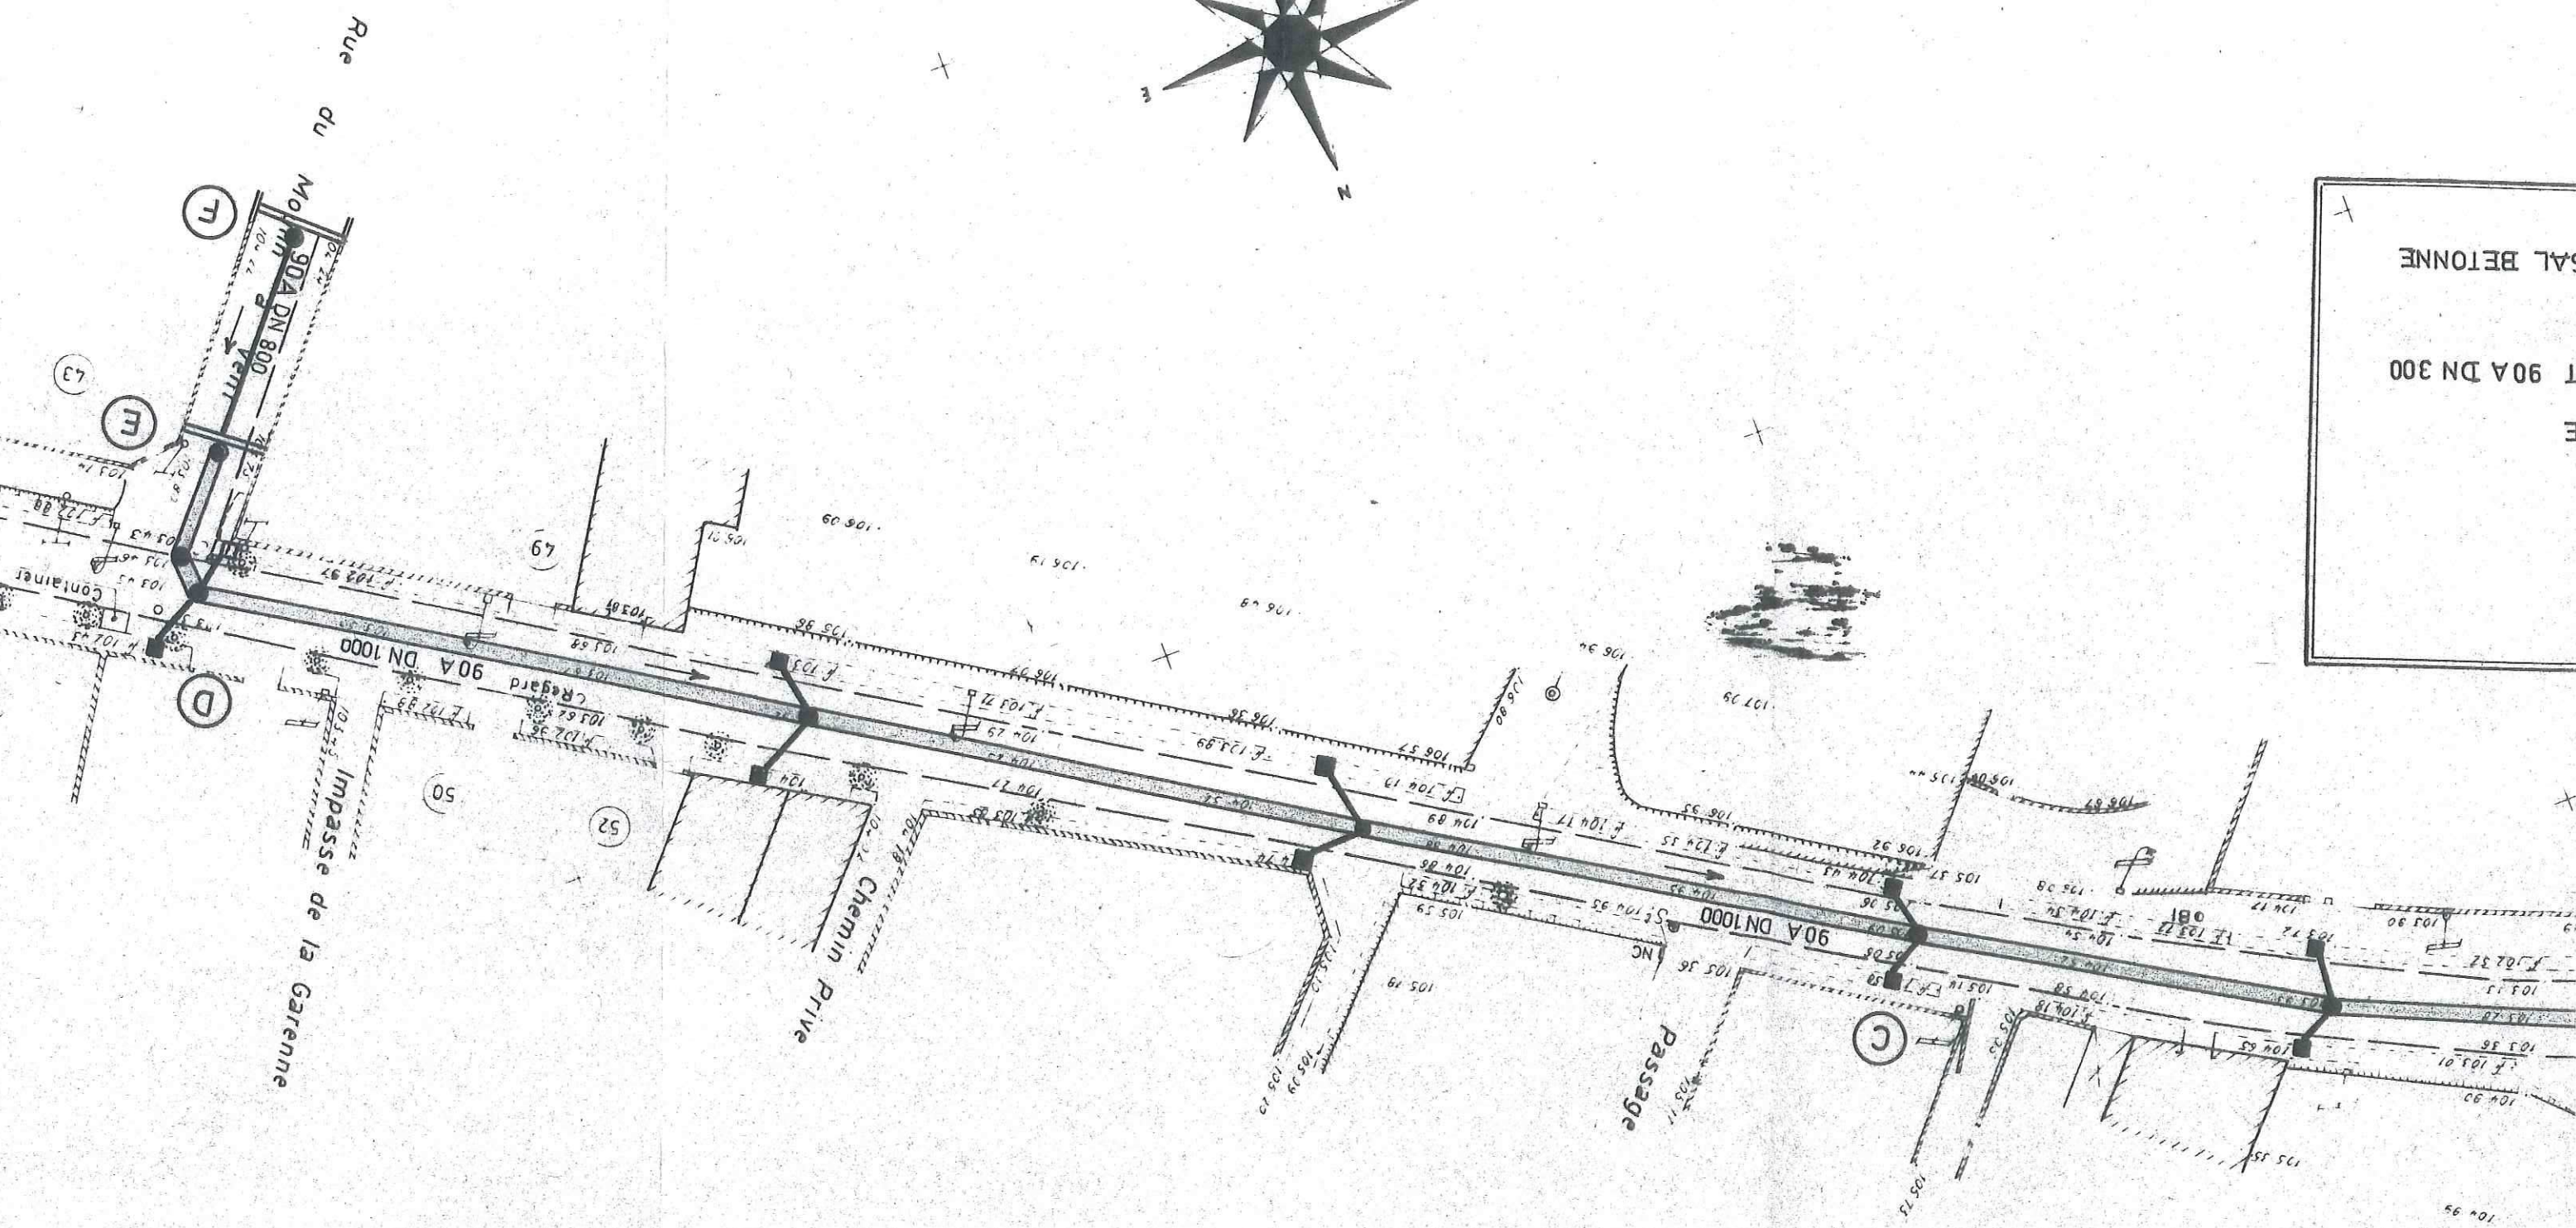

DEPARTEMENT DE L'HERAULT

COMMUNE DE CAUX

ASSAINISSEMENT (E.U. - PLUVIAL) & EAU POTABLE
RUES DES MARECHAUX
DE LATTRE DE TASSIGNY ET LECLERC

PLAN DE RECOLEMENT

Ref: 411 209

BESSIERE

Av. de poilhes 34310 CAPESTANG
tel: 04.67.93.33.59 fax: 04.67.93.39.74

Dess. Laurent BARRIERES

Echelle : 1 / 200e

RESEAUX .

EAUX USEES & PLUVIALES
EAU POTABLE


Travaux effectués du 22/04/04 au 30/07/04

Plan établi le 24/09/2004

Observation :

F89,06 ALTITUDES A VERIFIER

Mise à jour le : 22/11/04

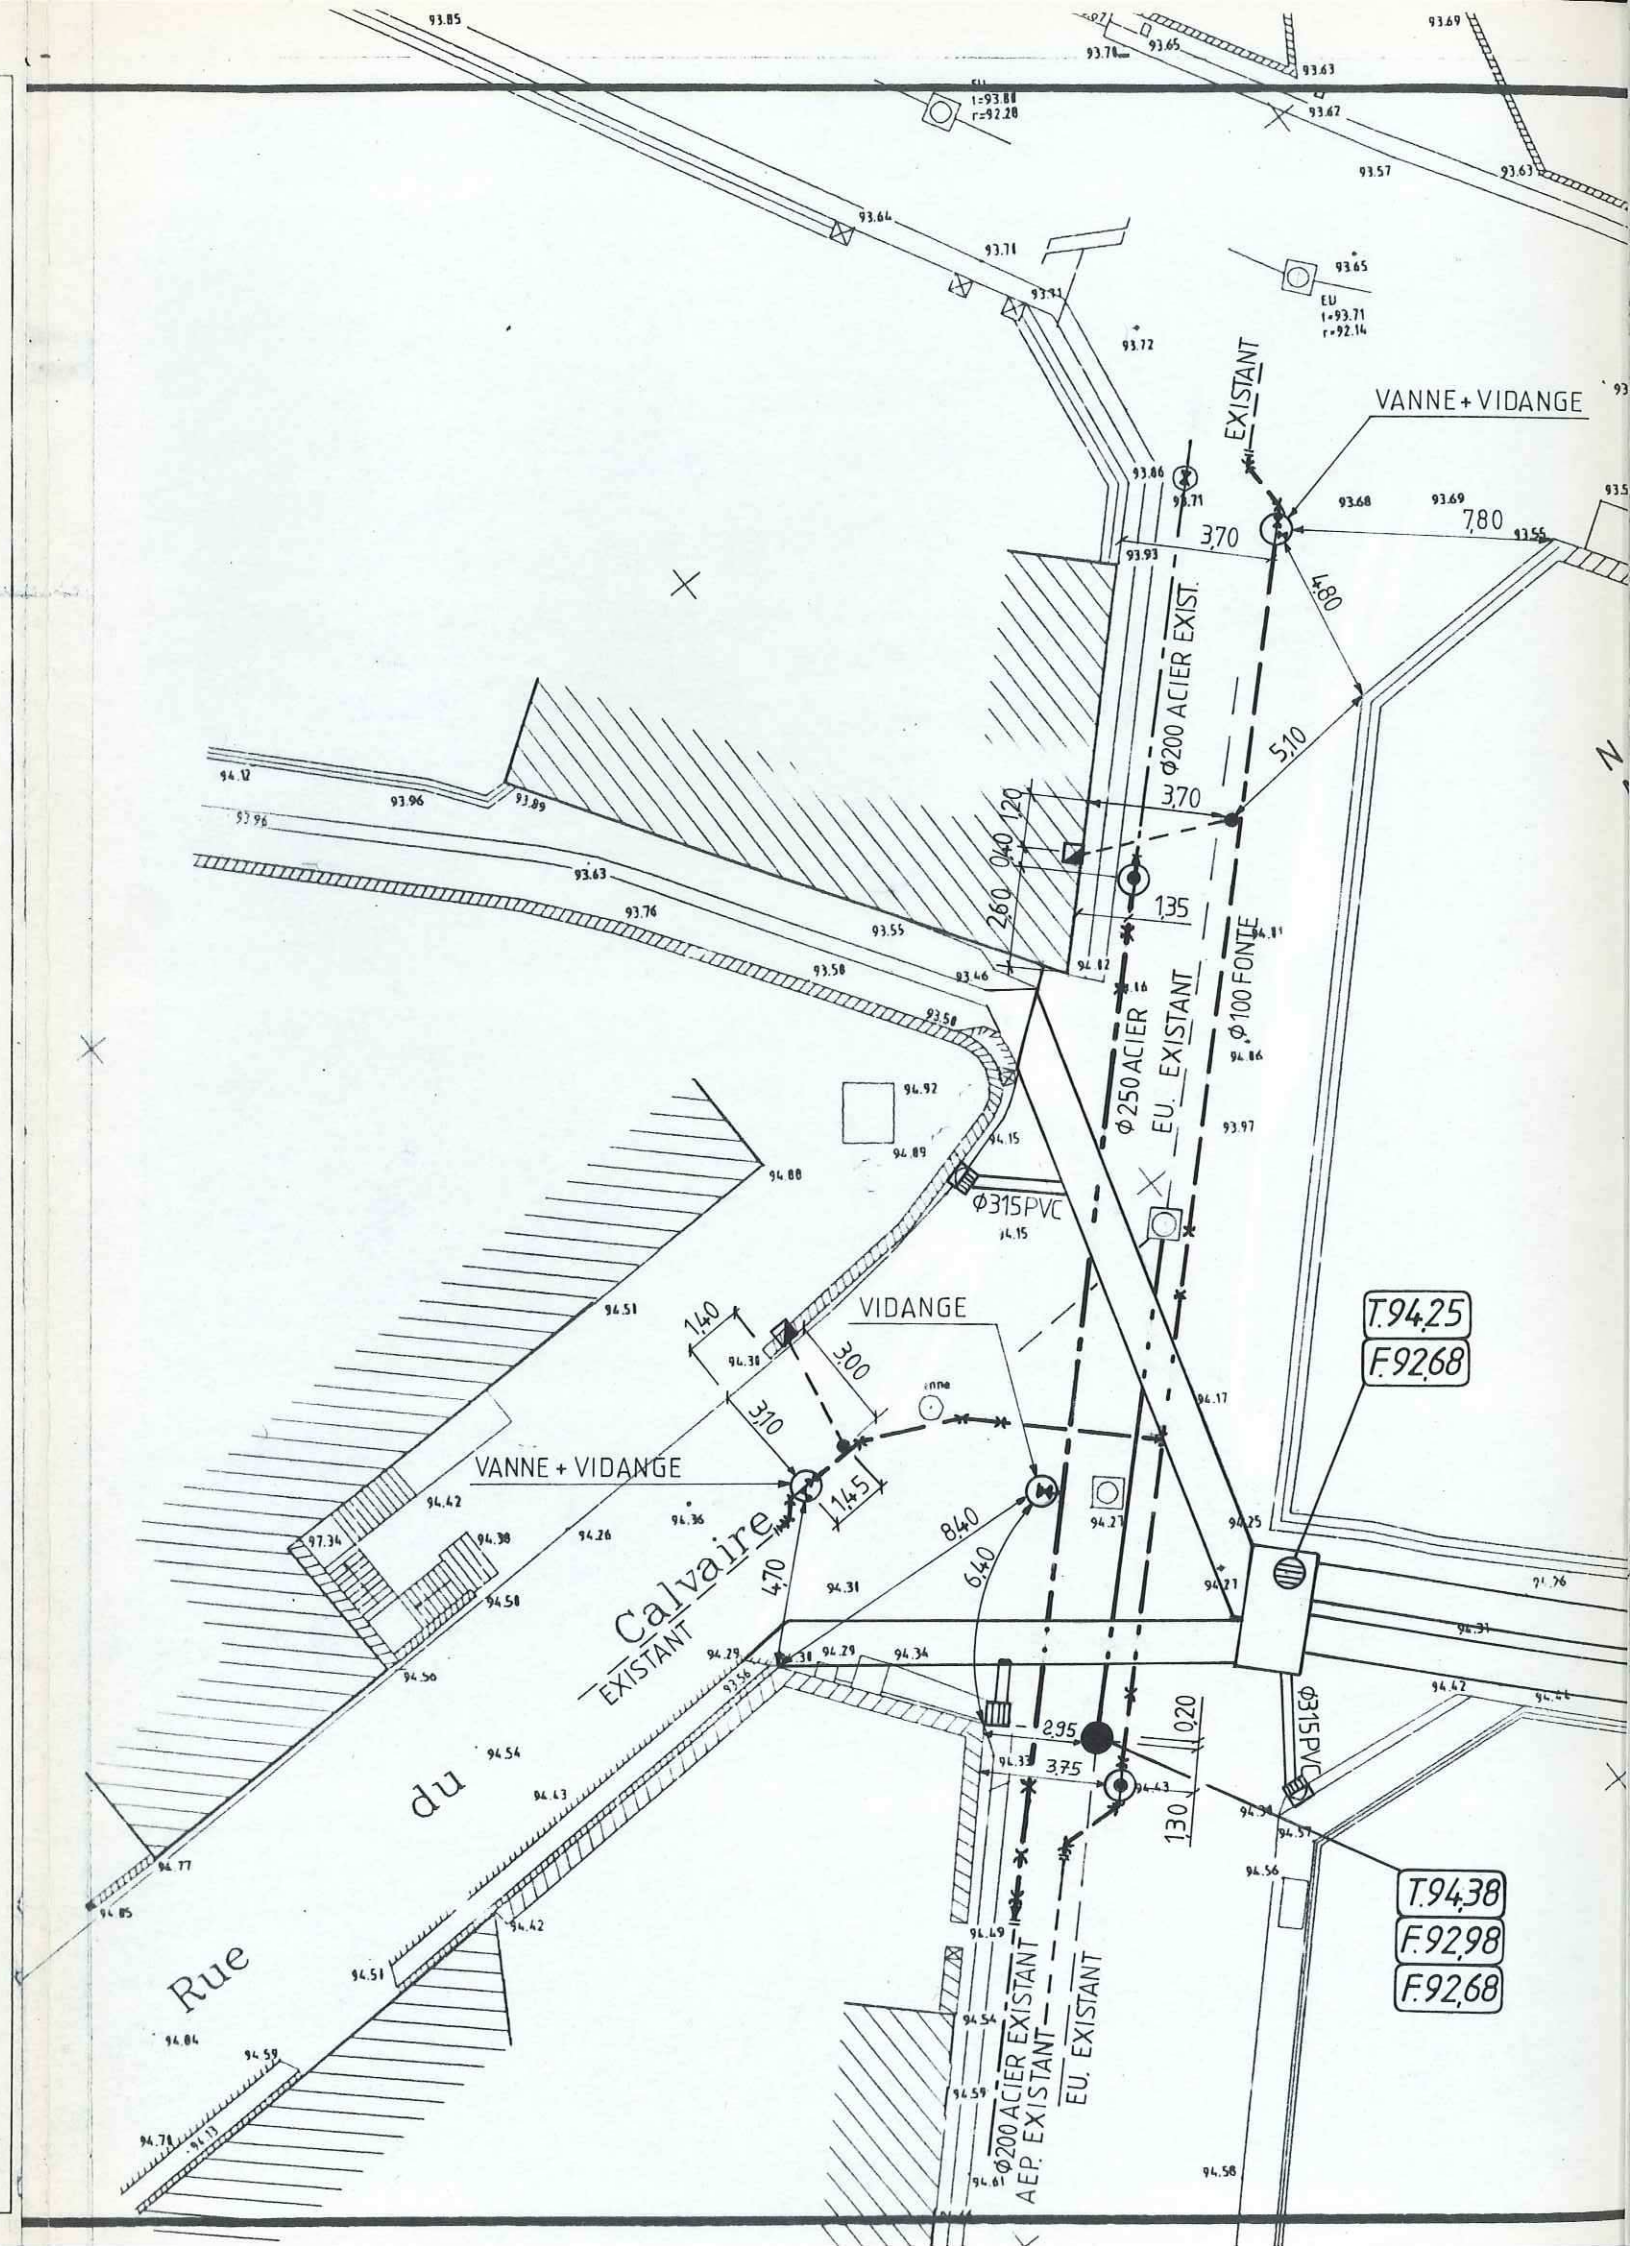

GENDE

on $\phi 200$ PVC
visite
branchement
ampon
d'eau

LES




on $\phi 1000 \phi 1200$ B.A.
visite

gne
ampon
d'eau

on $\phi 100 \phi 150$ Fonte

le
compteur
rosage
cendie

$\phi 250$ Acier

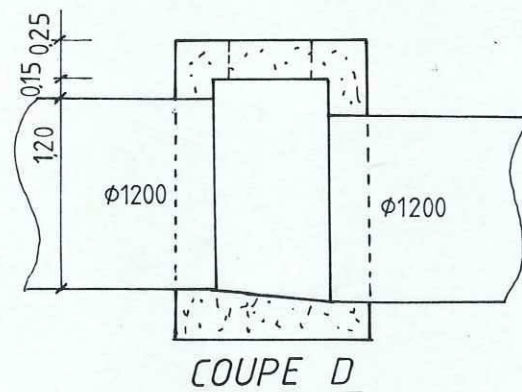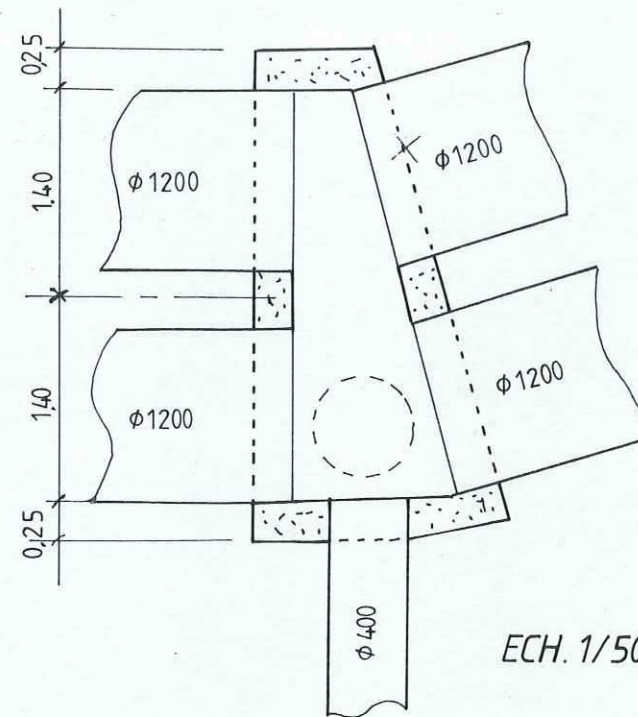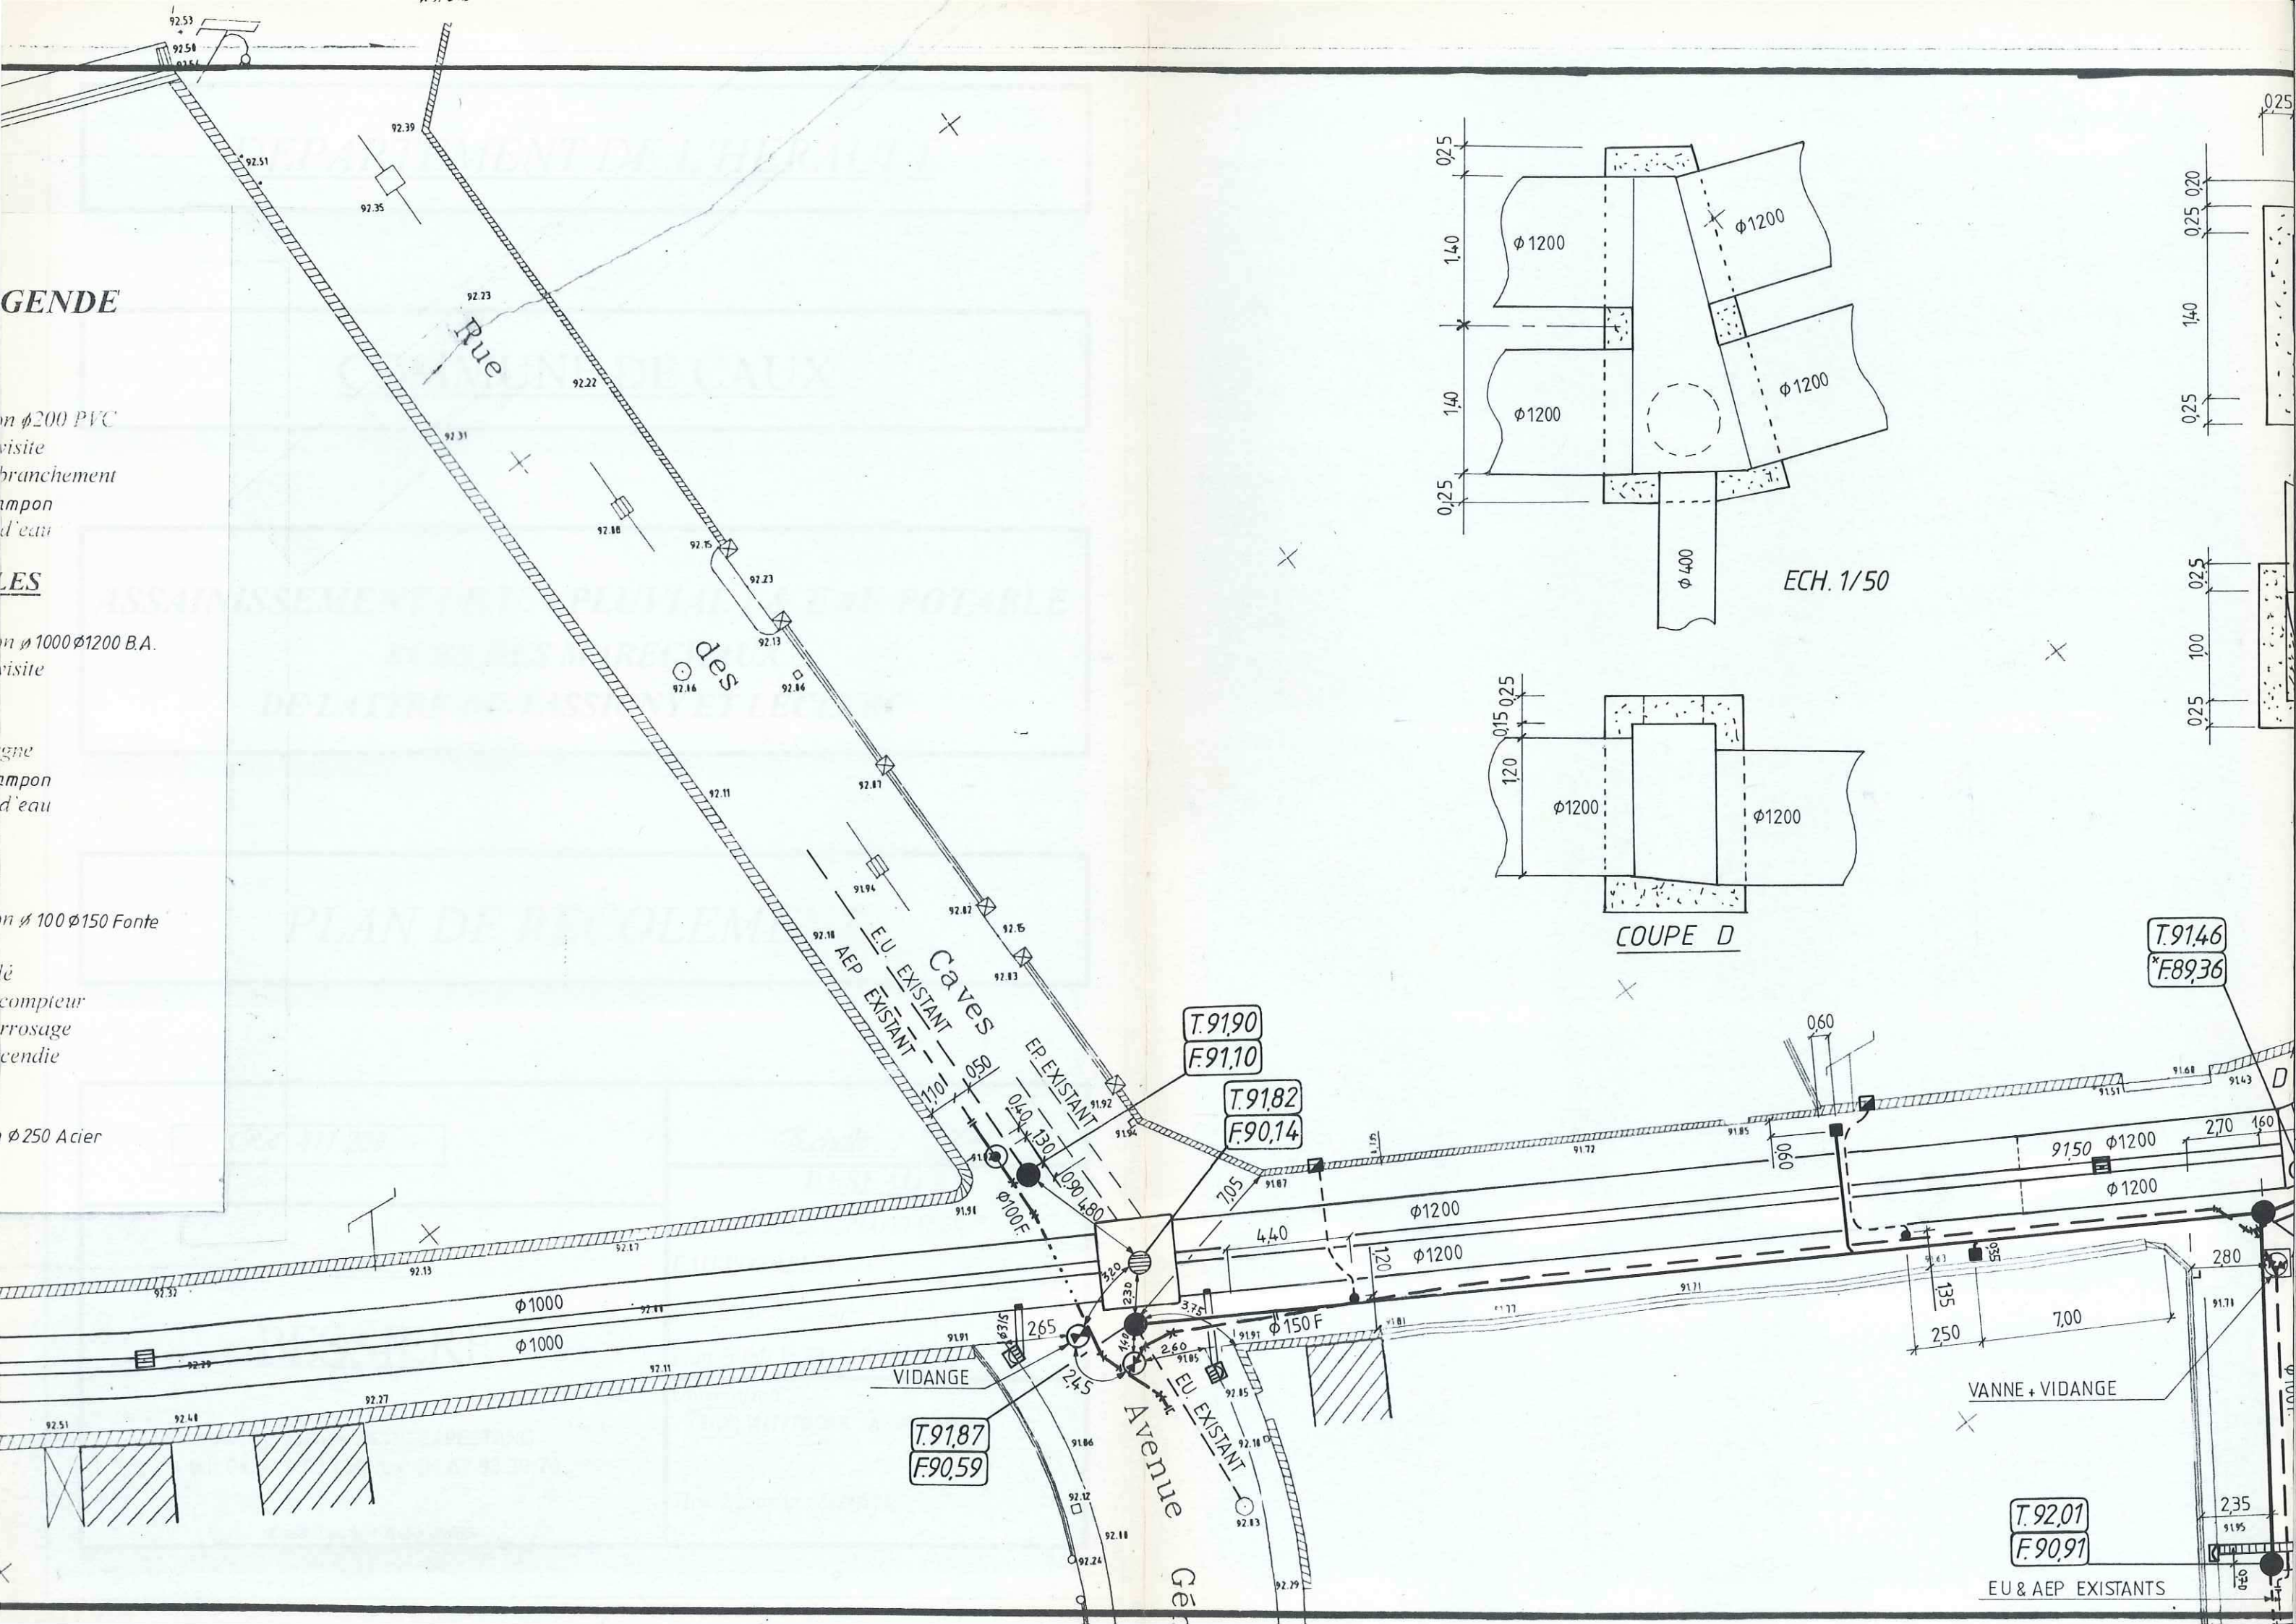

T.91.46
F.89.36


T.91.90
F.91.10


T.91.82
F.90.14


T.91.87
F.90.59

T.92.01
F.90.91

EU & AEP EXISTANTS

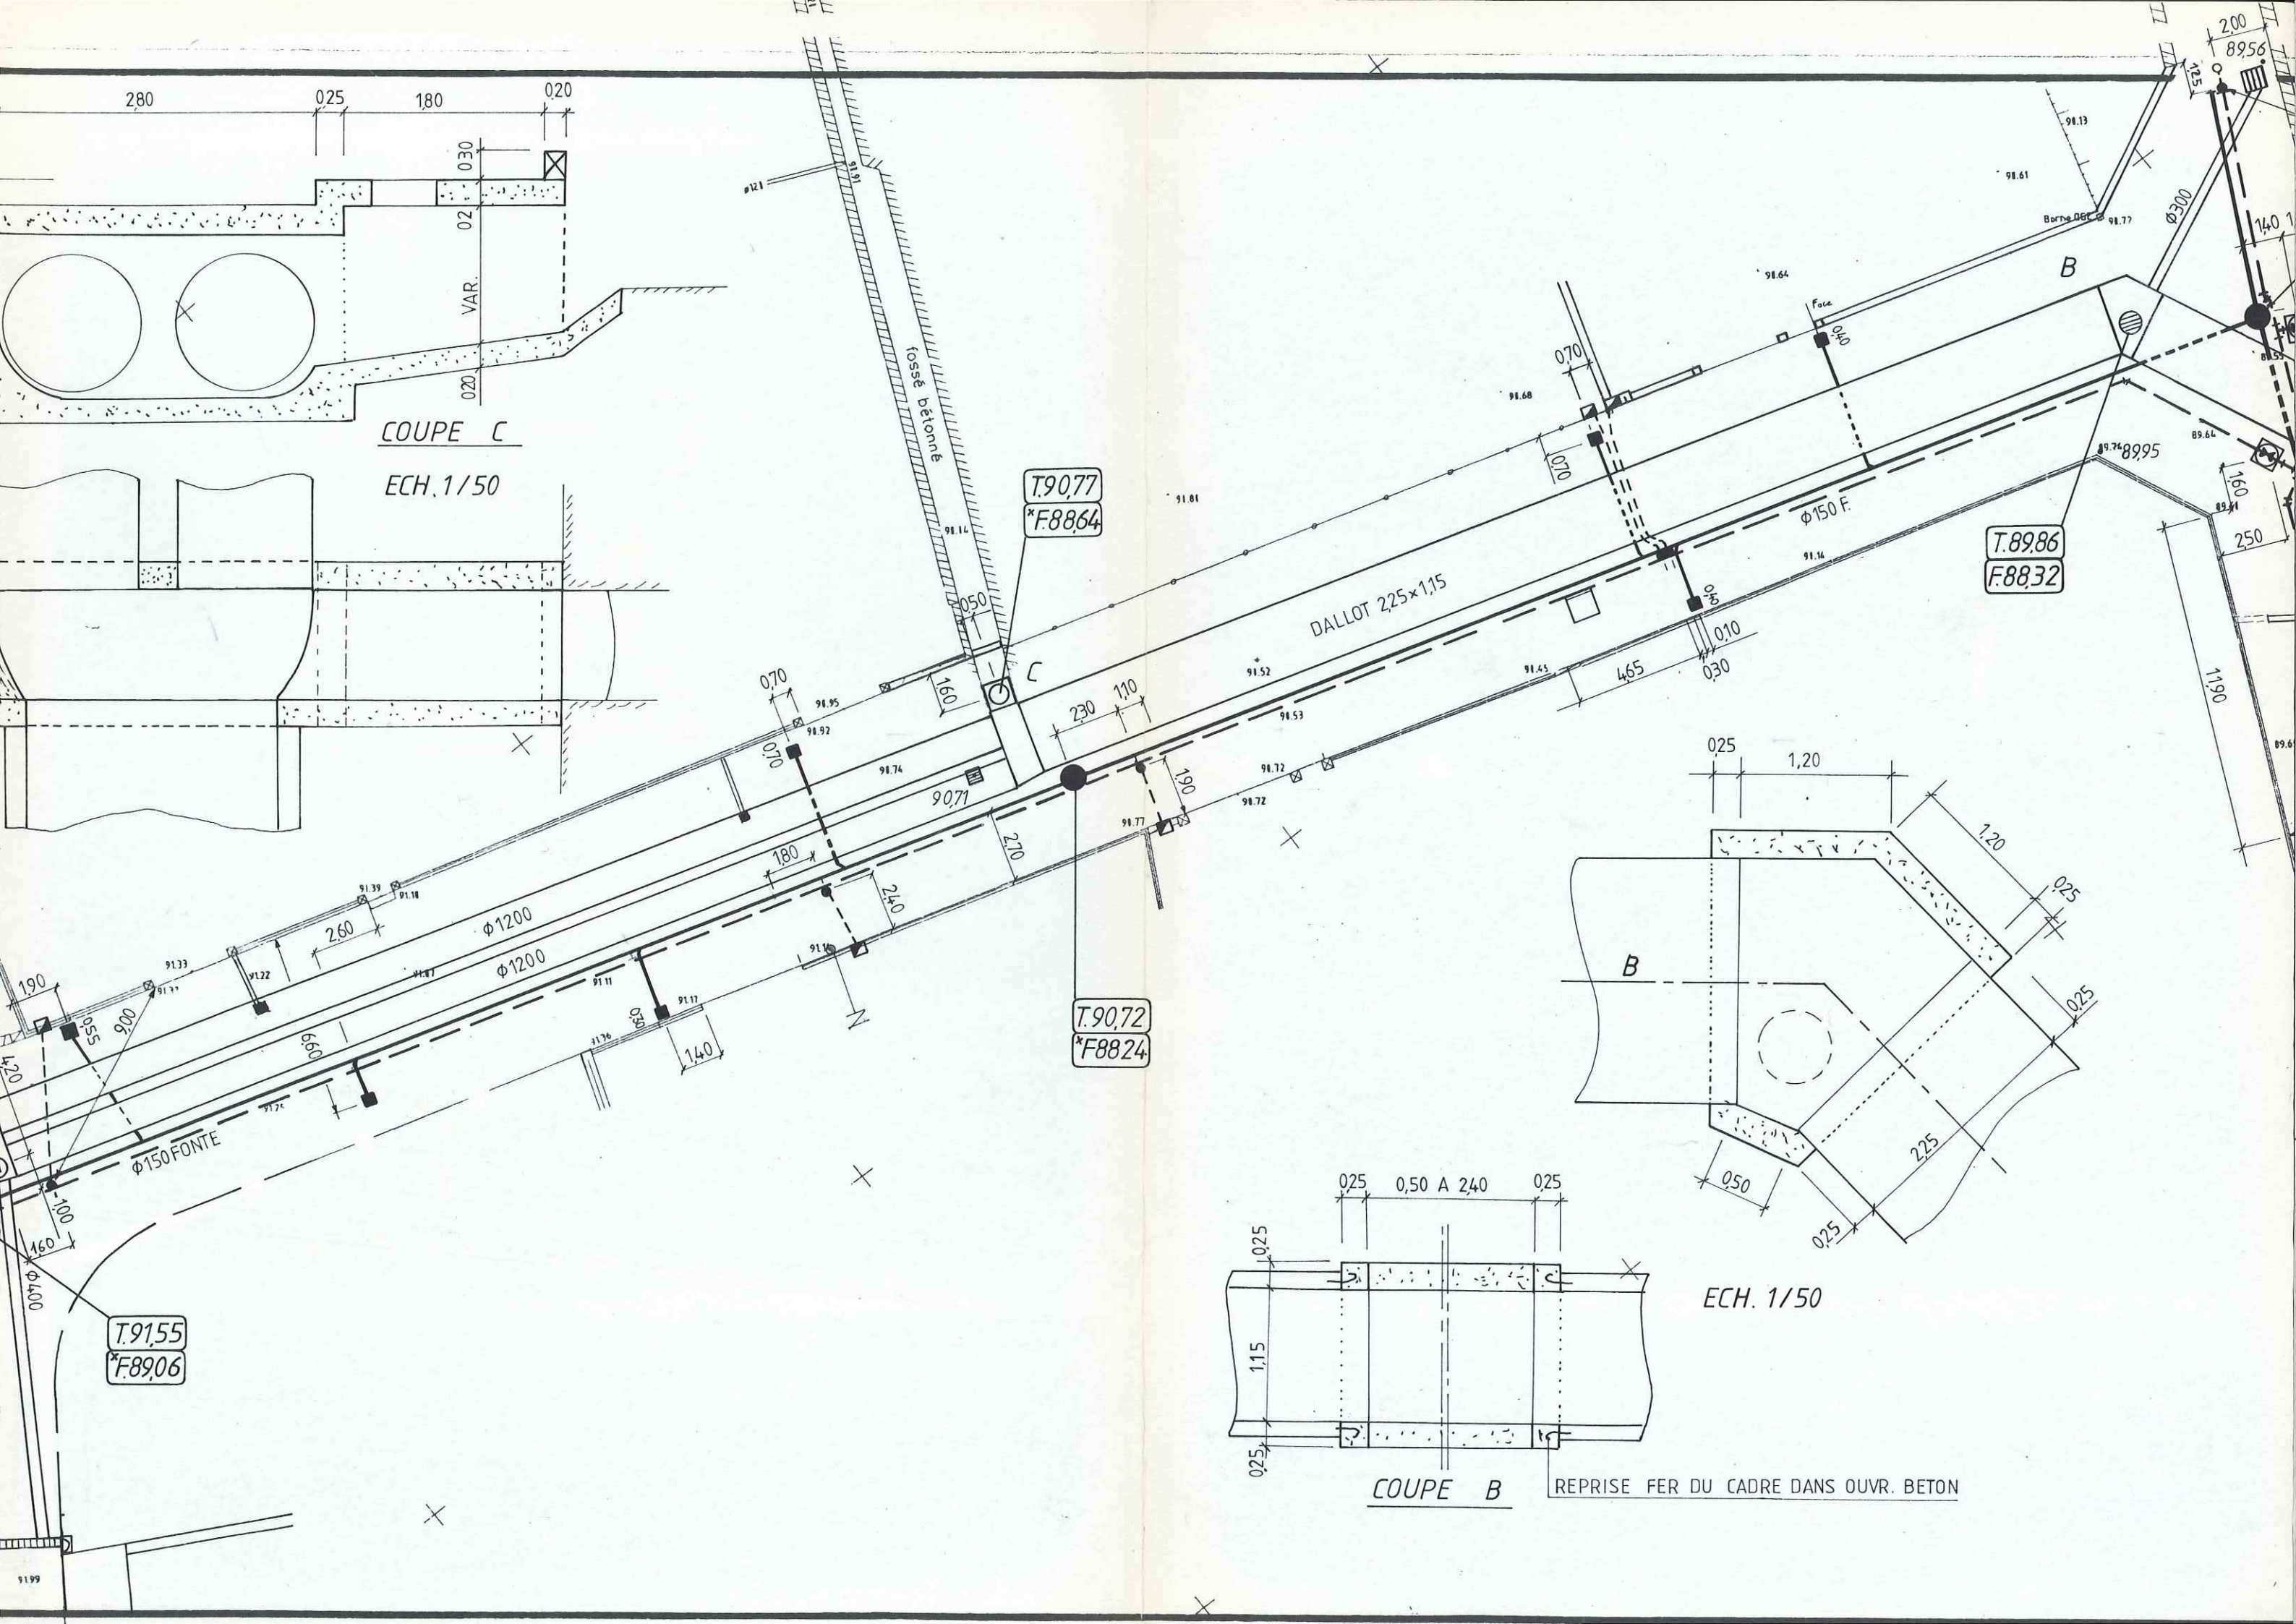

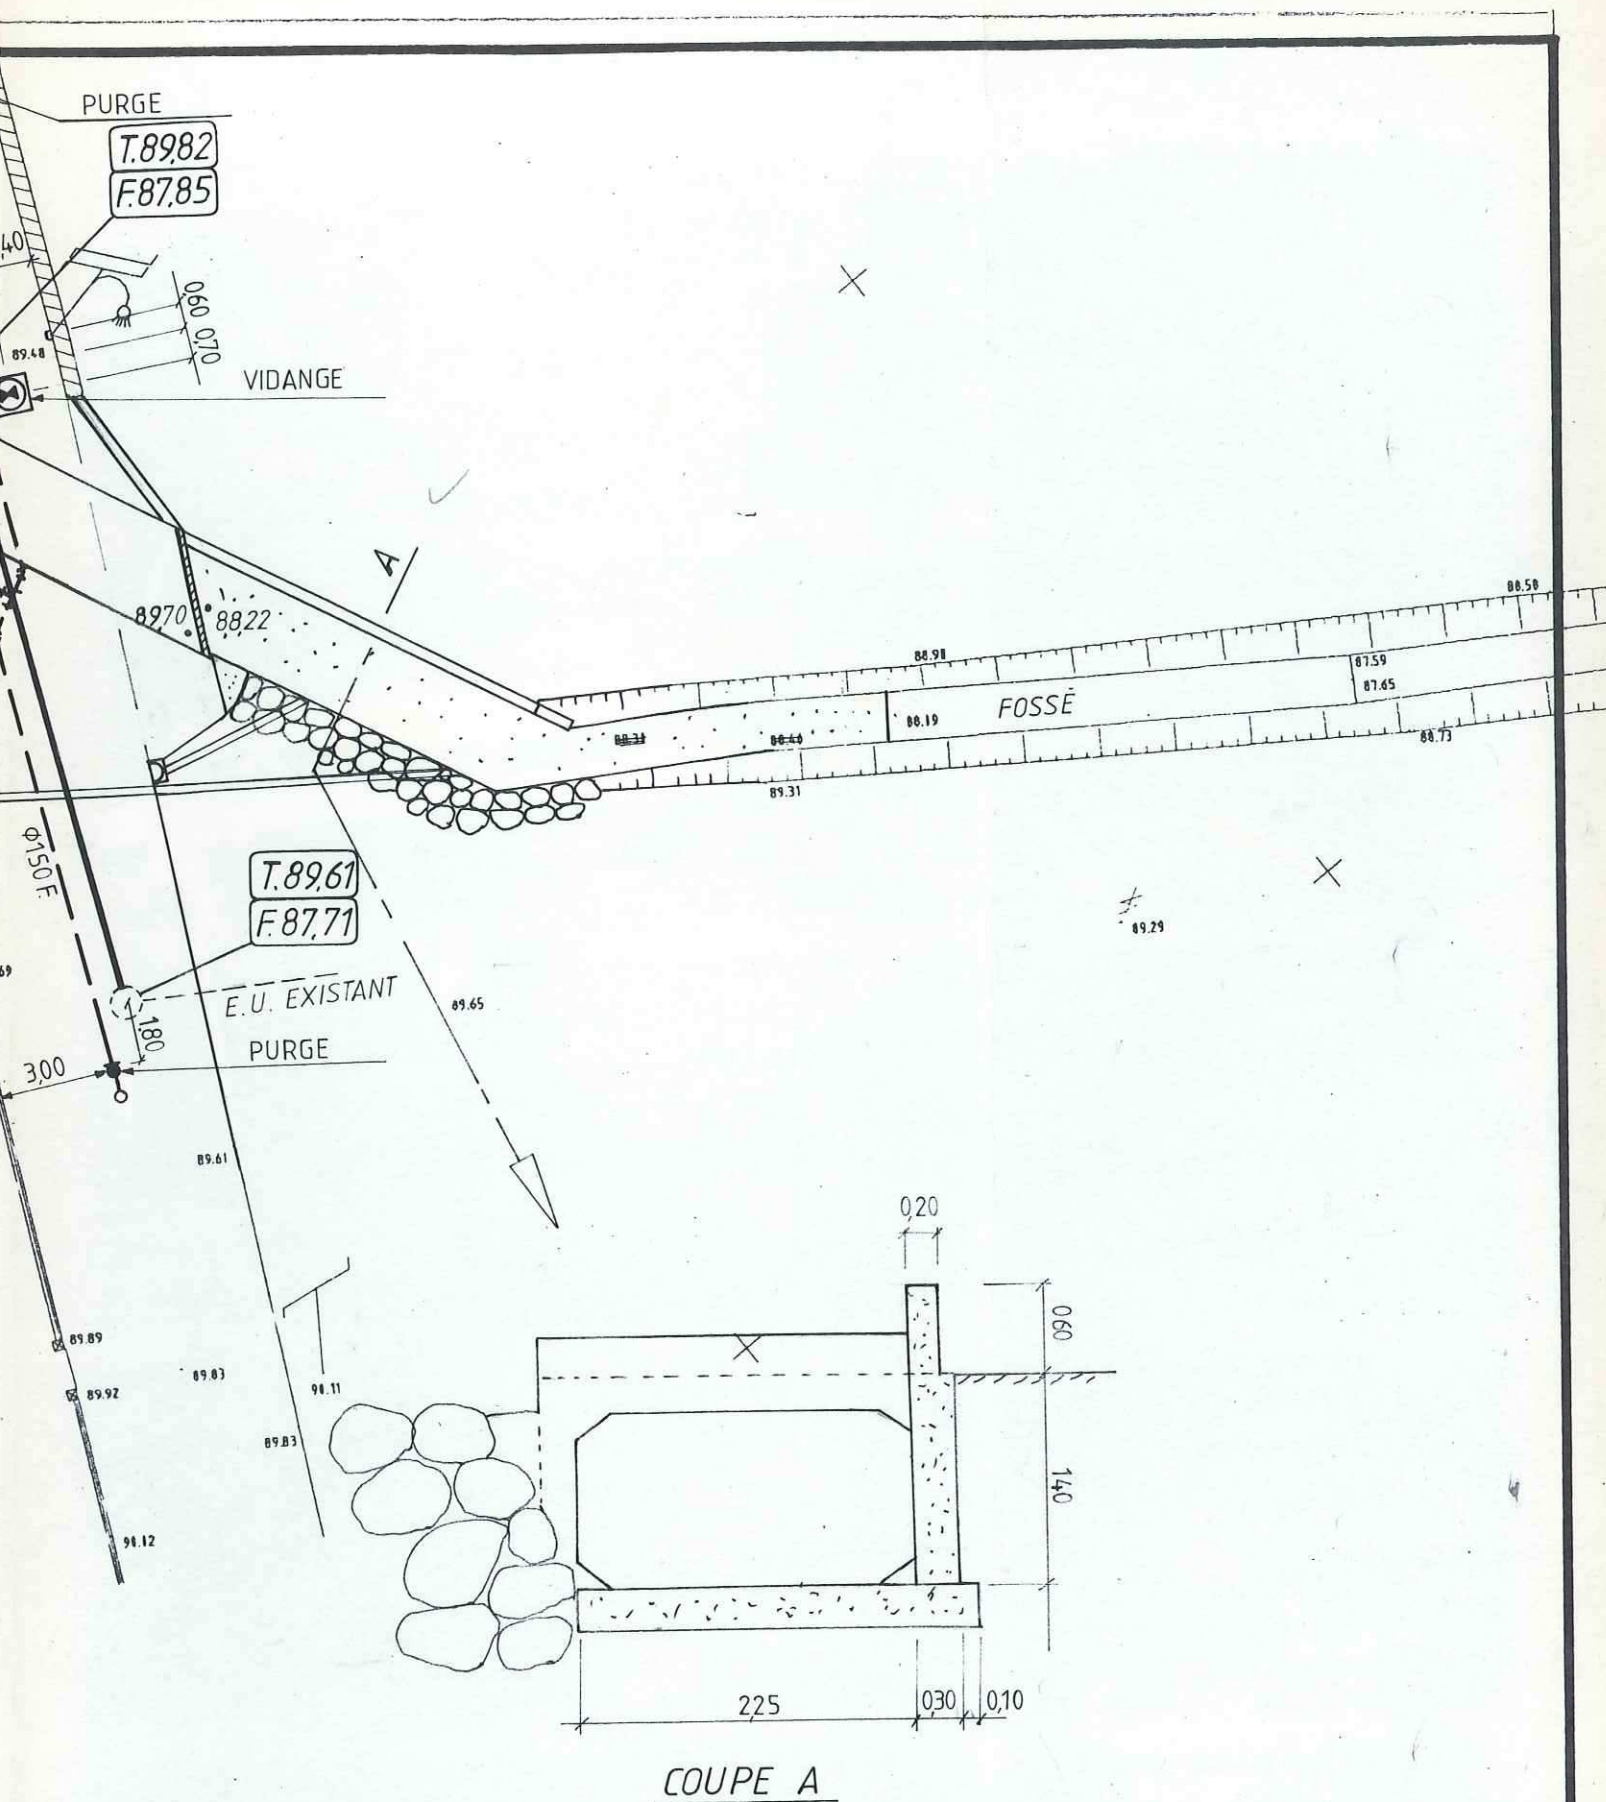

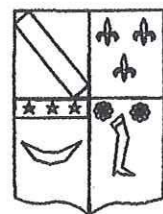

Chemin du Moulin à Vent

Plan topographique

Planche 1

Dressé en septembre 1999

Jean Louis MAZAS

Géomètre Expert Foncier D.P.L.G.

Expert près la Cour d'Appel de Montpellier


B.P. 143 - 3, boul. du Soleil - 34302 AGDE cedex


Téléphone: 04 67 94 14 49 - Télécopie: 04 67 94 41 99


Adresse Internet: MazasJL@wanadoo.fr


Réf.: T445

Juin 1999

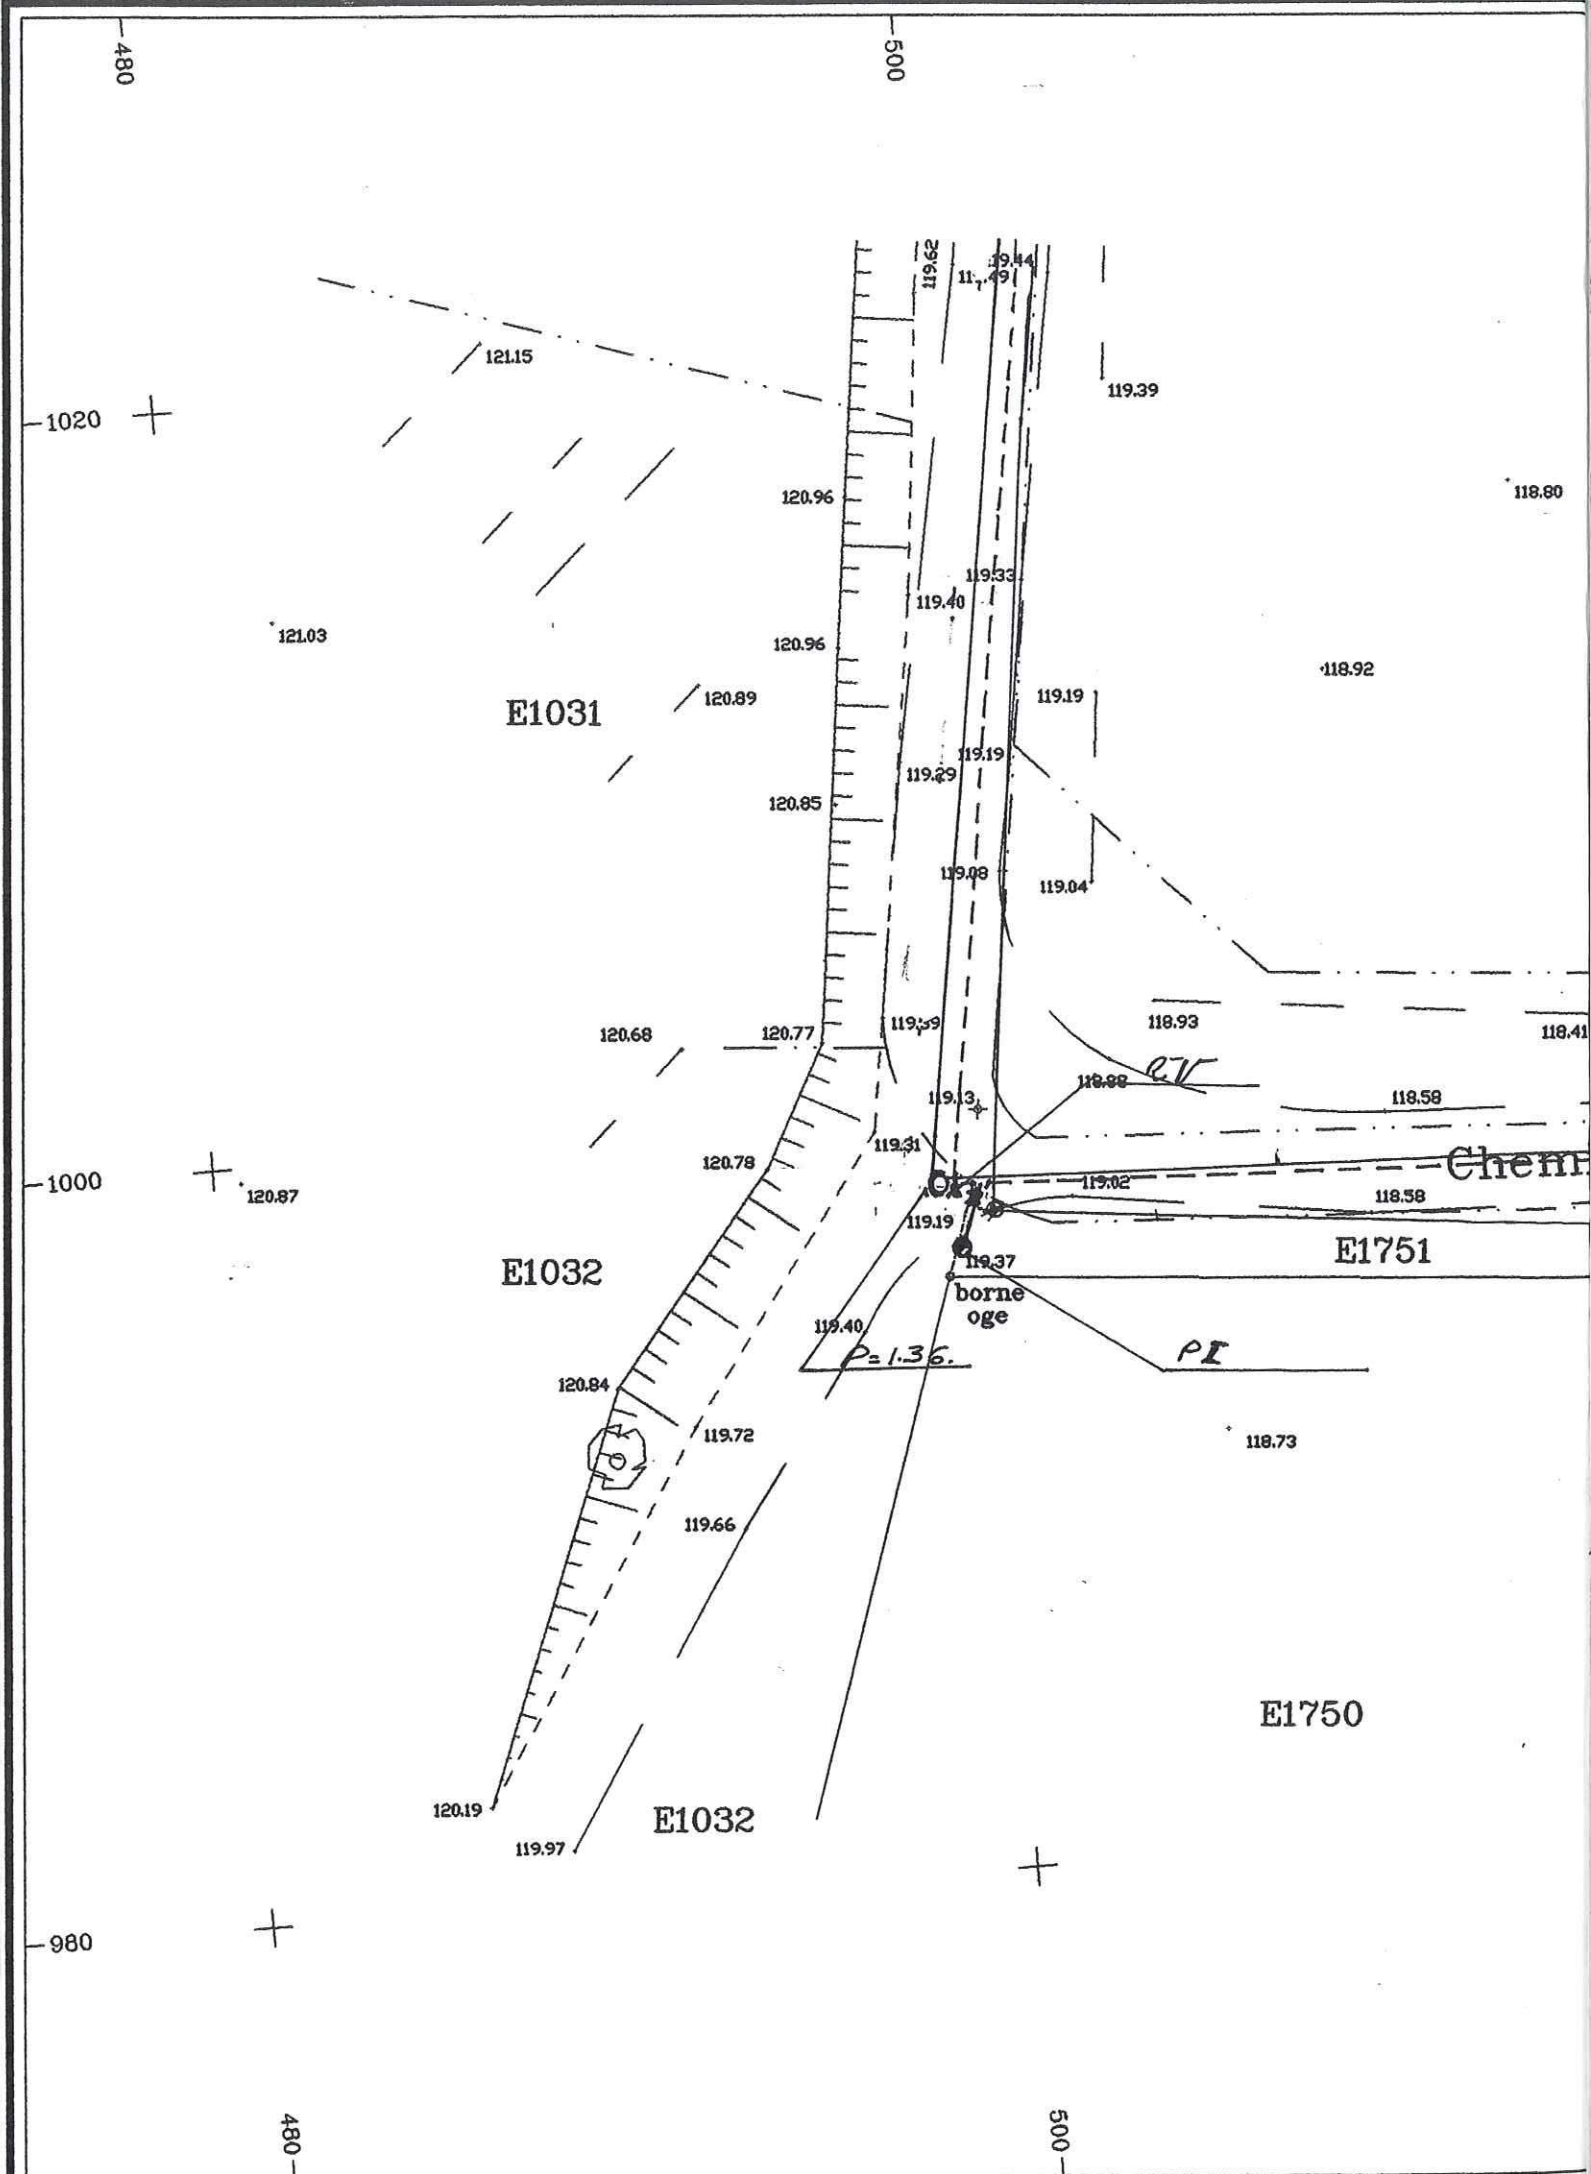

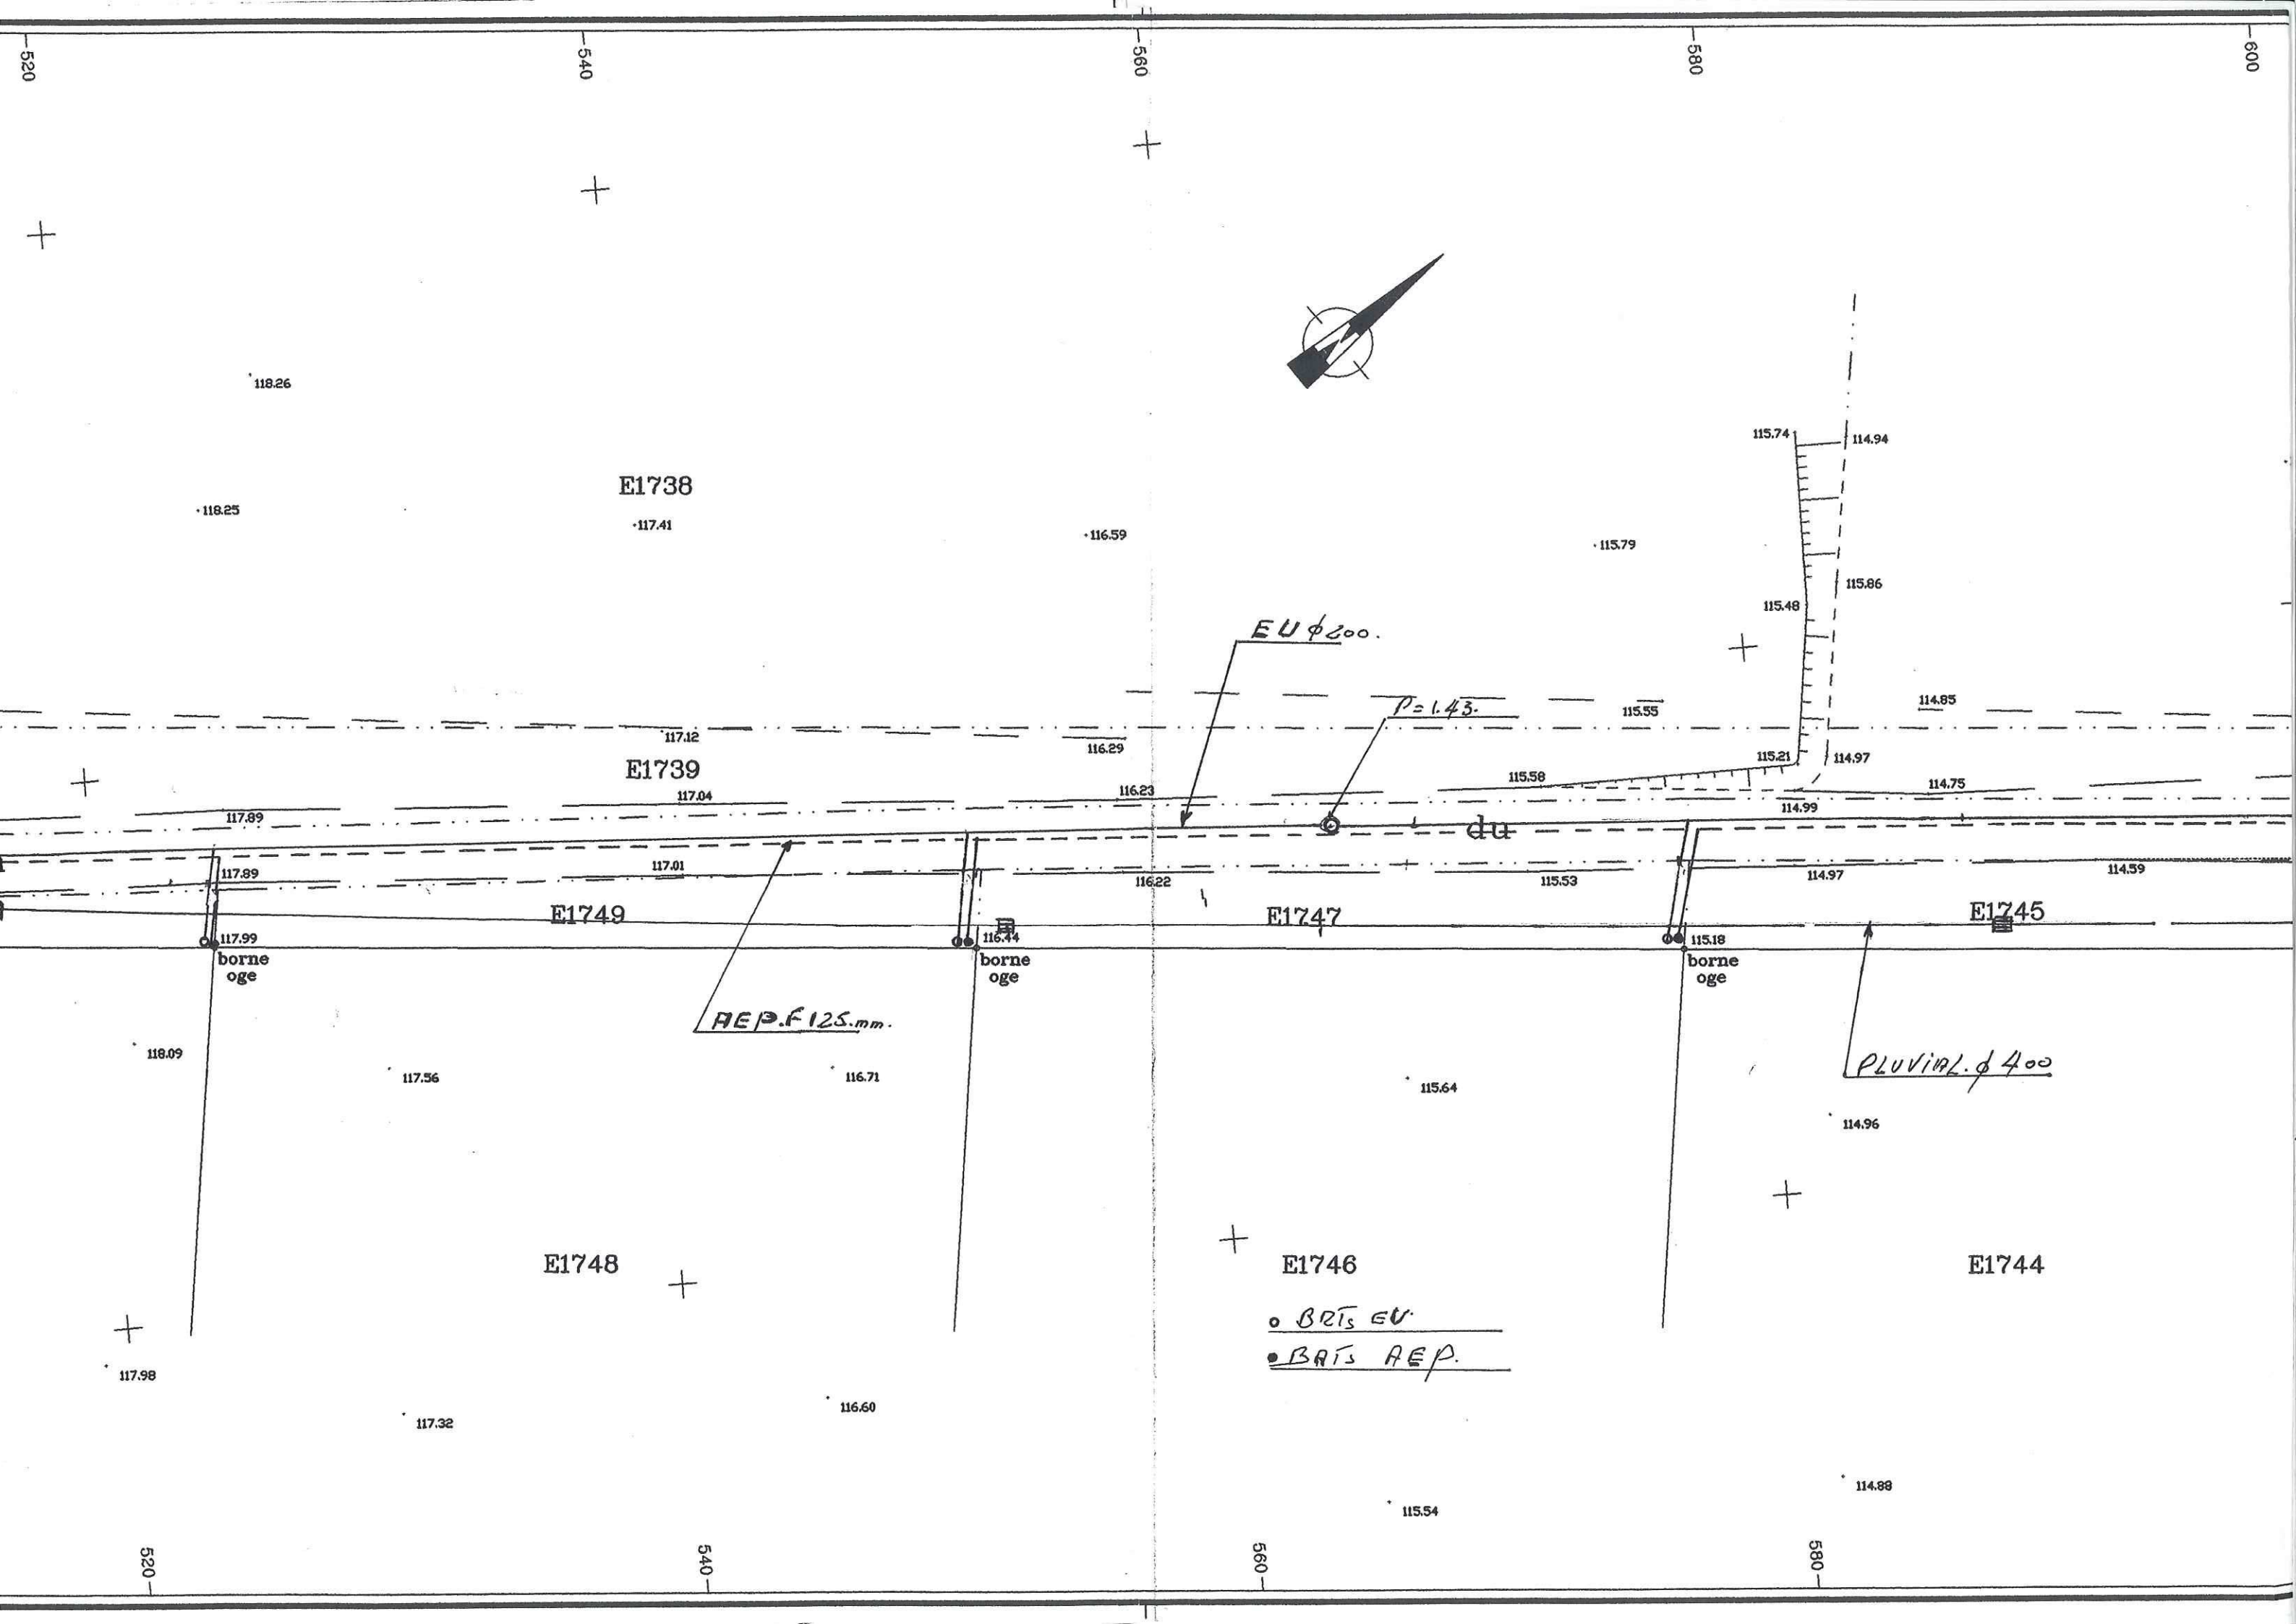

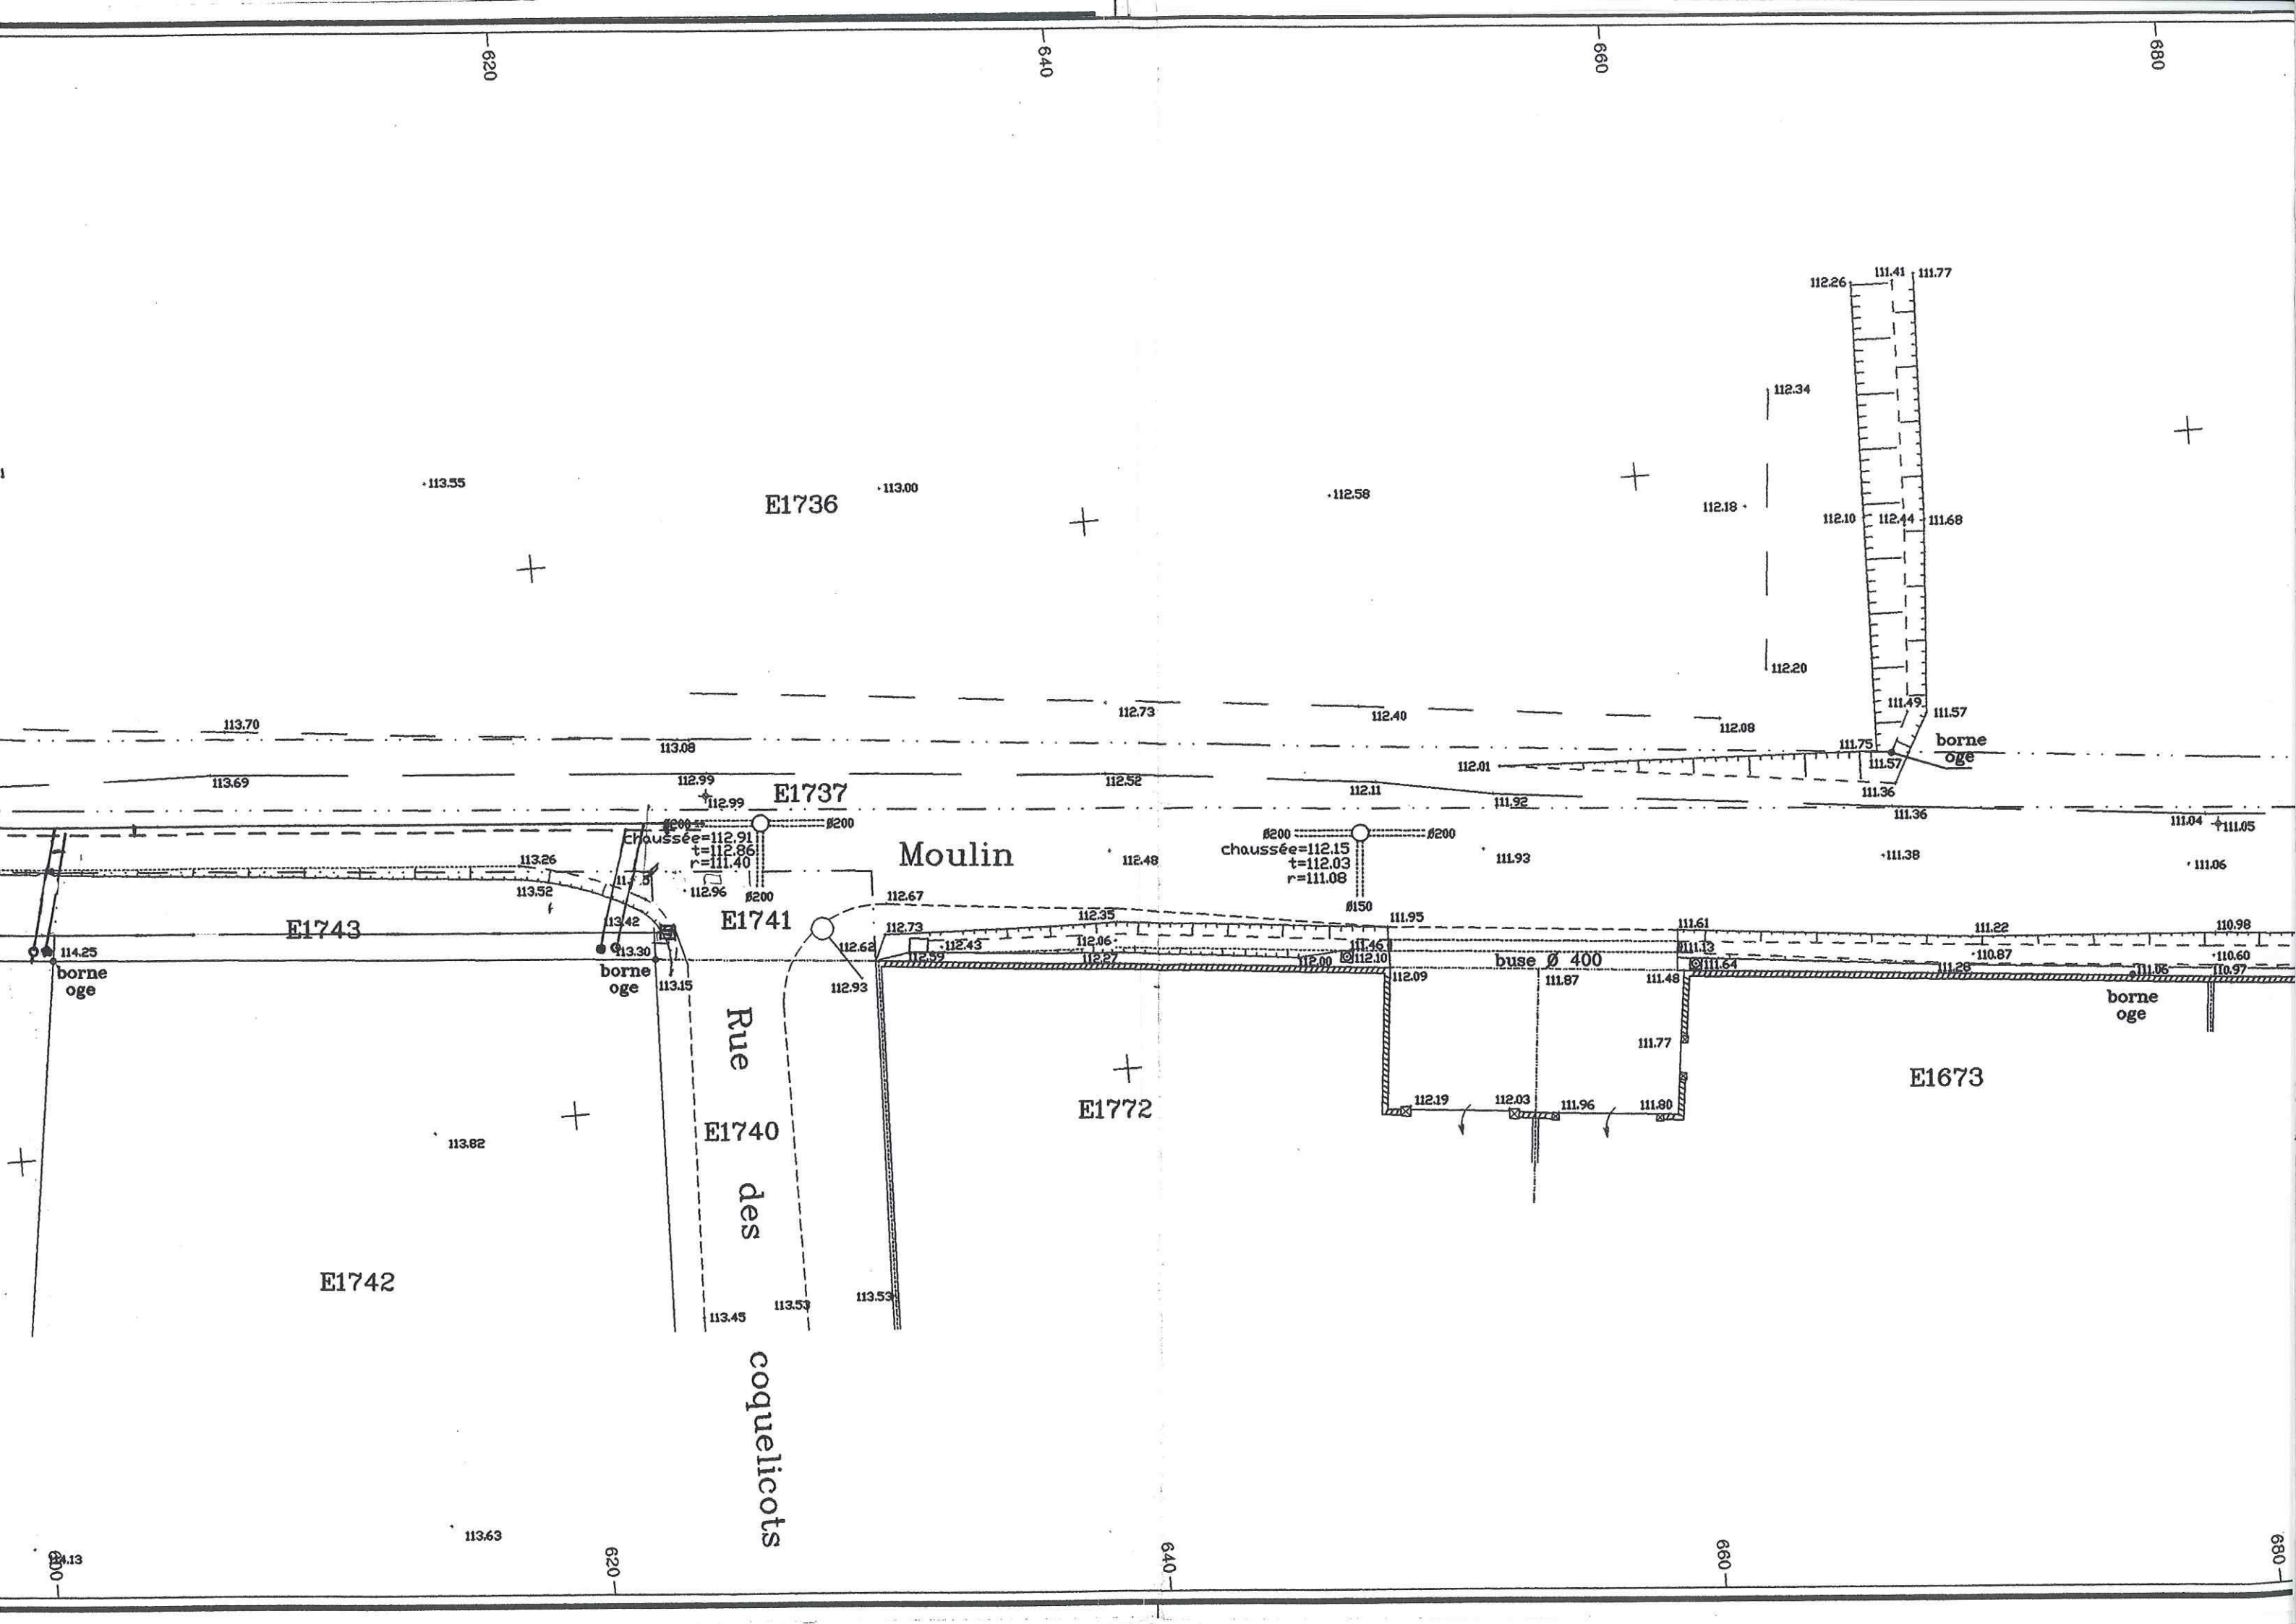

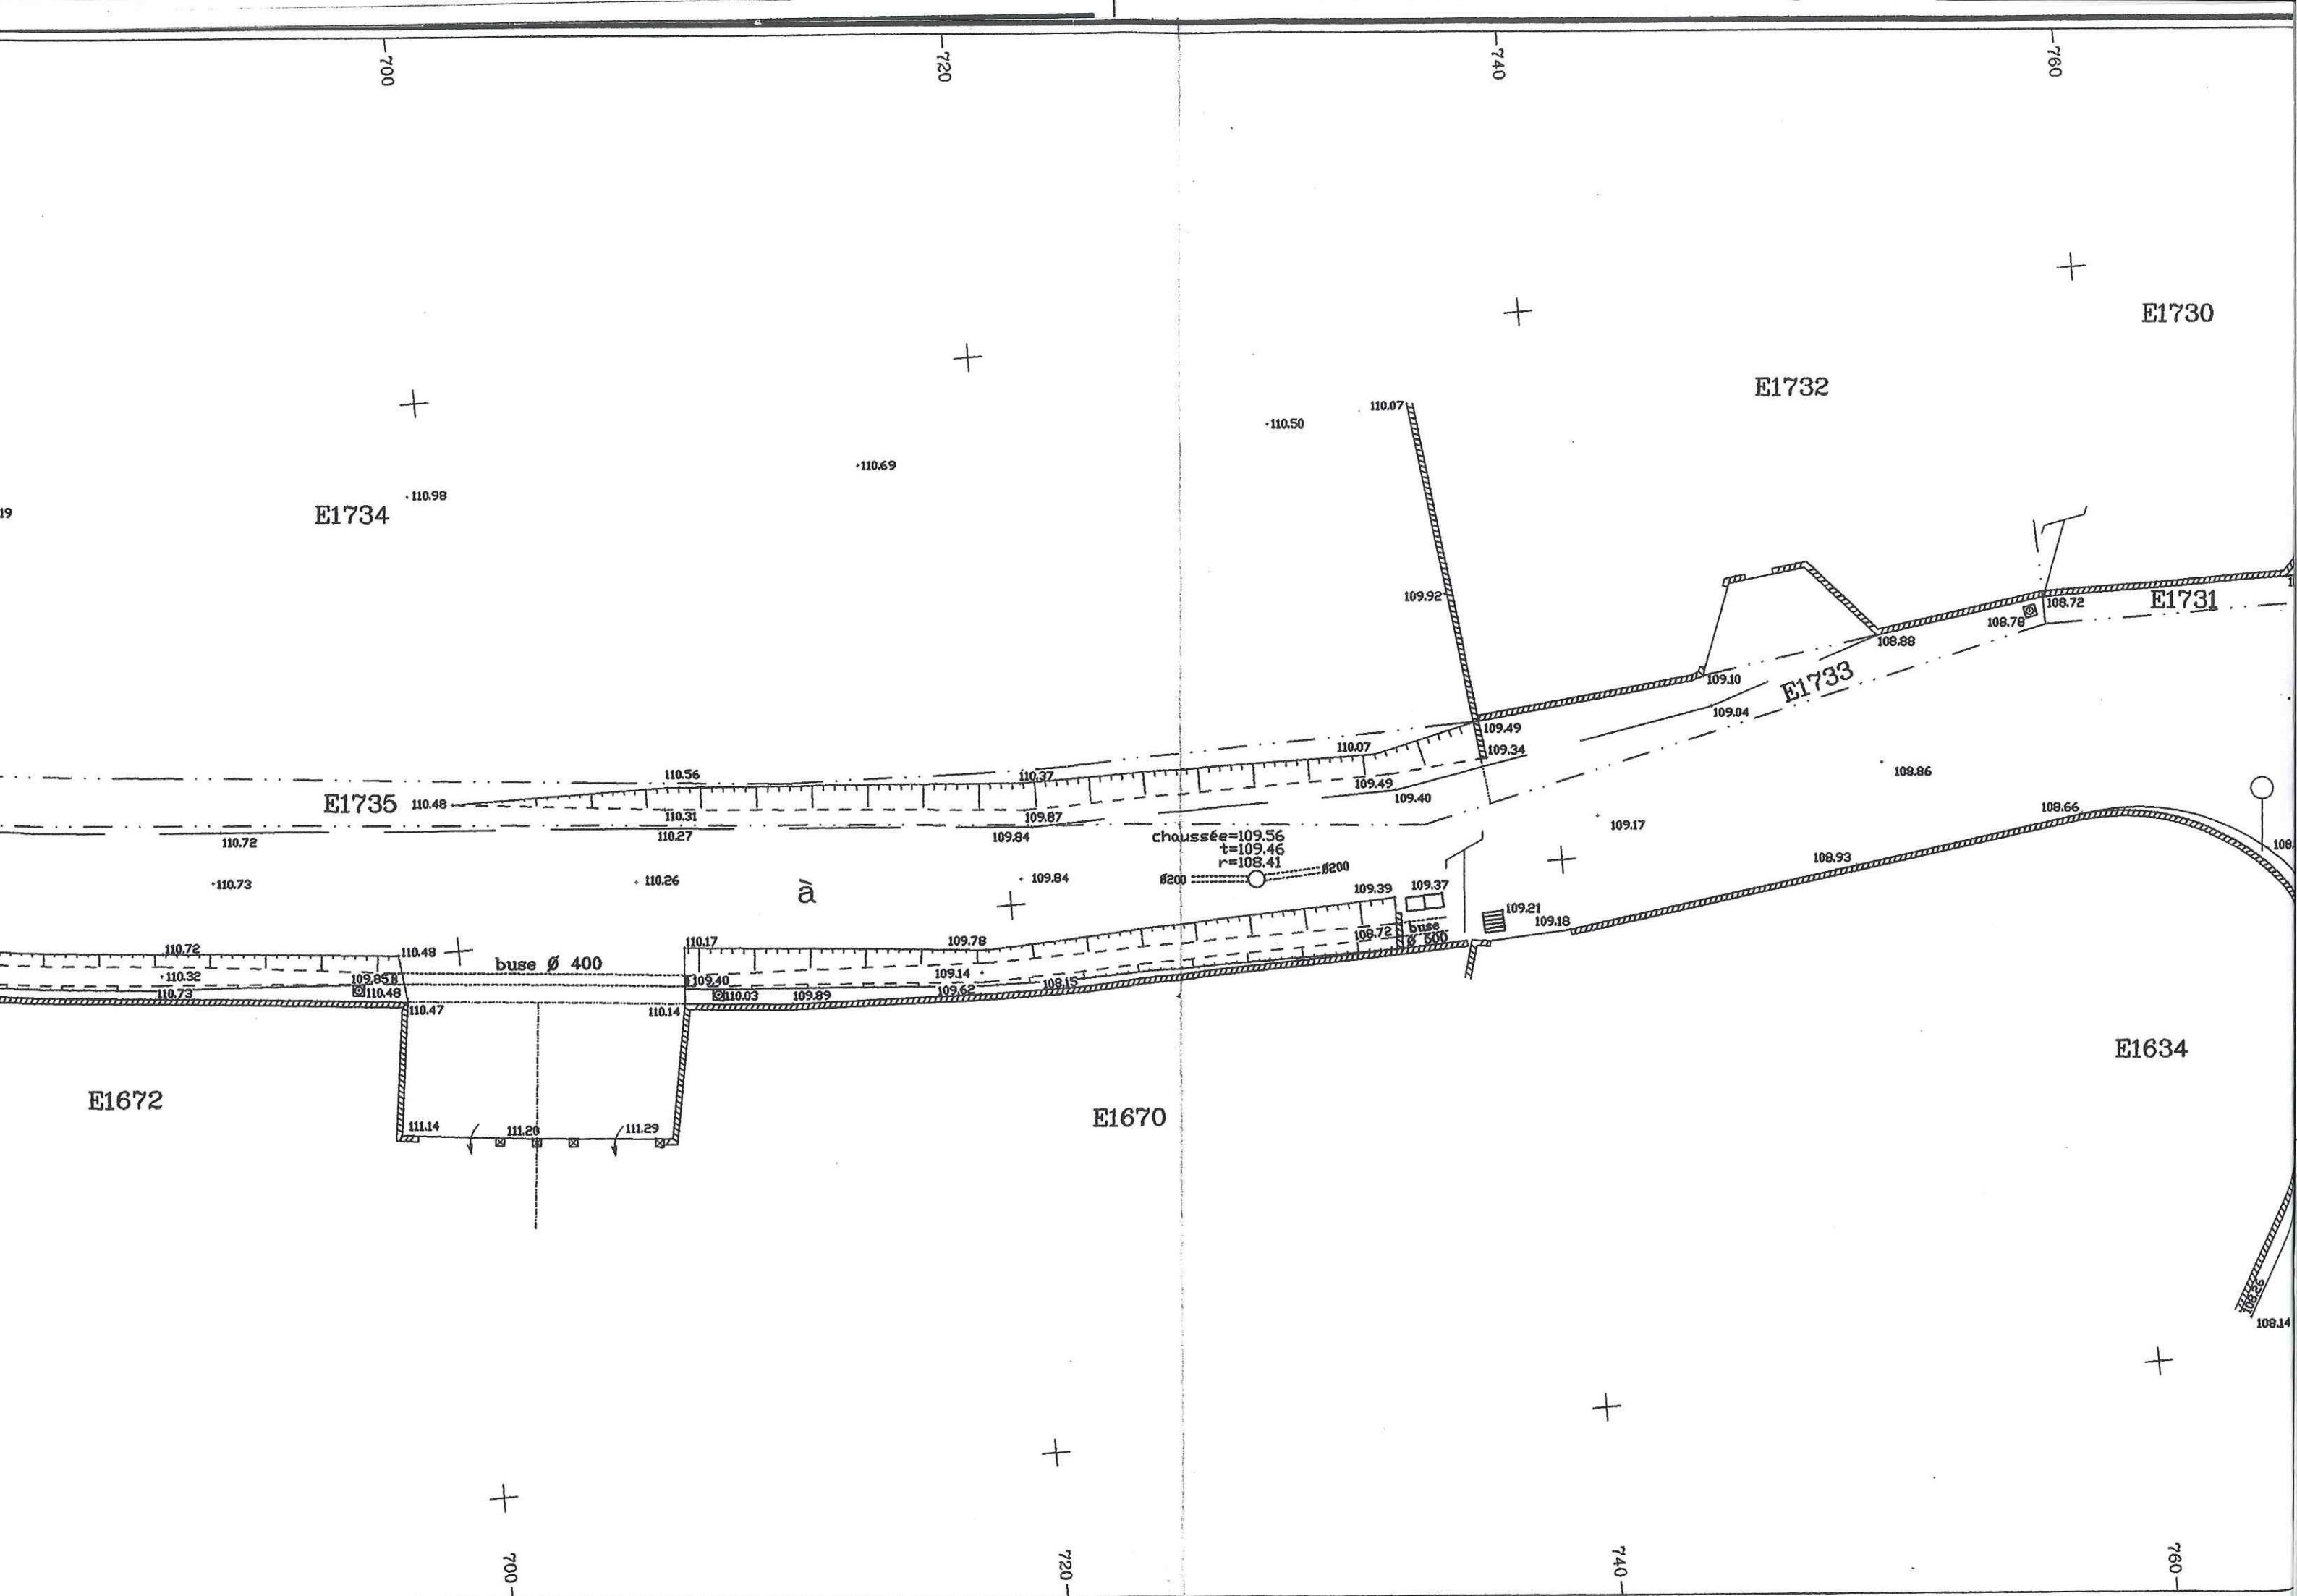

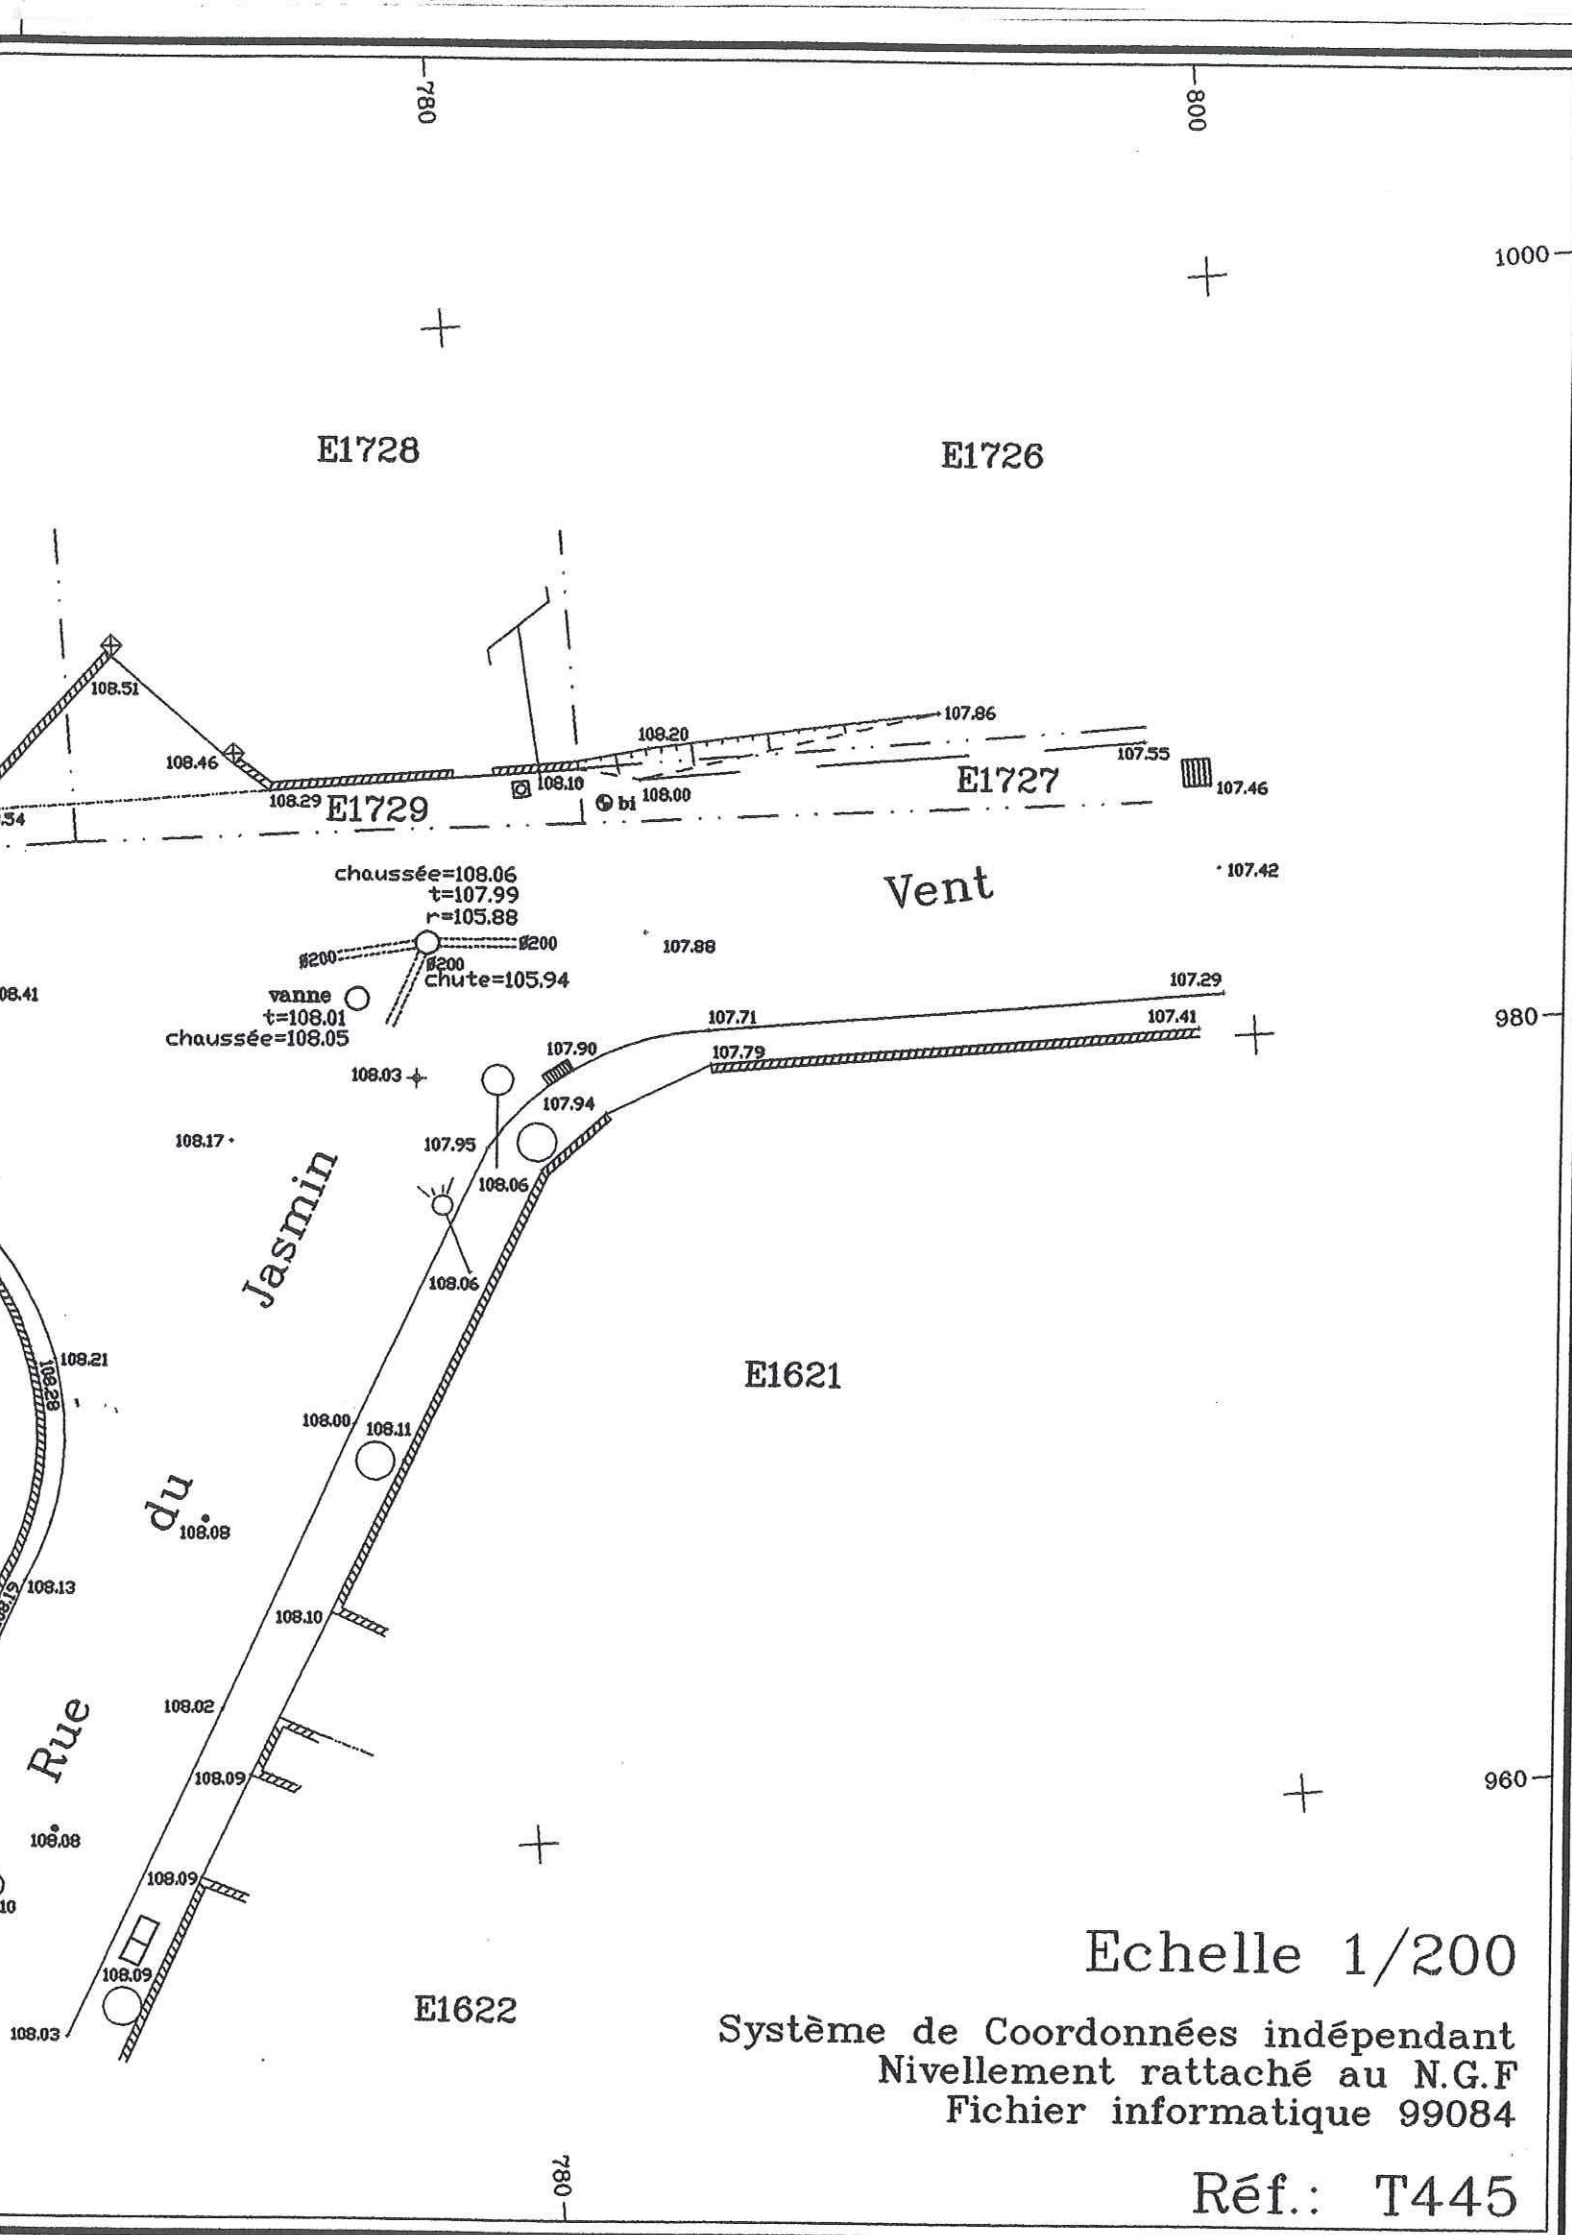


Planche 2

Réf.: T445
Juin 1999

