

GRTgaz
Région Rhône-Méditerranée
RDM TTA

SERVITUDE

Nom officiel : Canalisat ion Pézenas-Paulhan

Nom usuel : 150 Pézenas-Paulhan

Référence du texte législatif qui permet de l'instituer :

Arrêté du 08 Sept. 1986
(déclaration d'utilité publique)

Acte qui l'a institué sur le territoire communal concerné :

Le service départemental ou régional responsable de la servitude :

Préfecture de l'Hérault

Tous documents graphiques :


Plans de pose et de raccordement
Plans de zonage

one d'implantation d'ouvrages le transport de GAZ NATUREL


Arrêté du 16 novembre 1994 - Décret du 14 octobre 1991

Régaz Région Rhône-Méditerranée

www.grtgaz.com

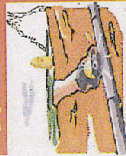

AGENCE DU MIDI
ZAC de SAINT ROMAN
30470 AIMARQUES
Tél: 04.66.73.47.15

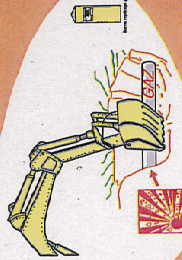

ENTREPRENEURS ou PARTICULIERS
qui envisagent de travailler dans le sous sol
VOTRE SECURITE
nécessite une connaissance précise
de l'implantation des conduites
de gaz naturel **HAUTE PRESSION**


Pour la commande, adressez-nous
votre projet sur le formulaire réglementaire
DEMANDE DE RESEIGNEMENTS (DR)
Cahier n°30-0169
la REGION RHONE-MEDITERRANEE.
Il précèdera tout travail de sondage de la conduite.
La position et la profondeur des ouvrages
doivent être précisées par **SONDAGES**.

Pour les travaux projetés sur une autre commune, consultez
la **Mairie** du lieu où ils sont envisagés ou

Internet : www.dictpius.com

COMMUNE : LEZIGNAN-LA-CEBE

DEPARTEMENT : HERAULT (34)

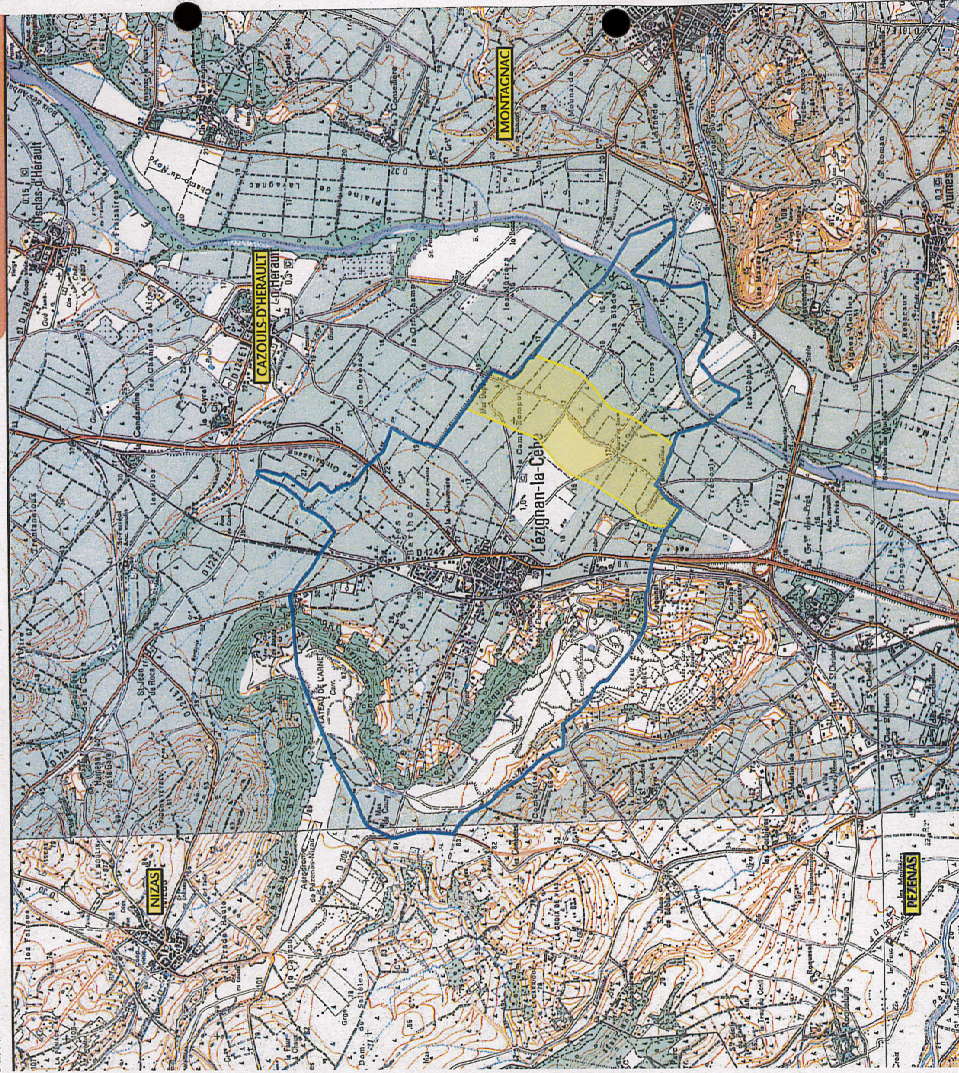

© IGN PARIS - LICENCE 220 copie et reproduction interdite - 1/25 000

Mise à jour : 14/03/07 LP

Zone de la COMMUNE où tout PROJET

doit faire l'objet d'une "DEMANDE DE RENSEIGNEMENTS"

Limite communale

Toute intervention à proximité des ouvrages de transport
de GAZ NATUREL doit donner lieu à une

"DECLARATION D'INTENTION DE COMMENCEMENT DE TRAVAUX"

Internet : www.dictpius.com

En cas d'urgence,
contactez 7/24 et 24h/24
(Appel gratuit depuis un poste fixe)

N° Vert 0 800 02 33 33

GRTgaz

Ce document ne concerne pas les ouvrages de distribution de gaz naturel exploités par EDF-Gaz de France distribués ou un autre distributeur.

PROJET LEZIGNAN-LA-CEBE-26-2017-001 - 14/03/07 13:07:11

GAZ DE FRANCE SERVICE NATIONAL

23 RUE PHILIBERT DELORME
75840 PARIS CEDEX 17

Additif n° 3 à la CONCESSION DE TRANSPORT DE GAZ n° 33

ANTENNE de
PEZENAS-PAULHAN

DN 150

ARCHIVES TECHNIQUES

PLAN PARCELLAIRE
DE RECOLEMENT


DU PK 5.410 AU PK 6.685

COMMUNE: LEZIGNAN-LA-CÈBE
DEPARTEMENT: HERAULT (34)
ECHELLE 1/2000

ETABLI PAR	DATE	VERIFIE PAR	APPROUVE PAR	PLAN DE POSE
G.I.I. 2 Bd Marx DORMOY 26'00 ROMANS				PP/XY/106
MODIFICATION	DATE	OBJET		
A				
B				
ENTREPRENEUR				
REALISATION				
DIVISION RESEAU TRANSPORT D'AIMARGUES				
ZAC SAINT-ROMAN 30470 AIMARGUES				
Tél: 04.66.73.47.00 Télécopie: 04.66.73.47.10 GDF R.C.S Paris B 542 107 651				
MODIFICATION	DATE	OBJET		
A	20.02.2003	Compléments cadastraux		
B	16.05.2003	Insertion déviation de Lézignan (A75)		
C				
D				

PP34136a.DGF

TRACE

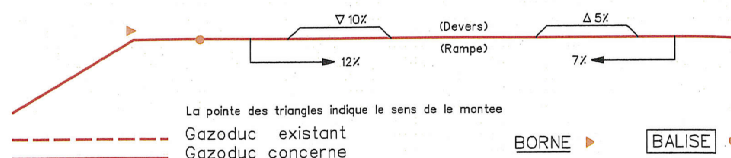


LIMITES ADMINISTRATIVES

LIMITE DE COMMUNE
LIMITE DE SECTION
LIMITE DE LIEU-DIT
LIMITE DE PARCELLE
LIMITE D'EXPLOITATION


VOIES DE COMMUNICATION

ROUTE NATIONALE ROUTE DEPARTEMENTALE
CHEMIN RURAL ou COMMUNAL
CHEMIN D'EXPLOITATION
PASSAGE SUPERIEUR PASSAGE INFÉRIEUR
LIGNE de CHEMIN de FER S.N.C.F.
CANAL, FLEUVE, RIVIERE et RUISSEAU

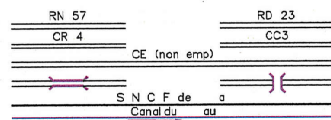


CABLES-CANALISATIONS

LIGNE ELECTRIQUE (Tension, haut. fil + bas, pylone, transfo)
LIGNE DE TELECOMMUNICATION (Poteau, hauteur fil + bas)
CANALISATION SOUTERRAINE (Nature, profondeur, diamètre)
CABLE SOUTERRAIN (Nature, profondeur, protection)
DRAINAGE (Profondeur, espacement, diamètre des drains)
PRISE DE POTENTIEL (P)

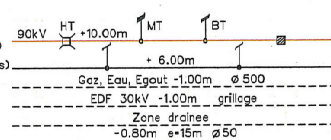


ACCIDENTS DE TERRAIN

FOSSE (profondeur) - Fosse -0.50m
DEBLAI (profondeur max) -4.20m
REMBLAI (hauteur max) +3.00m

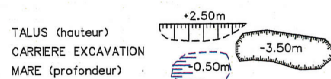

VEGETATION CULTURES

LABOUR HERBAGE FRICHE
VIGNE ASPERGES
JARDIN VERGER MARAICHER
PEPINIERE SEMIS
HAIE

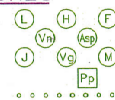

BATIMENTS ET CONSTRUCTIONS DIVERS

CONSTRUCTION EN DUR
HANGAR
CALVAIRE ou MONUMENT
Cimetière




CHATEAU D'EAU
CLOTURE LEGERE
CLOTURE EN DUR
BORNES



Les obstacles ou constructions à caractère exceptionnel non mentionnés dans cette légende sont indiqués en toutes lettres sur le plan

BANDE DE SERVITUDE

1°) CAS GENERAL

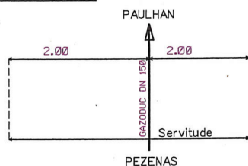

2°) Cas particulier

DIAMETRE NOMINAL DE LA CANALISATION 200
DEVIATION DE LEZIGNAN - A75 (AFF. 4412)

Articles 4 et 6 de l'arrêté de sécurité du 11 Mai 1970
modifiés par arrêté du 3 Août 1977 et du 3 Mars 1980

CATEGORIES DES EMPLACEMENT DE LA CANALISATION

EMPLACEMENT DE CATEGORIE B

Tubes aciers soudés longitudinalement
DIAMETRE 158,3 MM
EPAISSEUR MINI 4,40 MM
NUANCE DE L'ACIER L360MB
P.M.S. 87,7 BAR
P.U. 112,9 BAR

ALTITUDES
(NGF)

TERRAIN NATUREL
CANALISATION (détectée)

CADASTRE
NUMERO DE PARCELLE ACTUEL
NUMERO DE PARCELLE D'ORIGINE
SECTION ACTUELLE (D'ORIGINE)

P.K. ligne du carnet de soudure et partiel

P.K. levé par le géomètre

No BORNAGE: bornes (B), bornes (B/C), rep. murd (RM), PP, électrode, event...

TUBE CATEGORIE de POSE A. B. C.

COUDES VERTICAUX C.V.S.
ALIGNEMENTS DROITS - COUDES EN DIRECTION
COUDES VERTICAUX C.V.A.

3°
5°
25°
15°
14°

CARACTERISTIQUES DES TUBES

DIAMETRE NOMINAL 150
DIAMETRE EXT.(CONSTANT) 168,3 mm
Tubes soudés longitudinalement

TSE 250
EPAISSEUR mini 3,8
TSE 290
EPAISSEUR mini 5

Tubes d'11rds sans soudure, fuyonnés à chaud
TUE 250
EPAISSEUR nom. 7,11

TUE 250
EPAISSEUR nom. 7,11

RELEVEMENT INTERNE: néant

RELEVEMENT EXTERNE: polyéthylène

PLANIMETRIE
ET
PARCELLAIRE

LARGEUR
COUVERTE
320 m.

ECHELLE : 1/2000


Gaine, Lestage, Ancrage, Changement de revêtement


Nature de terrain et protection mécanique (sable, géotextile, baccalis)


EMPRUNTS DU
DOMAINE PUBLIC
ET
POINTS PARTICULIERS

Grillage avertisseur

1 TRANCHE
2 FORAGE
3 FONDAGE
4 SOULEVE
5 OUVRAGE

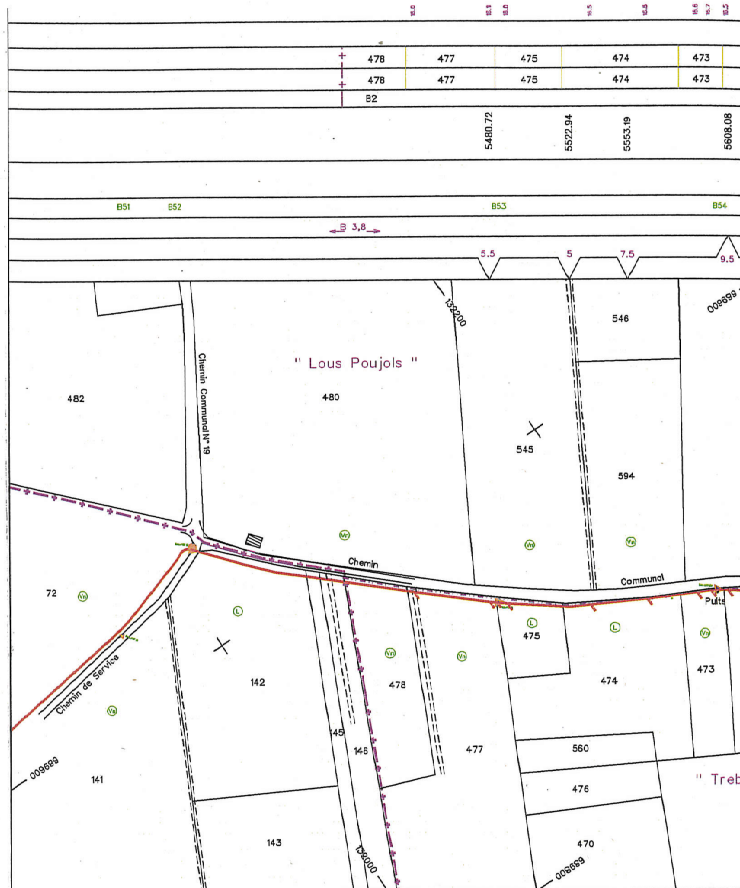

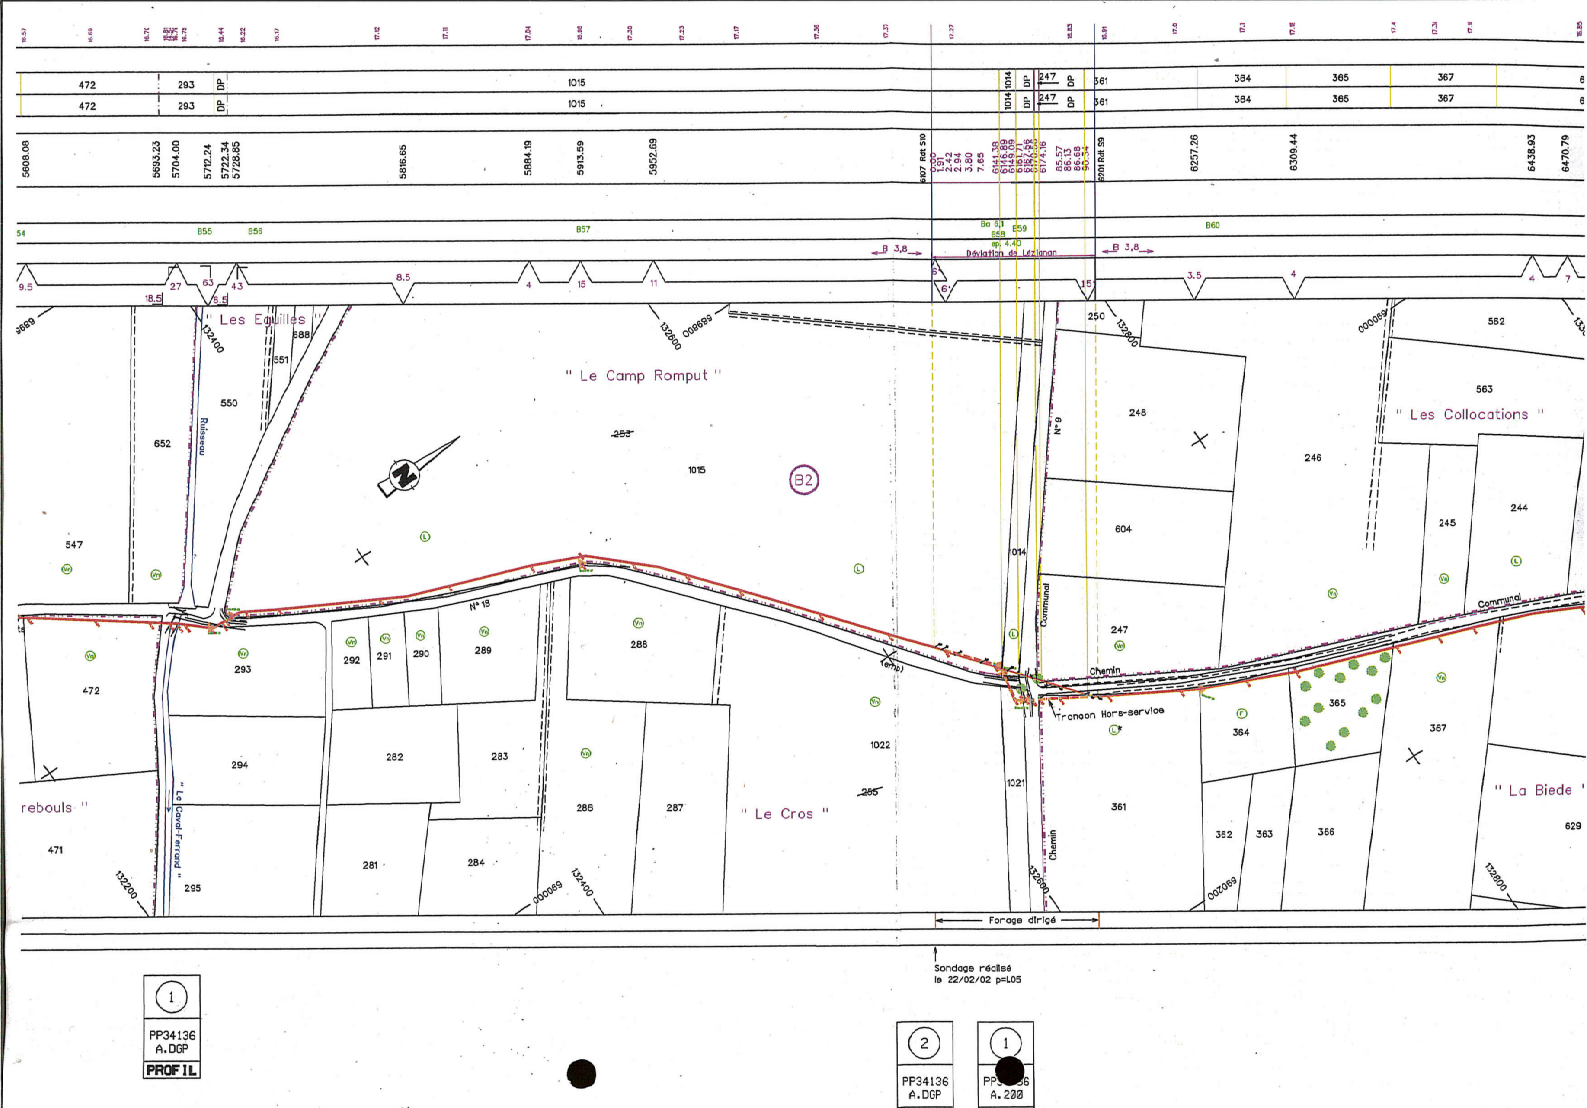

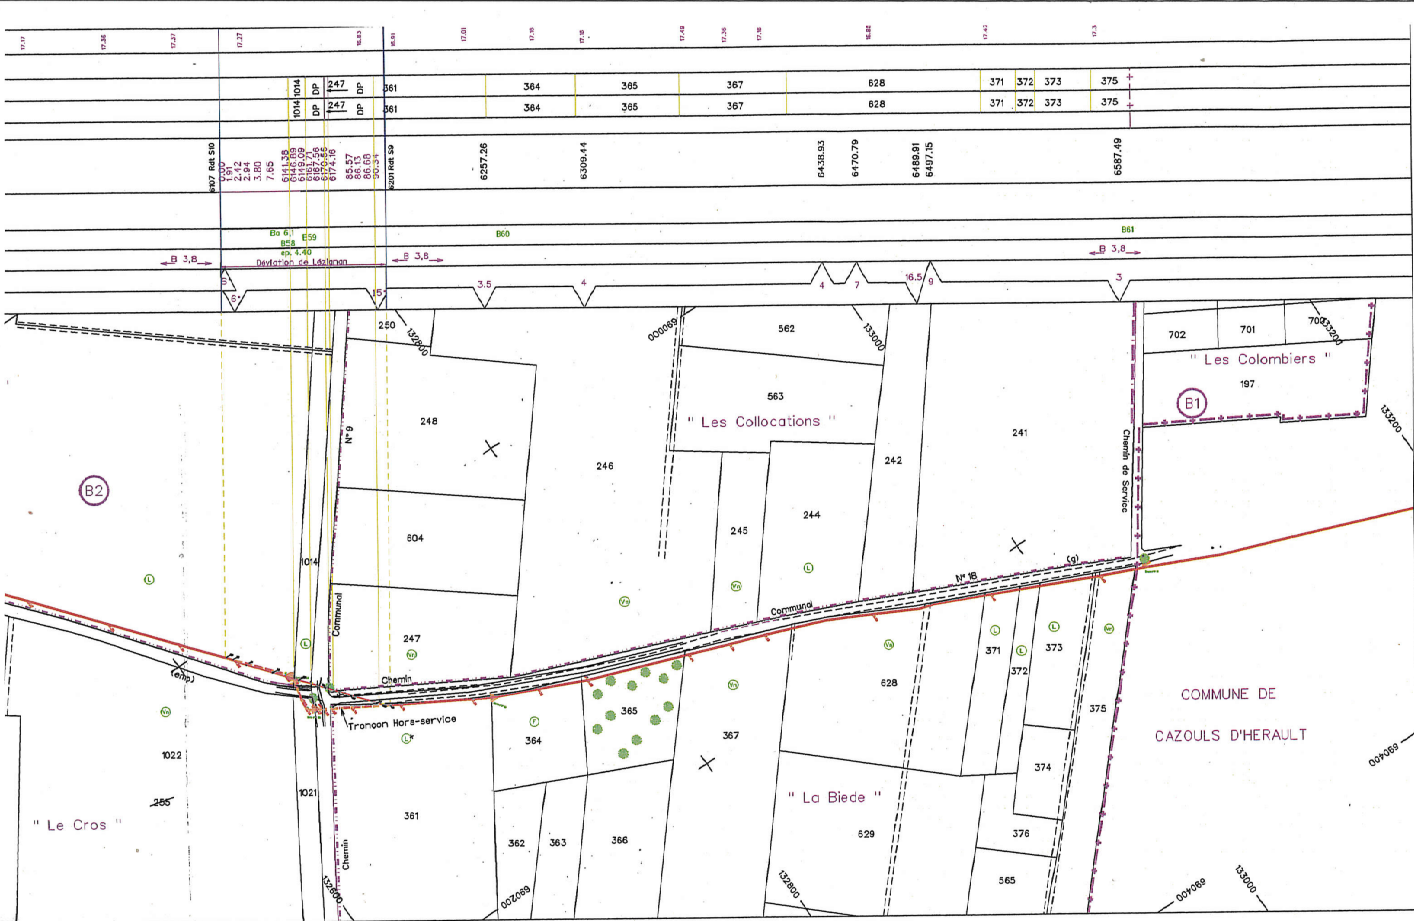

Sondage réalisé
le 22/02/02 psl05

2	1
FP34136 A.00P	PP34136 A.200