


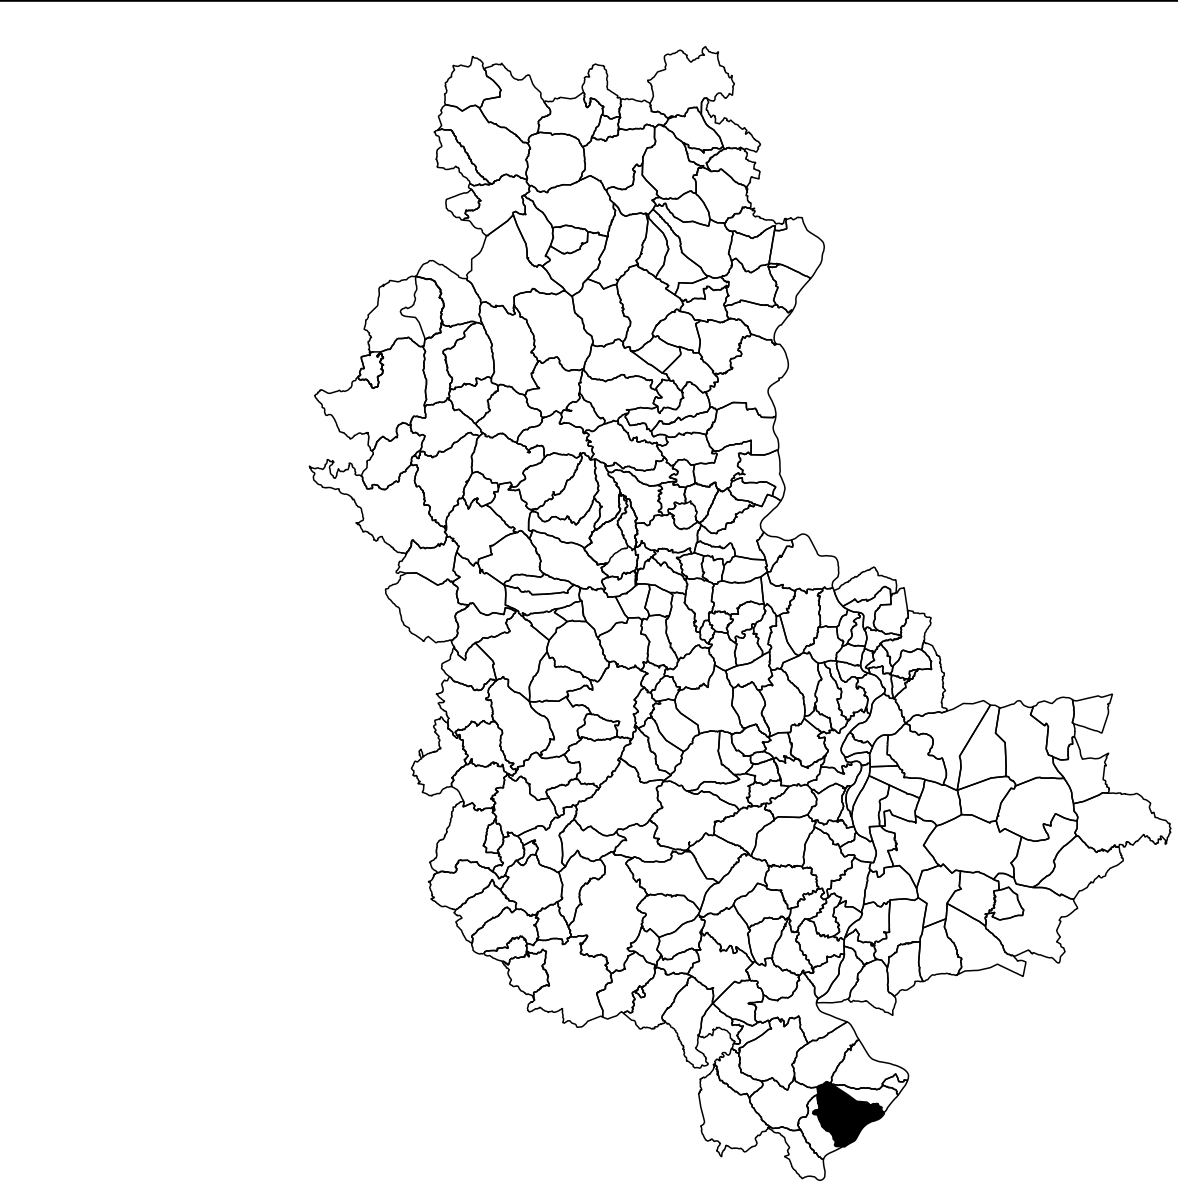



N° INSEE : 69007
Echelle : 1/5000ème
Établi en : MAI 2017
Modifié en :

Sources des données : Référentiels : ICS 6 (JDFParsaire 6 2012, BDFpp 6 2014, BDOtho 6 2011), SGW 25 6 2014). Données : DDT 69

Direction Départementale des Territoires du Rhône - 165 rue Garibaldi - CS33862 - 69401 Lyon cedex
Service Planification Aménagement Risques / Unité Fiscalité Application du Droit des Sols Servitudes d'Utilité Publique

LÉGENDE

- | | |
|---|--|
|  | A4 - Terrains riverains de cours d'eau non domaniaux |
|  | AC1 - Protection des monuments historiques |
|  | EL3 - Halage et marchepied |
|  | I3 - Transport de gaz |
|  | I4 - Transport de l'électricité |
|  | PM1 - Plan de prévention des Risques Naturels Inondation |
|  | PT3 - Communications téléphoniques |
|  | T1 - Chemin de fer |

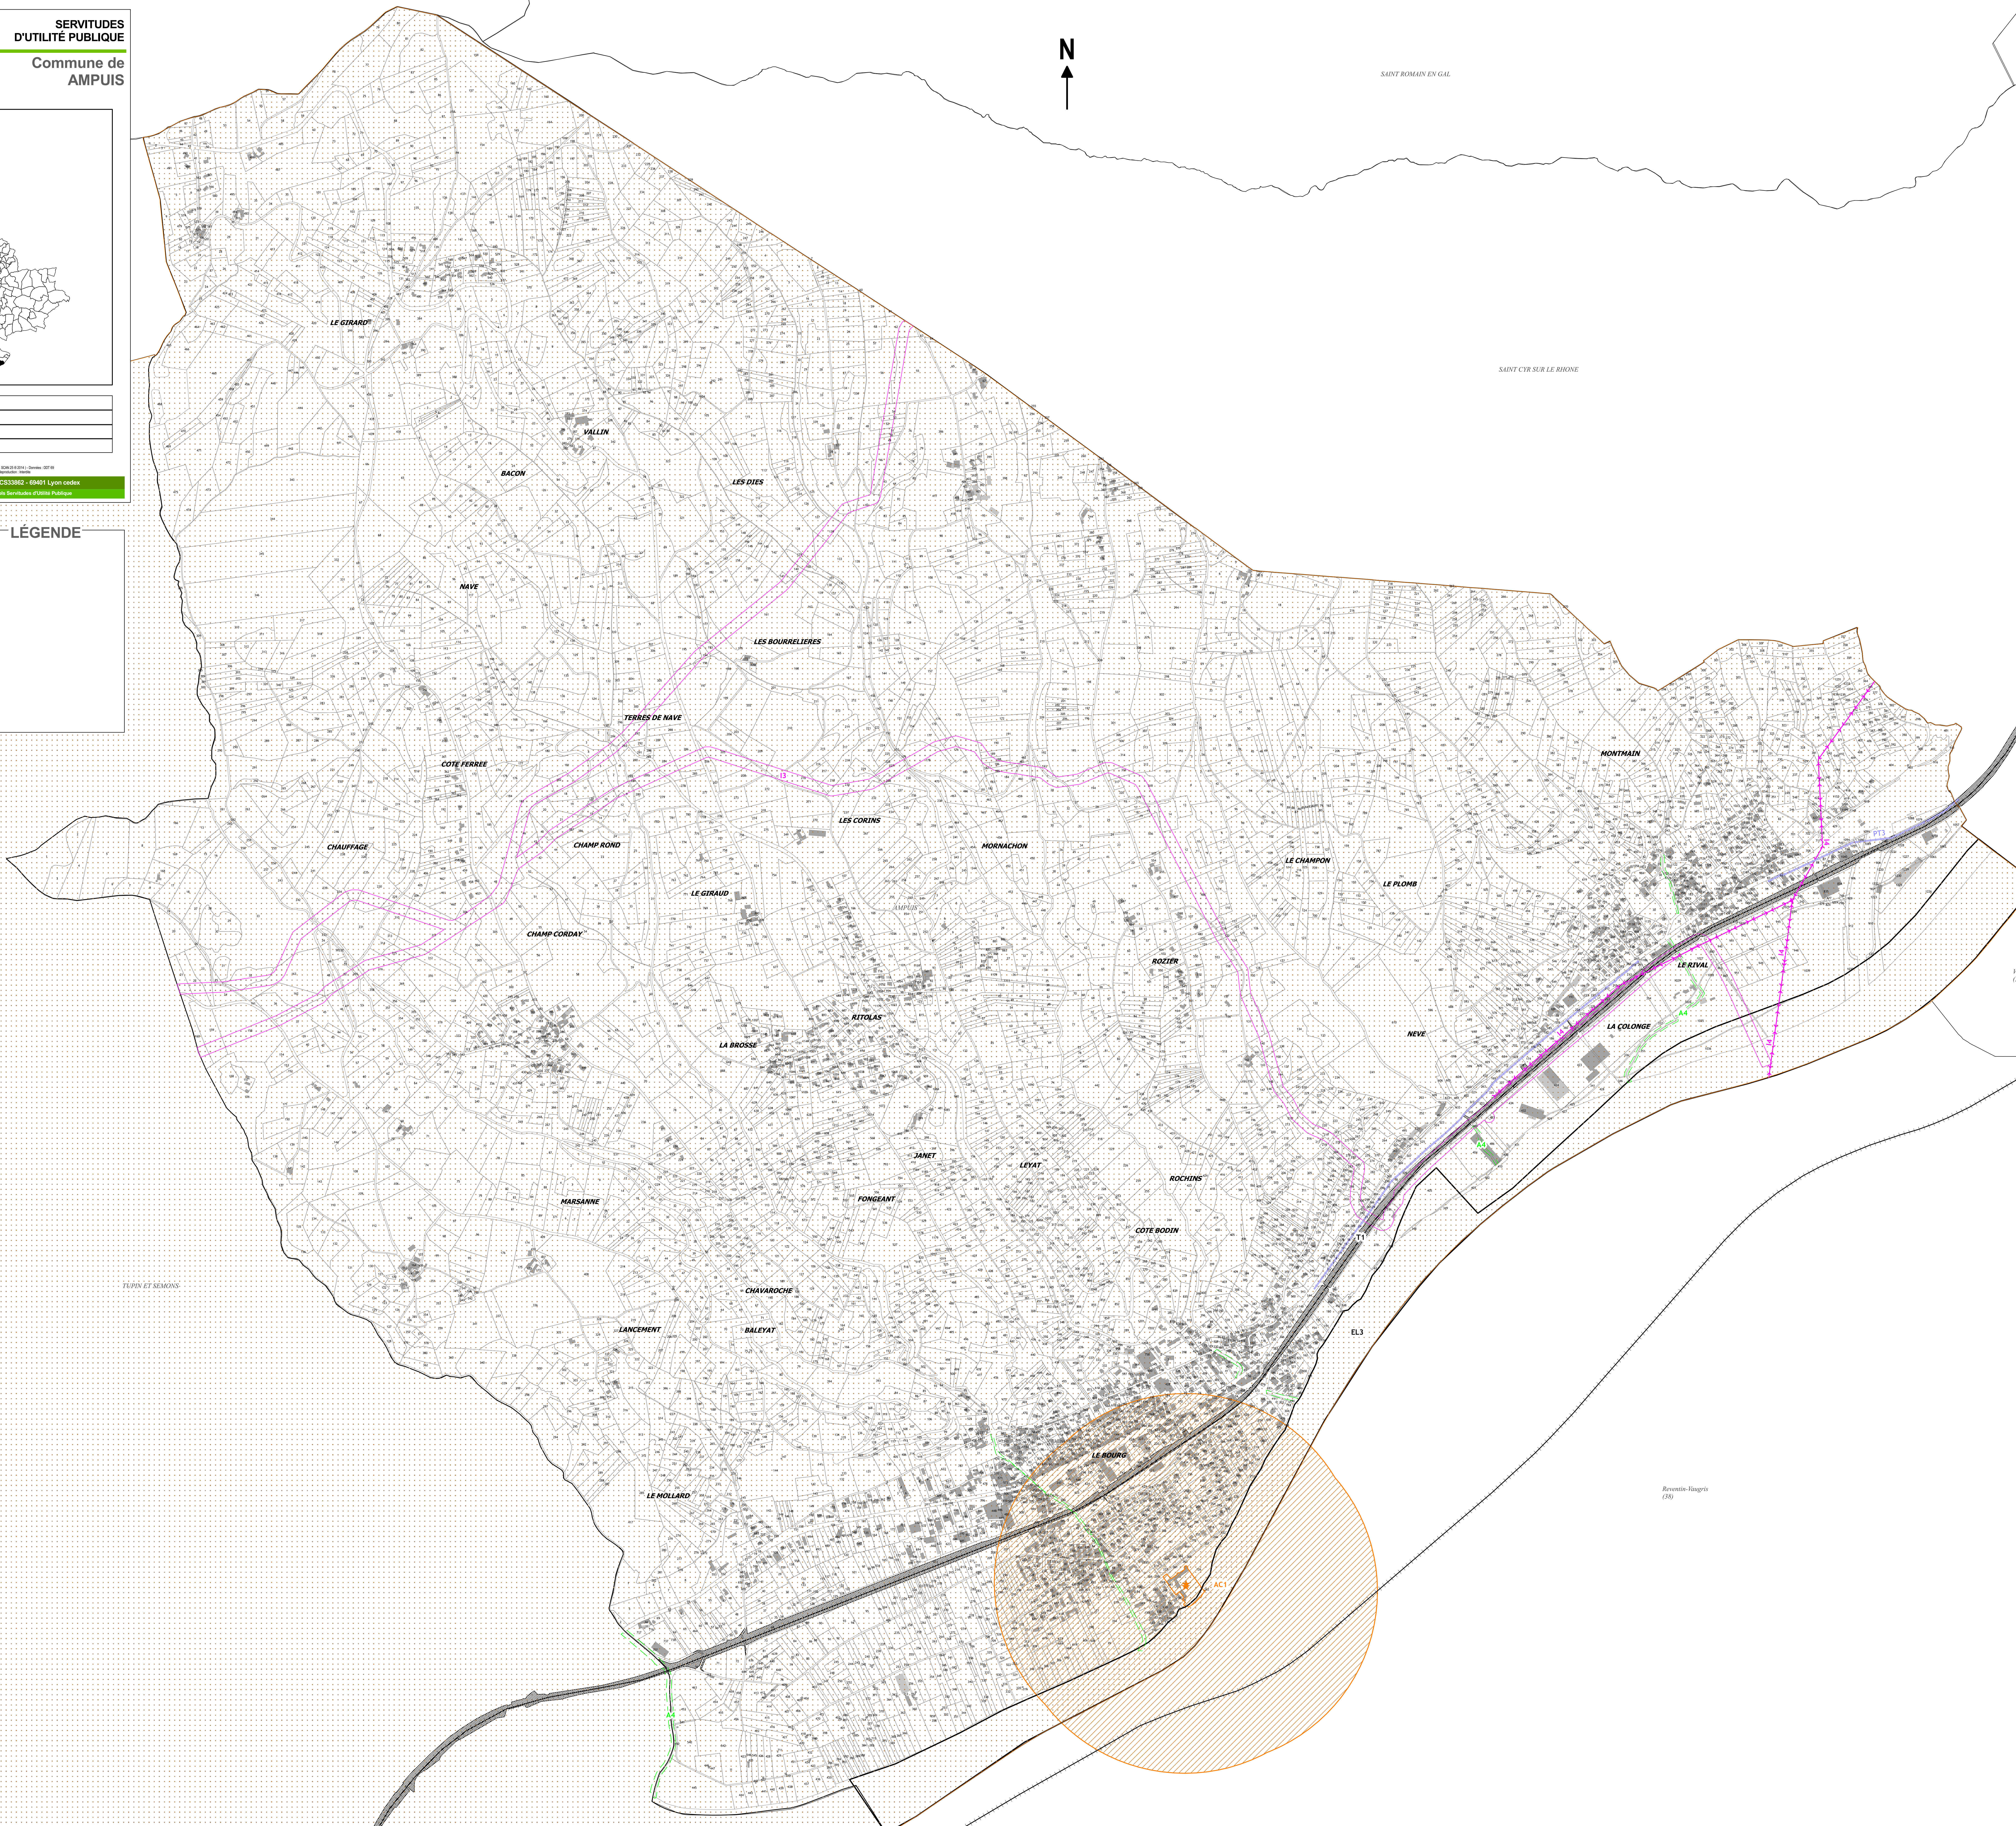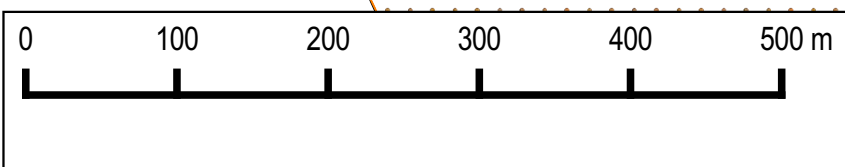

EBC à déclasser
Faire une bande de 40 mètres (soit 20 mètres de part et d'autre de la ligne)
ech : 1/20.000

EBC à déclasser sur 40 m.

Le code couleur des symboles et des annotations indique la tension maximale d'exploitation de l'ouvrage

Code couleur 400 kV 225 kV 150 kV 90 kV 63 kV <63 kV hors tension

Ouvrages en service et hors tension

Nombre de circuits	Lignes aériennes	Câbles souterrains
1 circuit	—	—
2 circuits et plus	—	—
2 circuits prévus, un circuit installé	—	—

Ouvrages en service

Poste de transformation	●
Portique	⊕
Piquage	▲

Rte

Réseau de transport d'électricité

GESTIONNAIRE DU RÉSEAU DE TRANSPORT D'ÉLECTRICITÉ
TRANSPORT ÉLECTRICITÉ RHÔNE ALPES-AUVERGNE
GROUPE INGÉNIERIE MAINTENANCE RÉSEAUX
5, RUE DES CUIRASSIERS - TSA 30111
69399 LYON CEDEX 03

Fond de carte IGN SCAN25 (licence n°2010-DPGC-03-83)

Document réalisé le: 01/08/2011

GRT gaz
2, rue Curnonsky
75017 PARIS

CANALISATION DE TRANSPORT DE GAZ

RENFORCEMENT
SERPAIZE (38) - LES HAIES (69)

DN 600

PLAN CONTINU
PARCELLAIRE ET POSE

ECHELLE : 1/2000

du PK 12849.79 au PK 16160.25

COMMUNE DE AMPUIS

DEPARTEMENT DU RHONE (69)


ETABLI PAR	REALISATION	MODIFICATIONS	
SARL BABLET MAGNIEN Geometres Experts 868, chemin des Lazaristes 01000 Saint-Denis-lès-Bourg Tel: 04 37 62 11 70 Fax: 04 74 32 23 91 E-Mail: SARL.BABLET-MAGNIEN@wanadoo.fr	DENYS N.V. INDUSTRIEEL 124 B-1632 WONDELAAR BELGIQUE	DATE	NATURE
		30/10/07	Plan de pose pour epreuves hydrauliques
		21/11/07	Plan de pose provisoire TQC
	Mise a jour par	23/12/07	Plan TQC
	GEOTOPO Marc FVVEY Geometre-Topographe 127, Rue Thiers 59100 LEFFRANCQUE Tel-Fax 03 28 22 17 05 Portail 03 28 22 17 05		
Dossier: 159505 C254-6R.DGN			
DATE : mars 2007	DATE : novembre 2007		

GRT gaz
Region Rhone Mediterranee
33, rue Petrequin BP 6407 69413 Lyon Cedex 06

C.L254.6

LEGENDE

TRACE

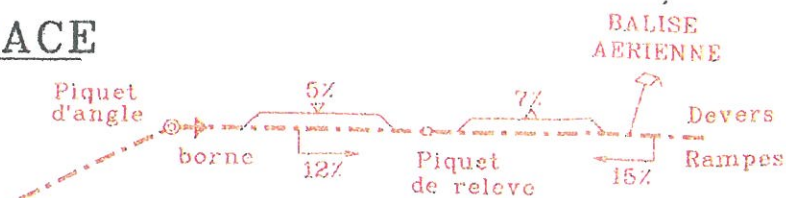

Les obstacles ou constructions de caractere exceptionnel non mentionnes dans cette legende seront indiques en toutes lettres sur le plan

LIMITES ADMINISTRATIVES

---+---+---+ COMMUNES

SECTIONS


LIEUX DITS

PARCELLES

LIMITES DE CULTURE
DANS LA PARCELLE


VOIES DE COMMUNICATION

ROUTE NATIONALE CHEMIN DEPARTEMENTAL
CHEMIN RURAL ou COMMUNAL
CHEMIN D'EXPLOITATION
PASSAGE SUPERIEUR PASSAGE INFERIEUR
LIGNE de CHEMIN de FER S.N.C.F.
CANAL FLEUVE et RIVIERE NAVIGABLE

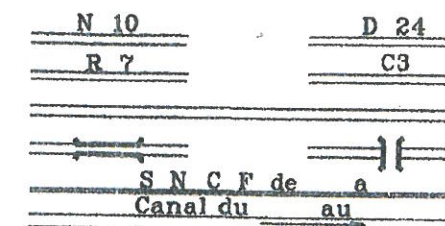


CABLES-CANALISATIONS

LIGNE ELECTRIQUE HT MT BT
POSTES et TELECOMMUNICATIONS
CANALISATION SOUTERRAINE
CABLE SOUTERRAIN
DRAINAGE
PRISE DE POTENTIEL

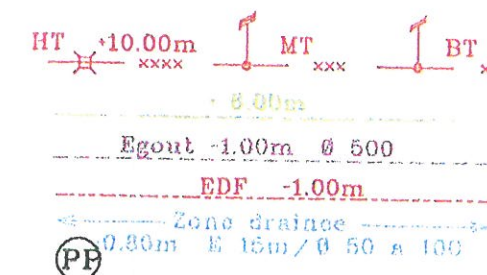


ACCIDENTS DE TERRAIN

FOSSE (profondeur) Fosse -1.00m
DEBLAI (profondeur maxi)
REMBLAI (hauteur maxi)

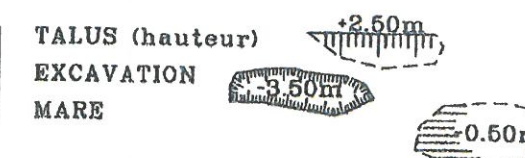

VEGETATION CULTURES


TERRE PRE LANDES
JARDIN VERGER
BOIS
VIGNE
ARBRE ISOLE

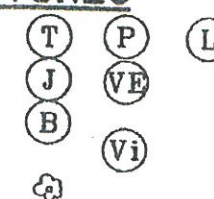


HAIE
HAIE AVEC ARBRES
MARAI
BOIS
BROUSSAILLES

BATIMENTS-CONSTRUCTIONS DIVERS

CONSTRUCTION
HANGAR
CALVAIRE ou MONUMENT
CIMETIERE

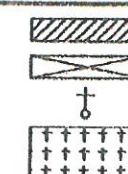

RESERVOIR
CLOTURE LEGERE
CLOTURE EN DUR
MUR DE SOUTÈNEMENT

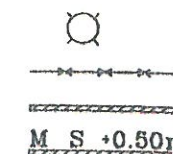

DIAMETRE NOMINAL DE LA CANALISATION 600

ARTICLES 4 ET 6 DE L'ARRETE DE SECURITE
DU 11 MAI 1970
MODIFIES PAR ARRETES
DU 3 AOUT 1977 ET DU 3 MARS 1980

CATEGORIES DES EMBACEMENTS DE LA CANALISATION

EMPLACEMENT DE LA CATEGORIE A

Tubes.... SAWH
Diametre.... 610 mm
Epaisseur.... 7,2mm
Nuance.... L 450 MB
Pms.... 67,7 bars
Pu.... 88,97 bars
Revetement.... PEHD

EMPLACEMENT DE LA CATEGORIE B

Tubes.... SAWH
Diametre.... 610 mm
Epaisseur.... 8,6mm
Nuance.... L 450 MB
Pms.... 67,7 bars
Pu.... 107,56 bars
Revetement.... PEHD

EMPLACEMENT DE LA CATEGORIE C

Tubes.... SAWH
Diametre.... 610 mm
Epaisseur.... 12,6mm
Nuance.... L 450 MB
Pms.... 67,7 bars
Pu.... 158,95 bars
Revetement.... PEHD

LONGUEUR DE TUBES PAR CATEGORIE SUR LA COMMUNE

Categorie A : 1326.53m
Categorie B : 1927.28m
Categorie C : 56.65m

LORSQUE LA CANALISATION EST POSEE EN PARALLELE AVEC LA CANALISATION EXISTANTE DN 450 ST SORLIN DE VIENNE / ST CHAMOND,
L'ECARTEMENT THEORIQUE DES DEUX CANALISATIONS EST DE 5,70m MINIMUM A L'AXE.

CARACTERISTIQUE DES TUBES

ALTITUDES NGF
SUR GENERATRICE SUPERIEURE

LONGUEURS CUMULEES DEPUIS
L'ORIGINE DU PROJET DE CANALISATION
(cf carnet de soudures)

NUMEROS DES SOUDURES

ALIGNEMENTS ET ANGLES (en degres)

TRACE PLANIMETRIQUE ET PARCELLAIRE

PLAN ETABLI EN
COORDONNEES
LAMBERT 2 Etendu

ALTITUDES
NGF
NORMALES

ECHELLE : 1/2000

LARGEUR COUVERTE
360 m

Largeur de la servitude

les haies

4m 6m

serpalze

ALTITUDE NGF
DU TERRAIN NATUREL


NUMERO DES BORNES ET BALISES

NUMERO DES TRAVERSEES

NUMERO ET SECTION DES PARCELLES

TRAVAUX D'AMENAGEMENT APRES POSE
(DEPLACEMENT, PROTECTION, etc)

Les installations et reseaux souterrains
ont ete portes sur ce plan afin de
signaler leur existence.
Leur positionnement a ete etabli d'apres
les renseignements fournis par les
différents services gestionnaires et ne peut
etre que theorique.

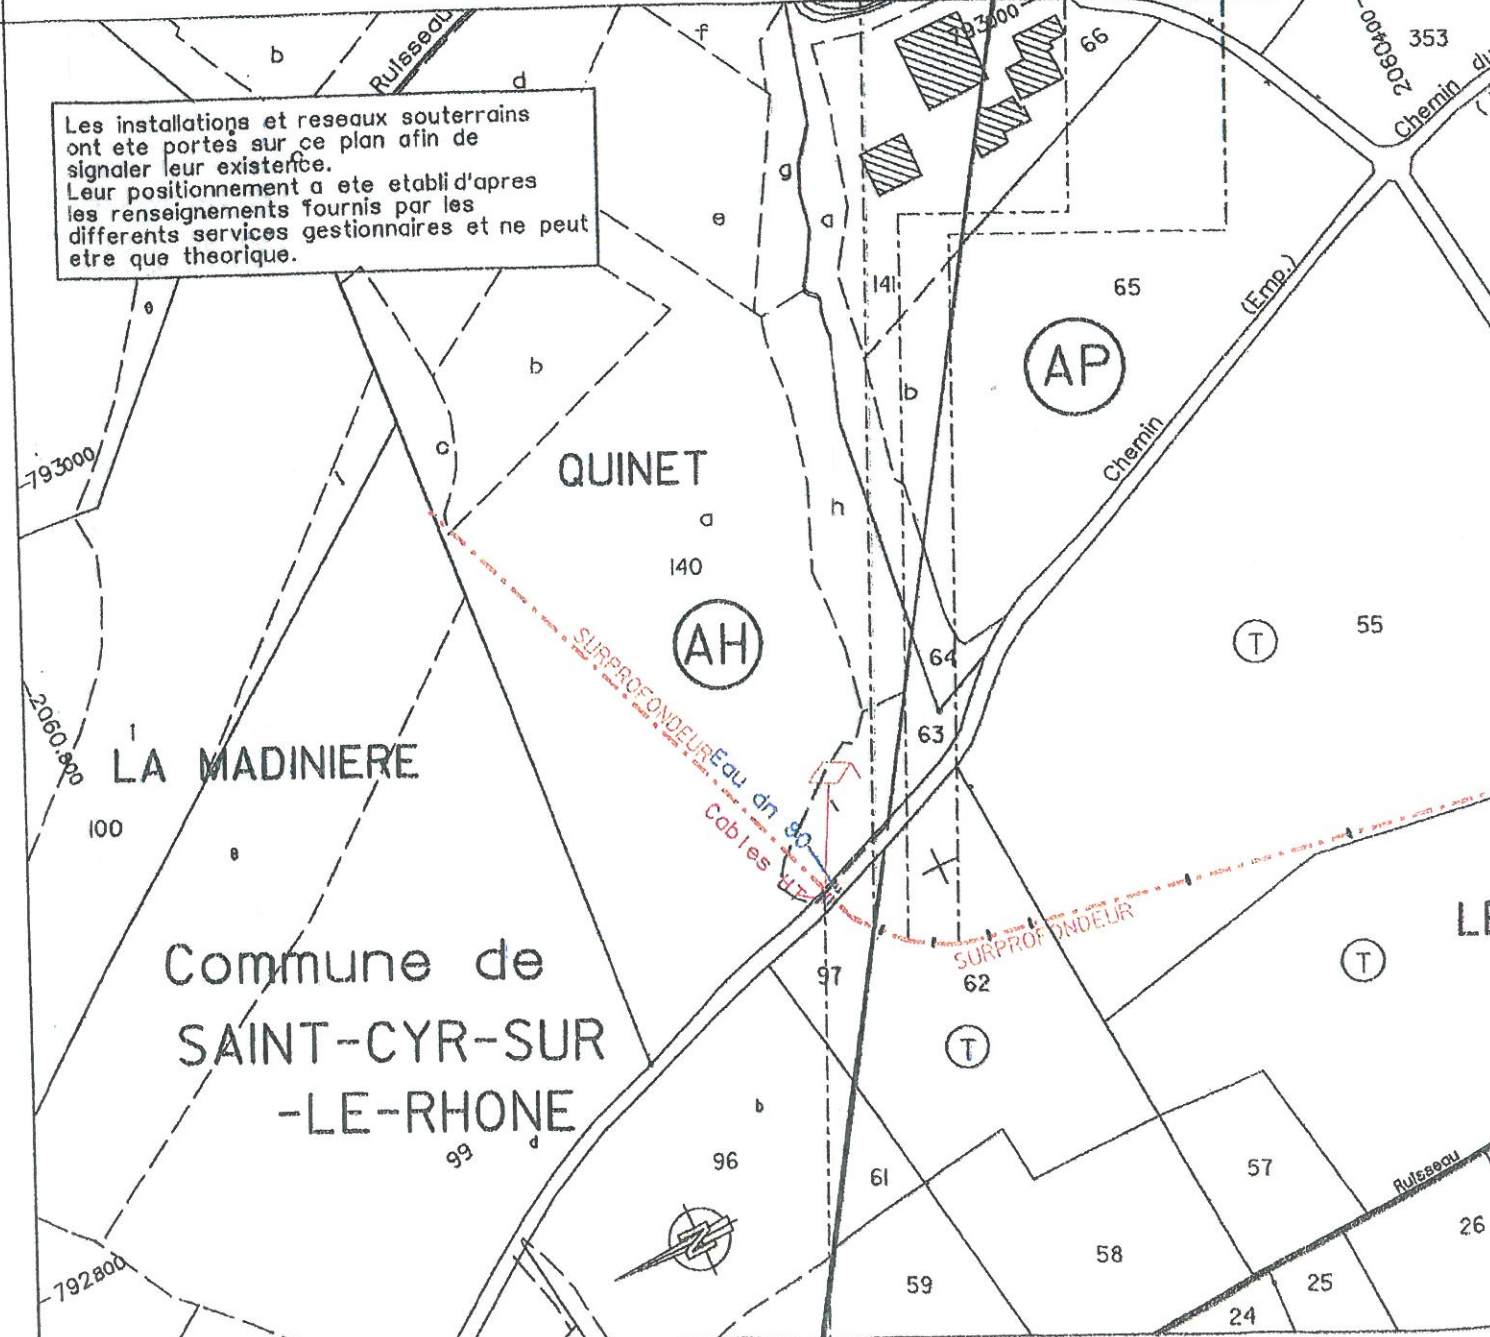

CAT B L450MB ep: 8,6mm Lg 2.2lm

12849.79	12852.00	12867.99	12883.98	12895.65	12938.66	12983.16	13019.92
S.8560	S.857	S.858	S.859	S.862	S.865	S.865	S.865

AD=6.86m


8.93 20° 13.64 18°

95

AP 62


AP 55

Grillage avertisseur sur la totalite de la con

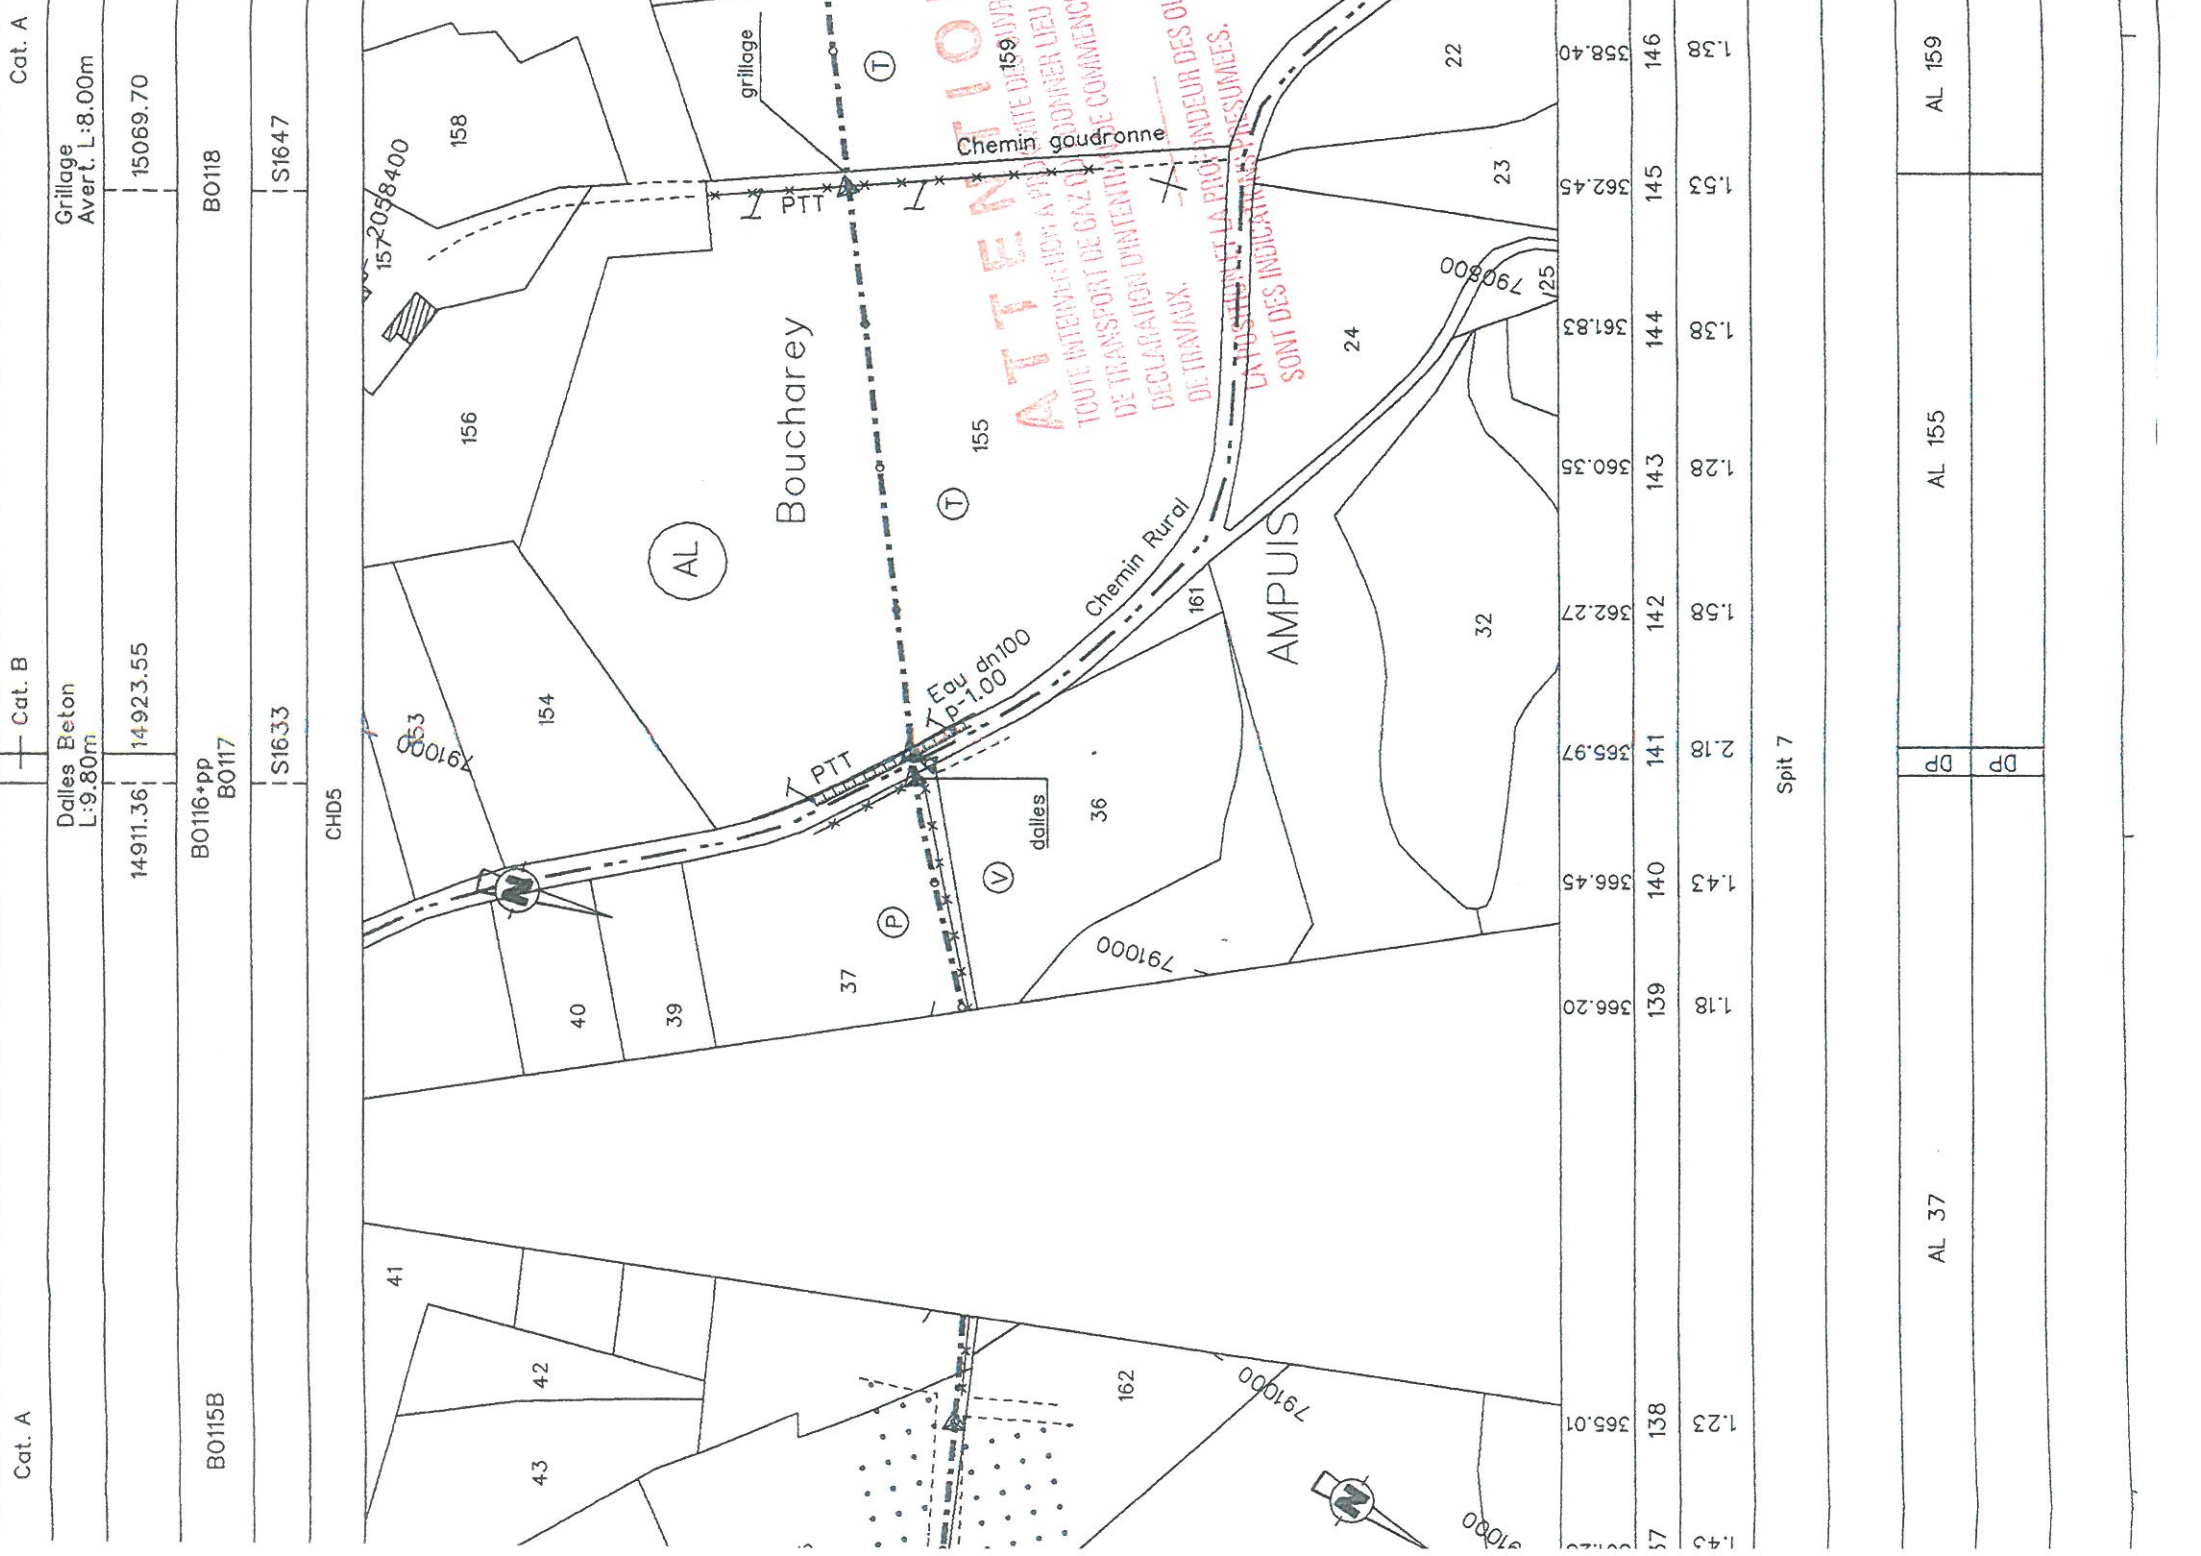


CAT B L450MB ep: 8,6mm Lg 18.56m
CAT C L450MB ep: 12,6mm Lg 4.06m

S.924	S.927	S.930	S.933	J.936	J.938	S.941	J.942	S.943	S.944	S.945	S.947	J.949	J.952	J.954	S.957	S.960	S.962	J.964	J.965	J.966	J.968	S.969	S.970	S.972	J.974	S.976	J.978	S.979	S.980
13829.15	13877.13	13925.12	13972.96	14013.26	14031.82	14042.44	14062.73	14078.72	14094.72	14110.72	14142.70	14170.65	14218.55	14246.52	14289.49	14332.49	14361.83	14391.30	14400.77	14416.60	14444.26	14460.26	14476.26	14508.25	14540.24	14560.57	14592.56	14608.56	14624.55
357.15	361.30	362.23	356.51	350.90	345.53	344.67	352.30	354.70	356.37	358.05	363.04	365.04	365.04	367.06	362.48	356.56	351.22	344.61	340.82	336.05	331.49	329.51	333.43	347.97	352.75	355.07	358.64	359.45	360.05
310.98		7° 9.09		2° 5		307.30		57.72		144.03		133.																	

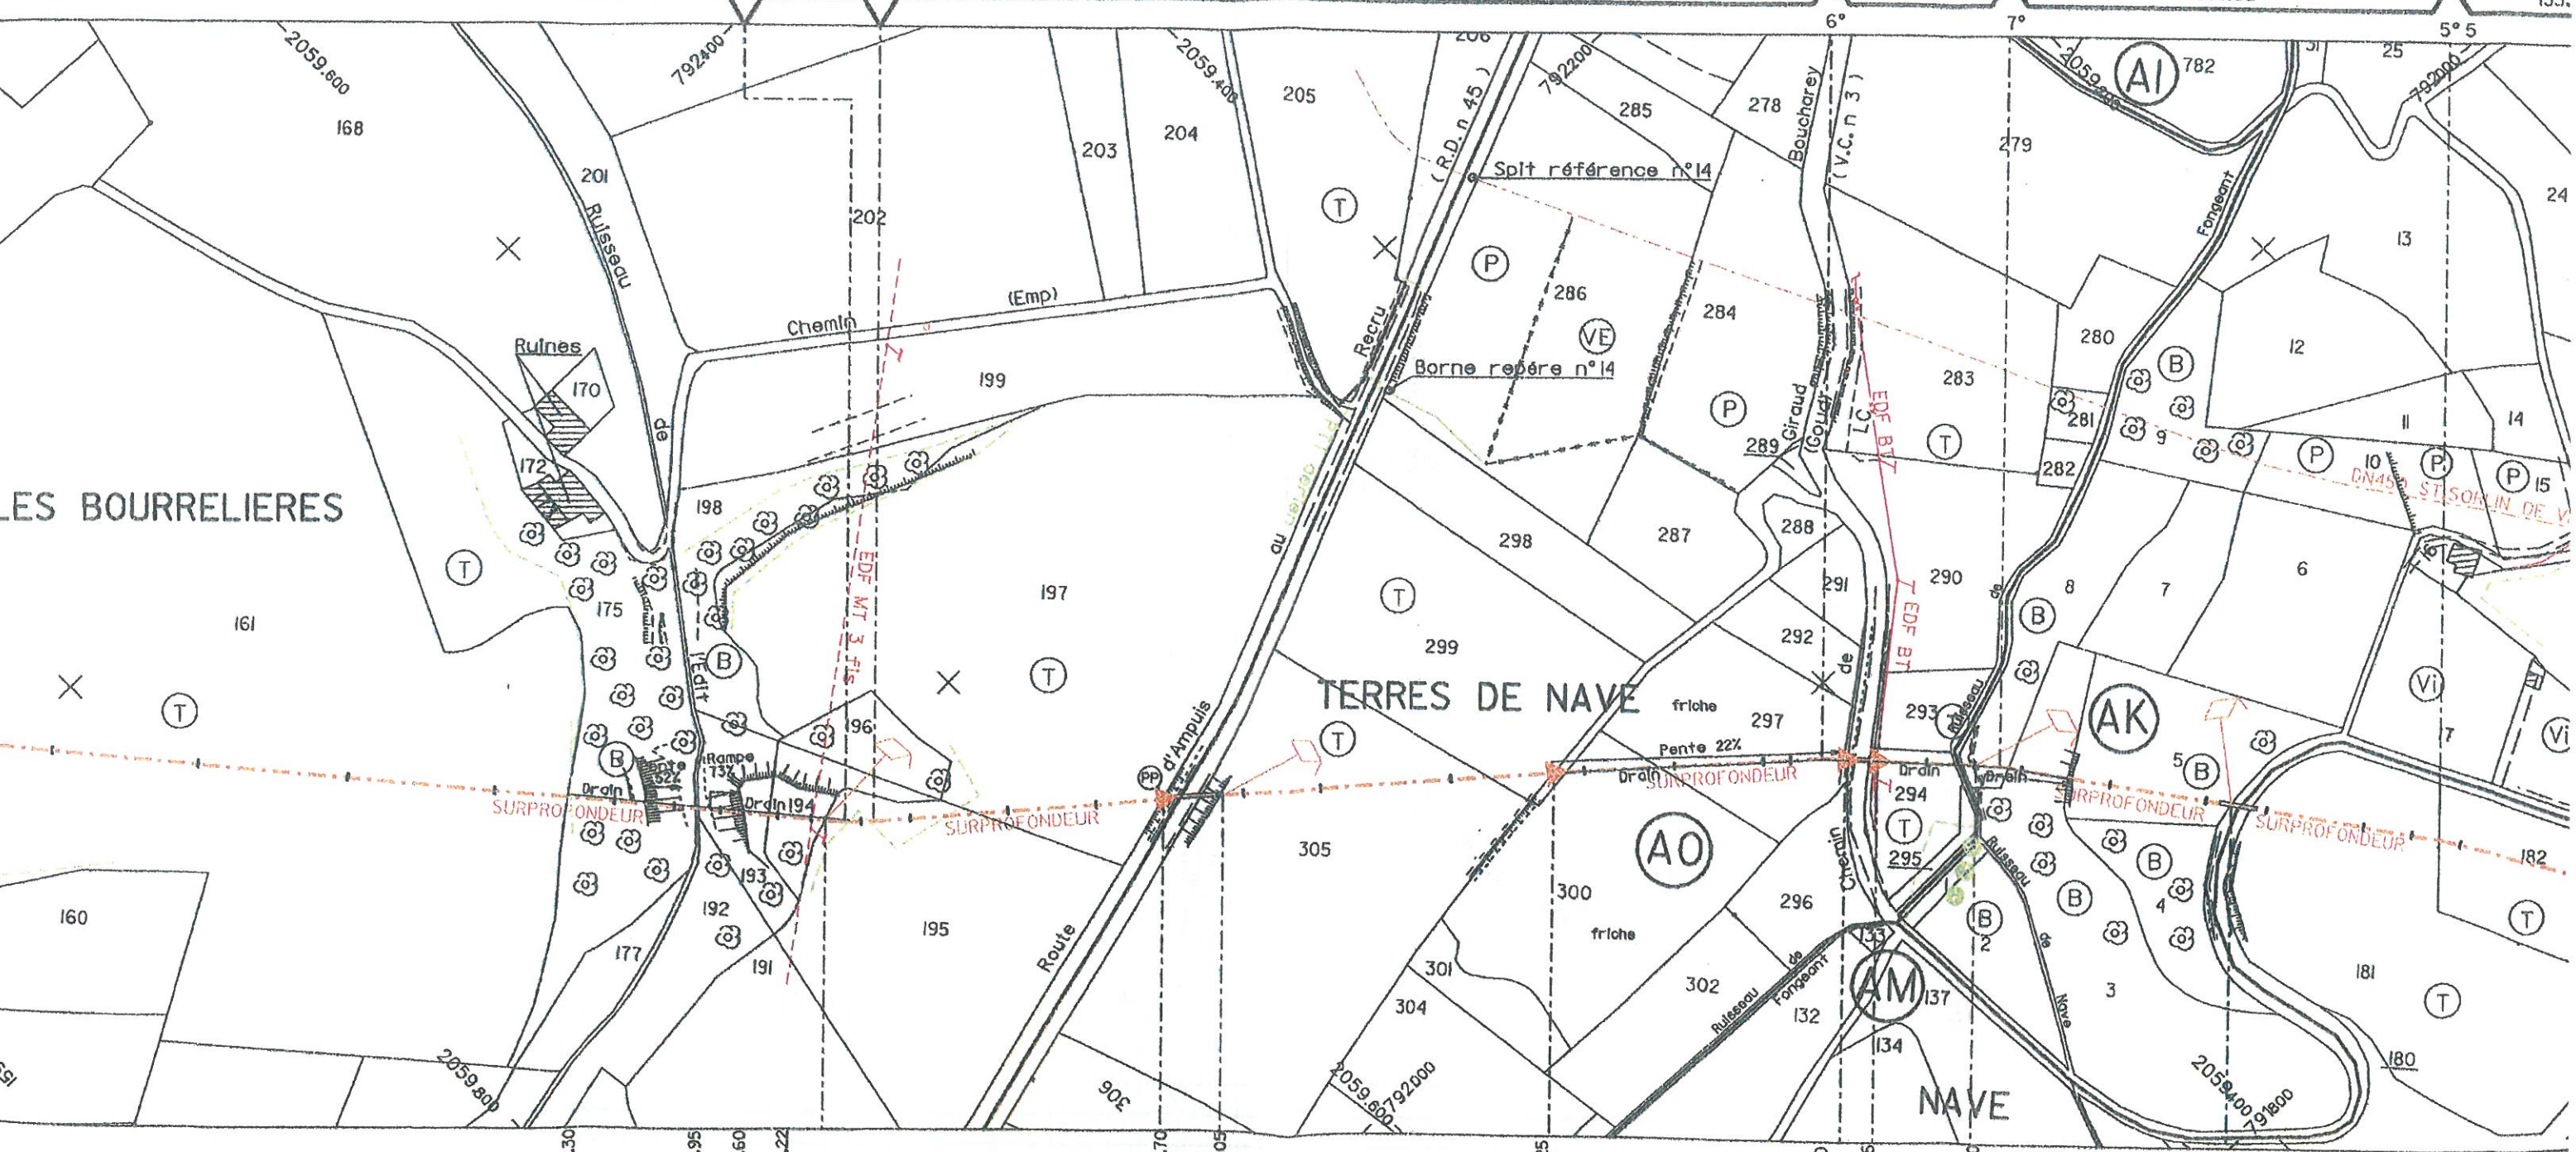



355		346		355		356		368		370		361.2		341.5		337.7		332.0		357.0																							
104		PP		105		106		107		108		109		110		111																											
VOIR PLAN EL254-6-36				36		VOIR PLAN EL254-6-37				37		38		VOIR PLAN EL254-6-38A		38A		39		Servitude légale BARBIER MAURICE		40		VOIR PLAN EL254-6-40																			
AO 161		AO 175		DP		AO 193		AO 194		AO 195		AO 197		DP		AO 305		AO 299		DP		AO 300		AO 297		VOIR PLAN EL254-6-39		DP		AO 294		AK 8		AK 3		AK 5		DP		AM 181		AM 182	
Bldm sur 136.13m										Bldm sur 155.82m		Forage dn 1000 Lg 21.00m								Lestage 40m				Bldm sur 127.11m		Gaines beton dn 1000 Lg 11.80m						Dalles beton 4.80m		Bldm sur 100.31m				Gaines beton dn 1000 Lg 11.80m		Bldm sur			

A L450MB ep: 7,2mm Lg 461.85m				CAT B L450MB ep: 8,6mm Lg 59.39m				CAT C L450MB ep: 12,6mm Lg 6.29m				CAT B L450MB ep: 8,6mm Lg 80.62m				CAT C L450MB ep: 12,6mm Lg 5.44m				CAT B L450MB ep: 8,6mm Lg 43.46m				CAT C L450MB ep: 12,6mm Lg 3.53m				CAT B L450MB ep: 8,6mm Lg 183.82m				CAT C L450MB ep: 12,6mm Lg 5.10m				CAT B L450MB ep: 8,6mm Lg 63.97m			
S.870	J.872	J.874	S.877	S.880	S.883	J.884R	J.886	S.888	S.890	J.891R	J.891B	J.894	S.895R	J.896	J.897	S.898	S.899	J.900	S.901	S.902	S.904	J.906	S.909	S.912	J.914	J.917	J.919	S.920	J.921										
369.85	367.56	366.27	363.57	360.24	356.57	355.15	351.06	348.61	345.11	343.44	342.94	335.37	331.80	334.34	331.58	338.49	338.13	336.30	332.71	328.93	334.72	344.43	350.71	336.07	330.46	340.51	351.70	354.21	355.29										
13058.21	13090.20	13121.93	13169.93	13217.88	13265.86	13281.86	13313.85	13329.75	13357.24	13373.24	13379.53	13412.72	13428.72	13444.39	13456.65	13460.15	13465.59	13480.56	13493.05	13509.05	13528.58	13552.53	13600.52	13648.52	13680.40	13717.47	13749.47	13765.47	13781.47										
488.61				278.64																	15.00				6° 5														
																					5° 5				6° 5														

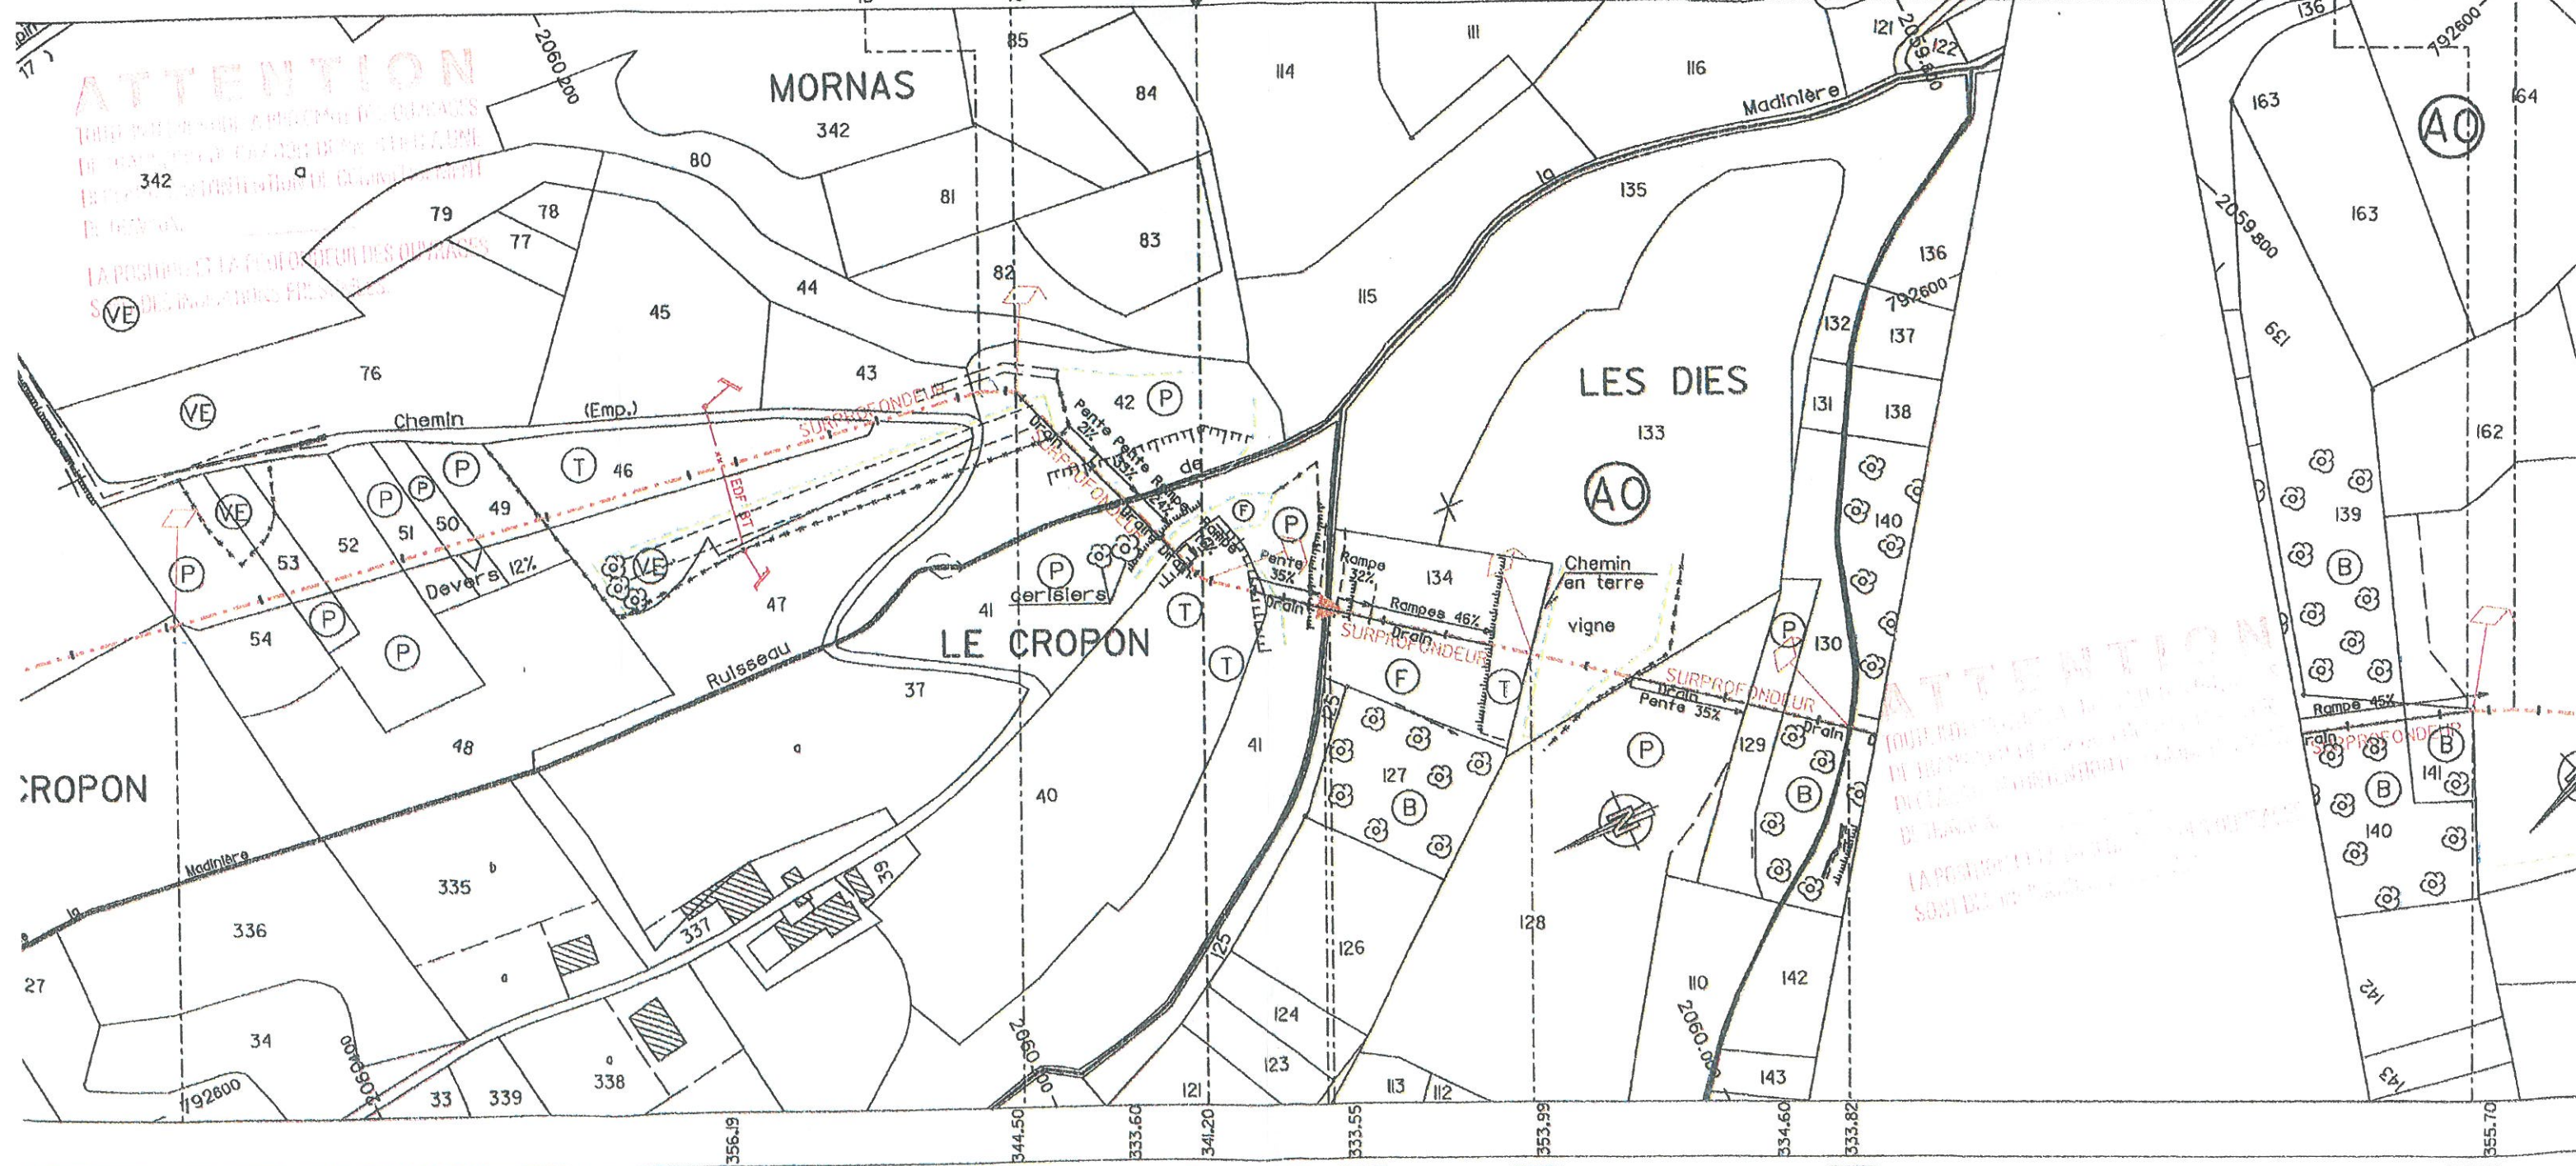

96	97	98	99	100	101	102	103																	
32 VOIR PLAN ML254-6			33 VOIR PLAN ML254-6		34 VOIR PLAN ML254-6		35 VOIR PLAN ML254-6 VOIR PLAN COMB254-8																	
AP 56	AP 54	AP 53	AP 52	AP 51	AP 50	AP 49	AP 46	DP AP 43	AP 42	DP AP 41	AP 40	AP 41	AO 134	AO 133	AO 128	AO 129	AO 130	DP	AO 140	AO 141				
Bldm sur 463.02m			Dalles beton 6.00m			Dalles beton 4.80m			Bldm sur 75.81m			Lestage 40m			Bldm sur 300.91m			Dalles beton 4.80m			Dalles beton 3.60m		Bldm sur 300.91m	

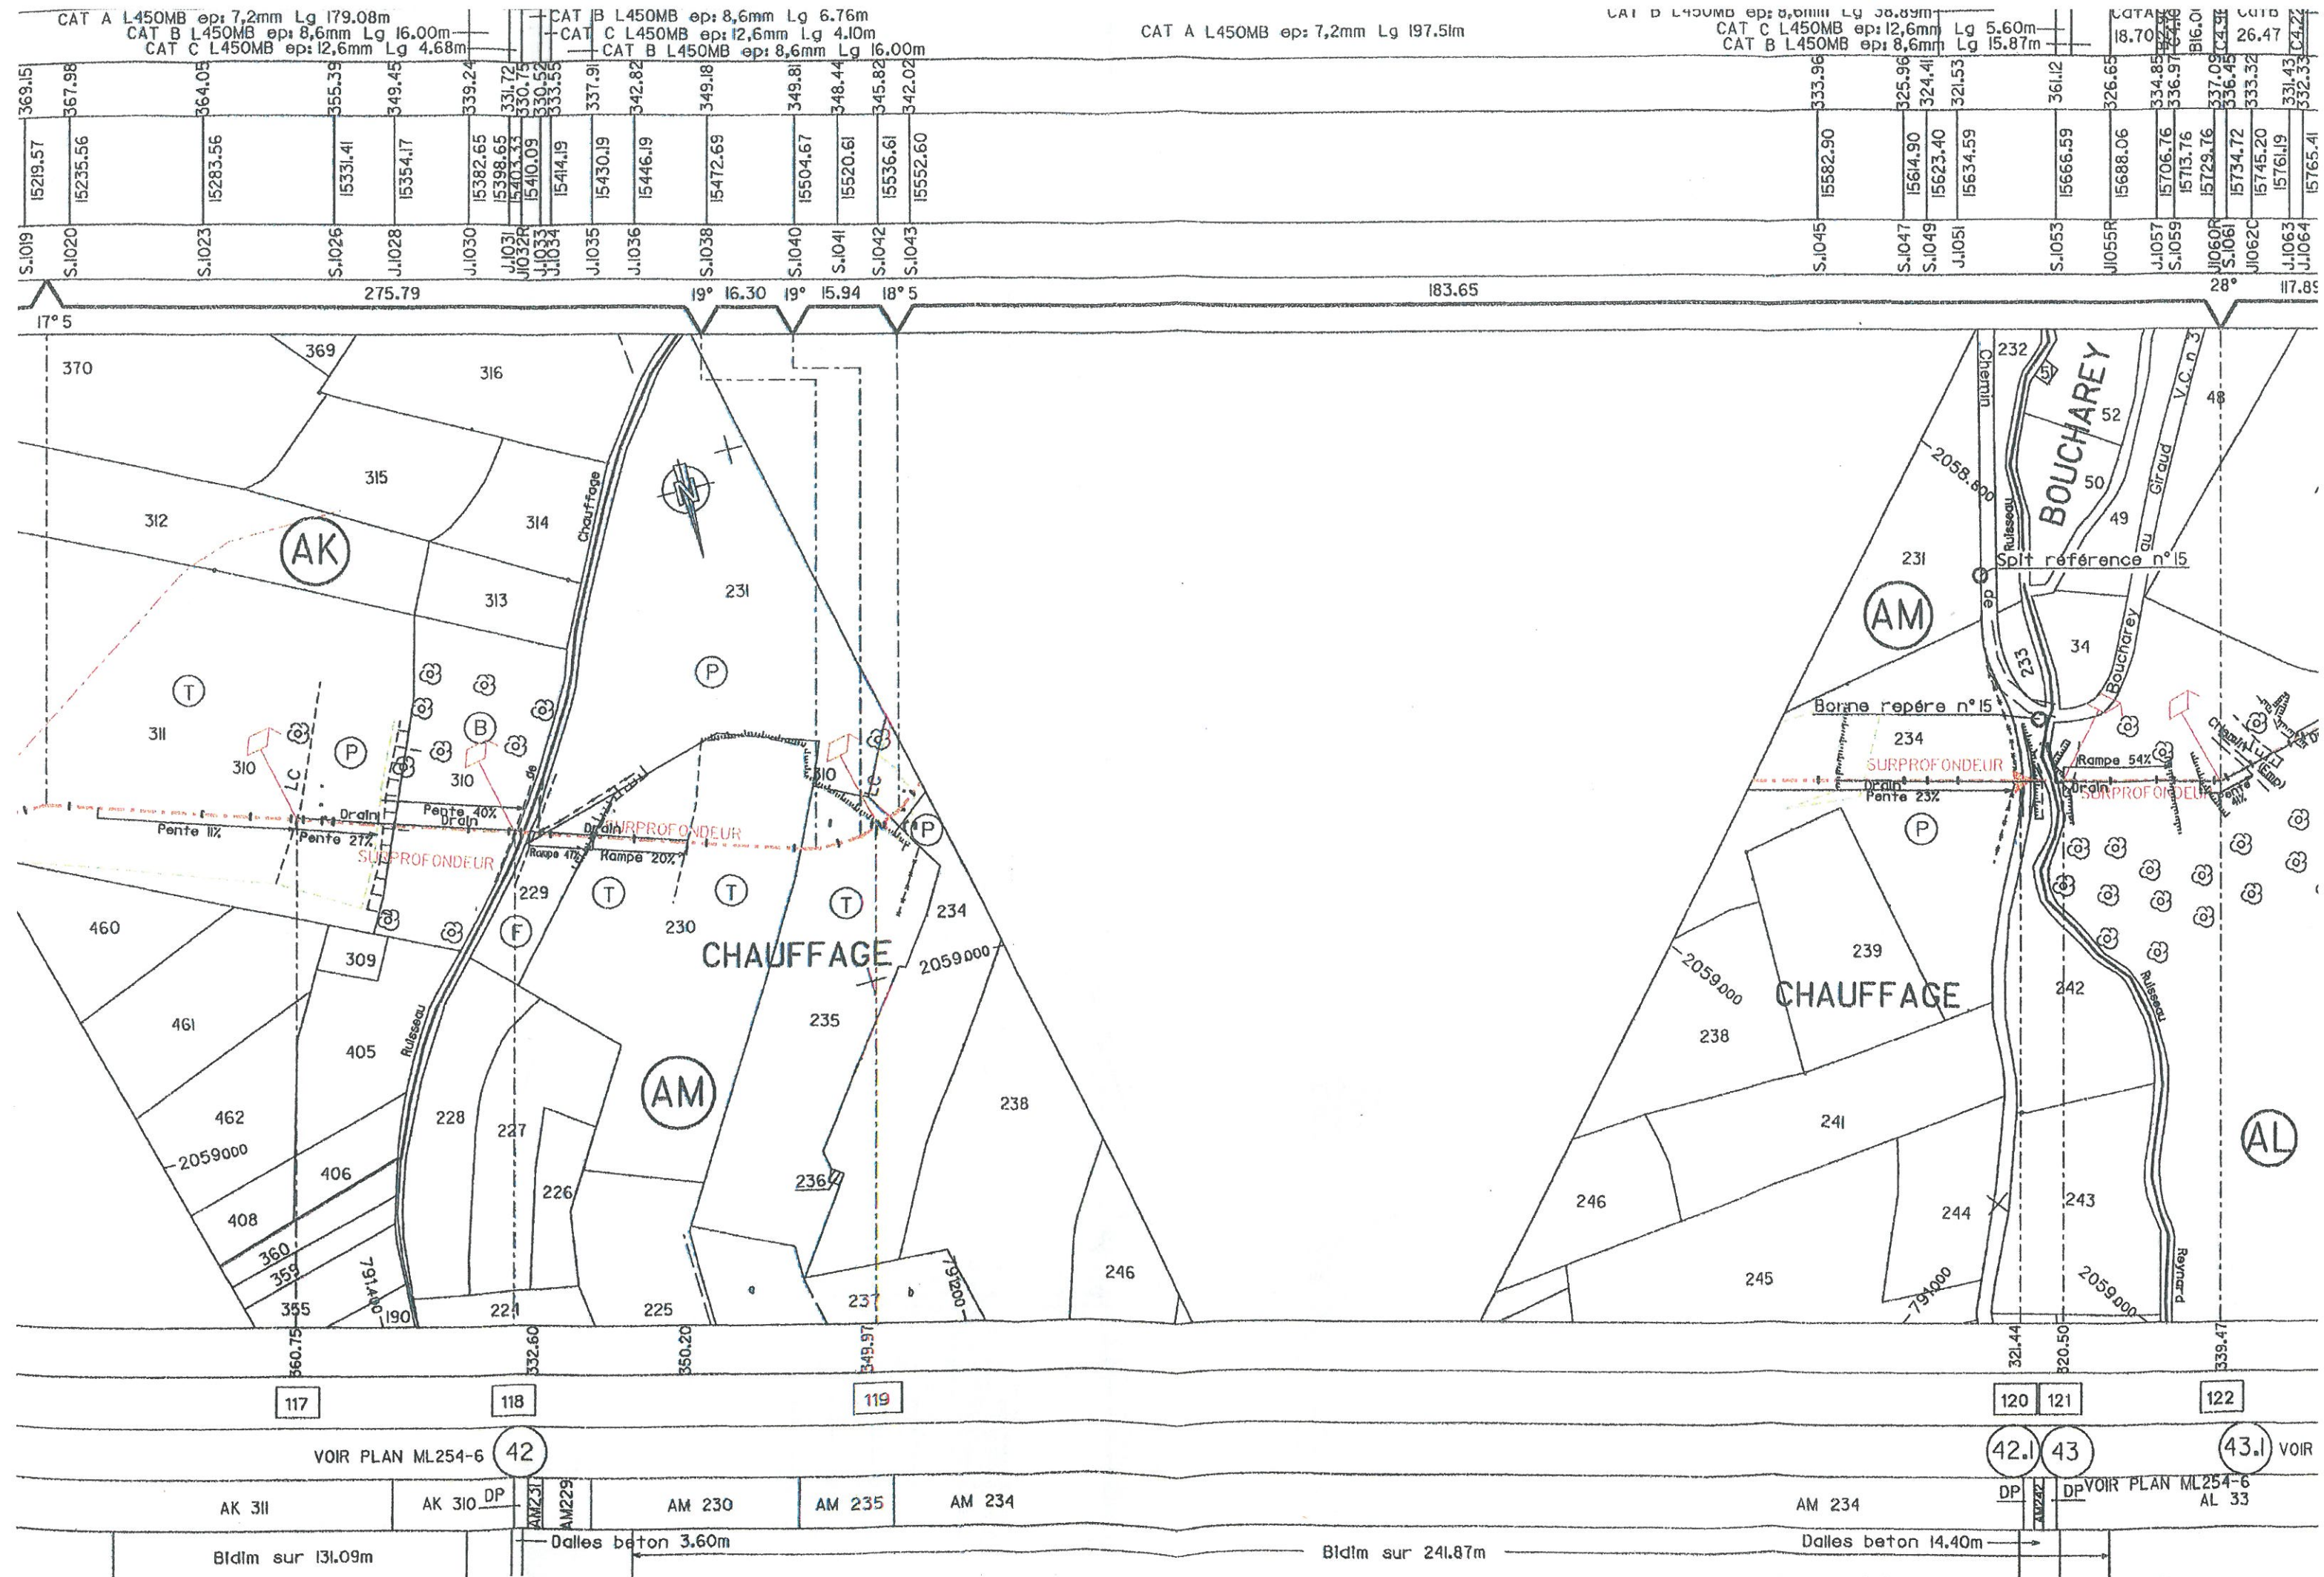

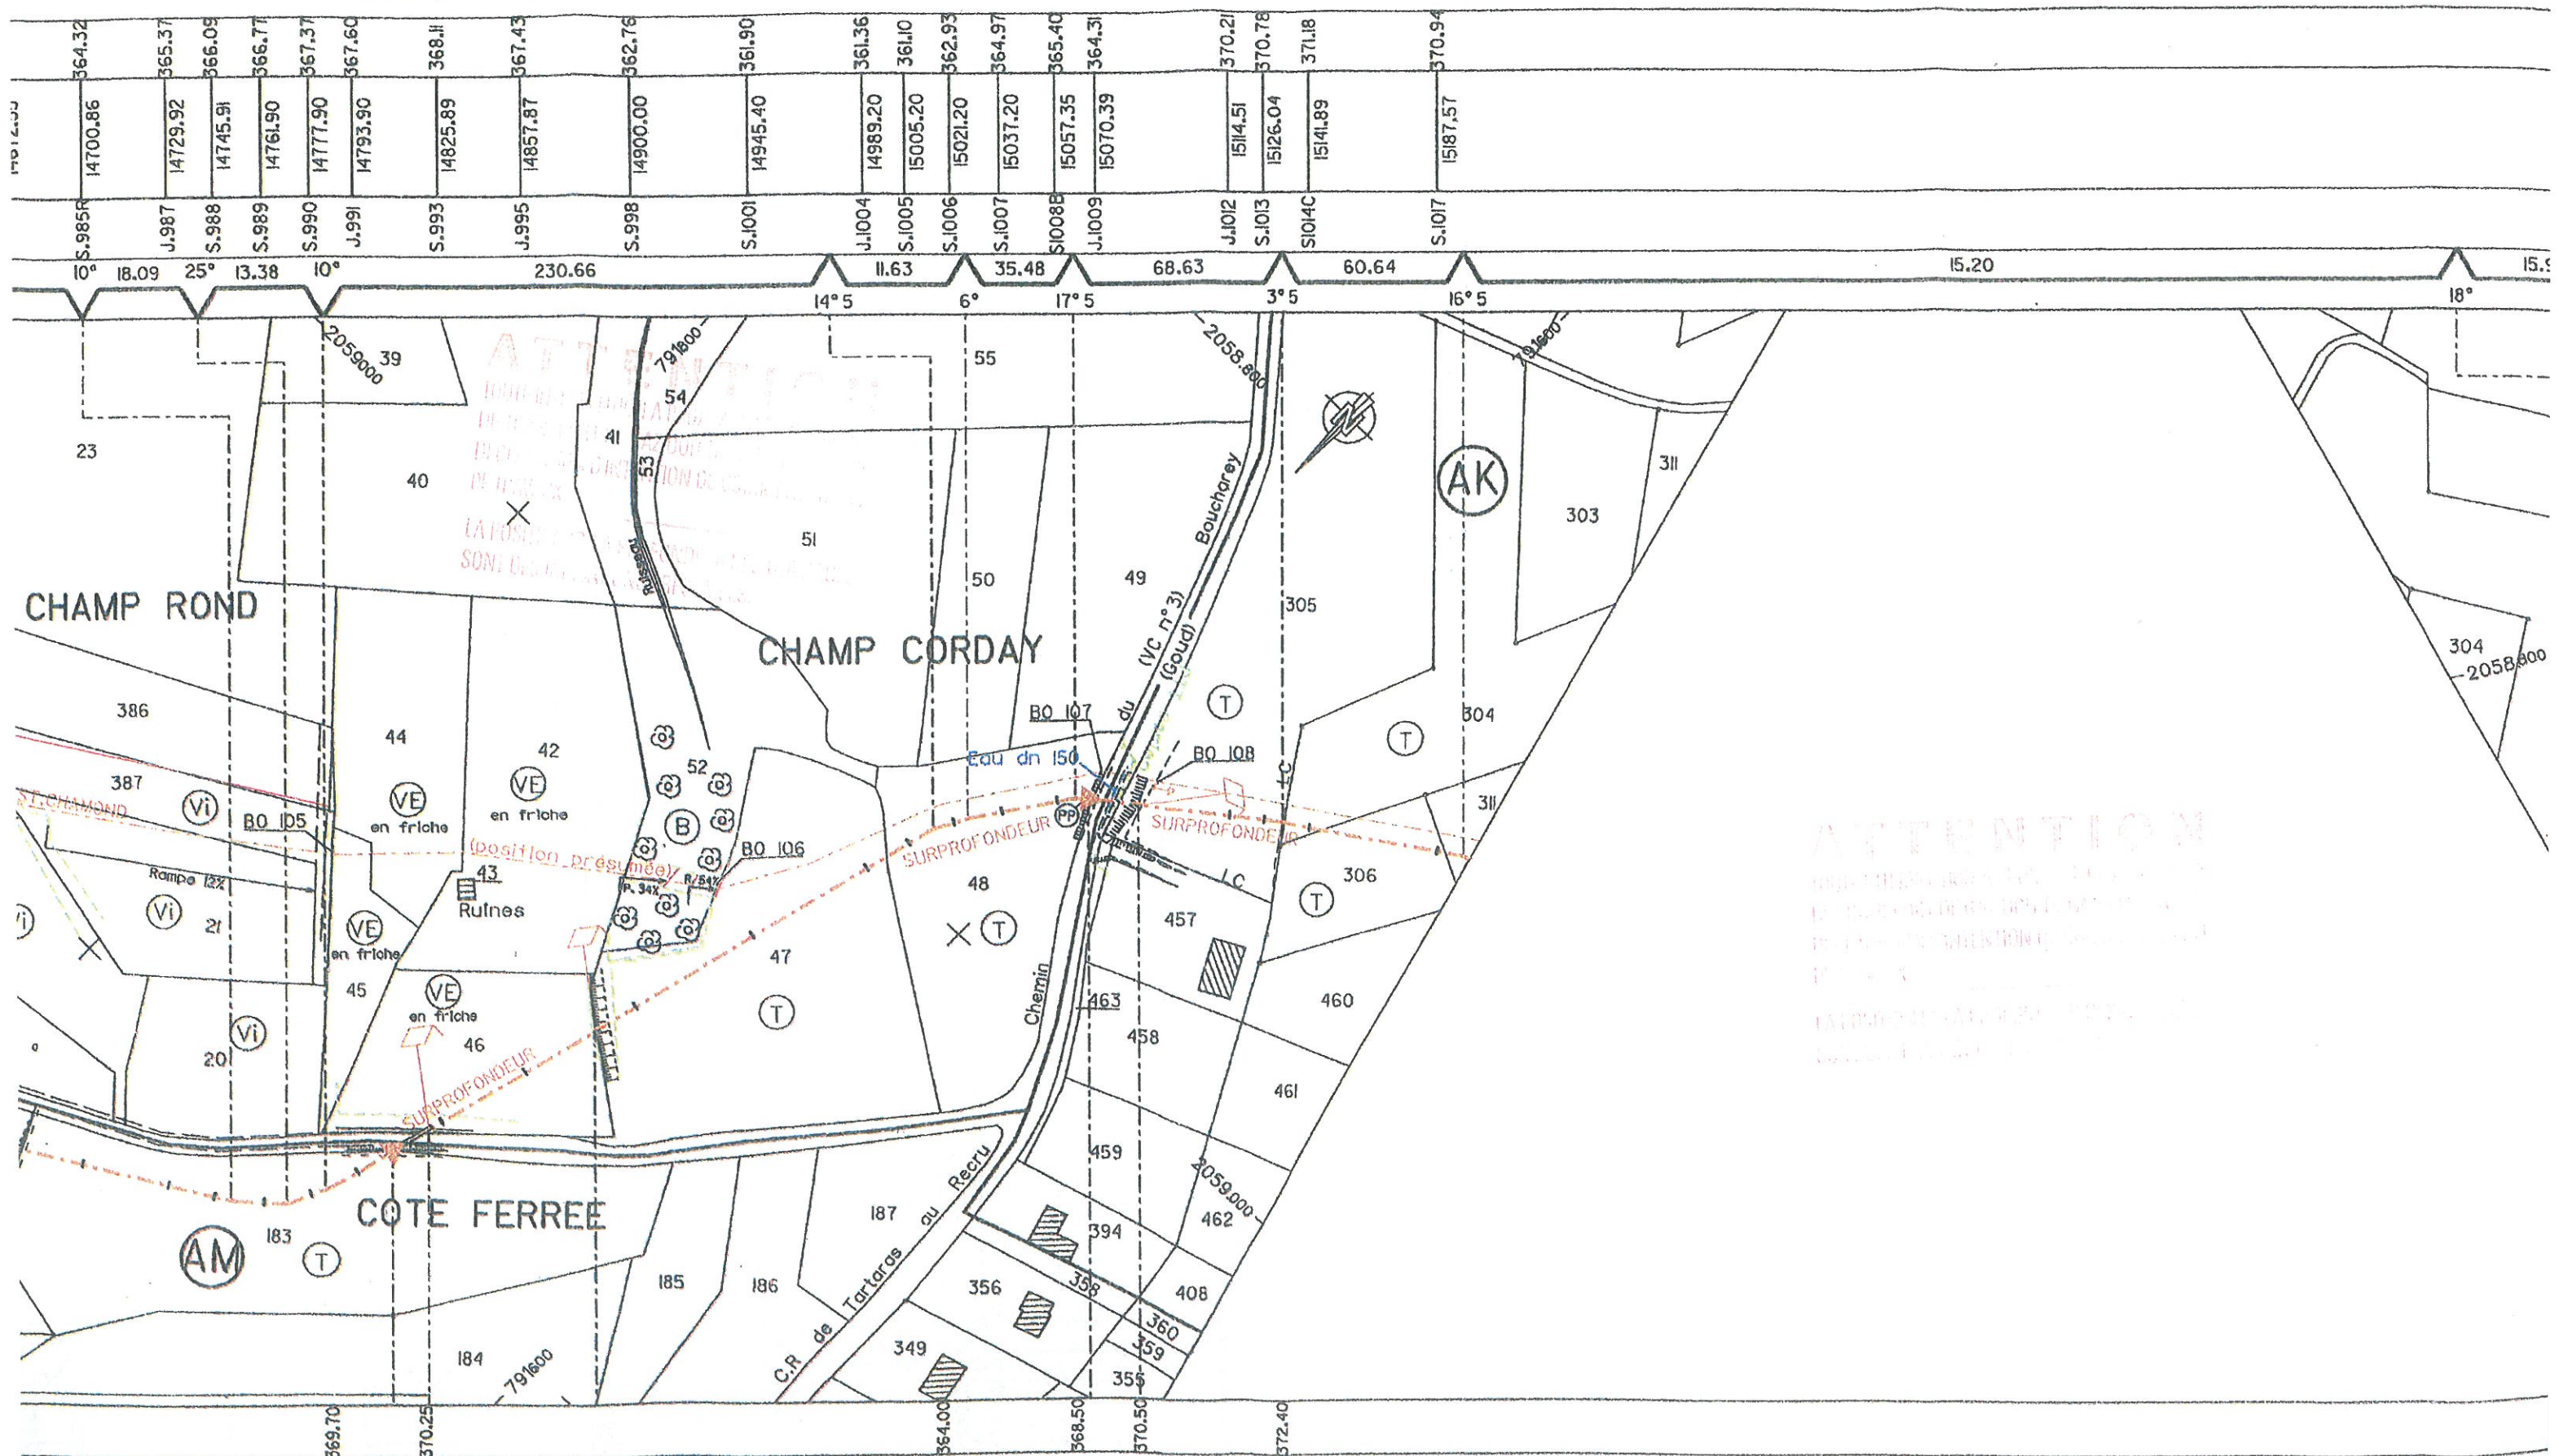

112 113

114

PP 115 116

40A VOIR PLAN EL254-6-40A

41 VOIR PLAN EL254-6-41

AM 183

DP

AK 46

AK 47

AK 48

DP

AK 305

AK 304

AK 306

AK 311

Galnes beton dn 1000 Lg 16,58m 36m

Bldm sur 55,53m

Bldm sur 109,31m

Dalles beton 12,00m

89m
6mm
6mm
Lg 5.60m
Lg 15.87m

CatA 18.70
CatB 26.47

Manchette transition 8,6/7,2 mm Lg 1.52m
CAT A L450MB ep: 7,2mm Lg 221.60m

CAT B L450MB ep: 8,6mm Lg 171.72m

325.96
324.41
321.53
361.12
326.65
334.85
336.97
337.09
336.45
333.32
331.43
332.33
338.64
343.34
350.68
354.70
357.33
359.20
360.37
361.31
368.80
367.12
367.91
368.80
370.69
369.29
363.75

S.1047
S.1049
J.1051
S.1053
J.1055R
J.1057
S.1059
J.1060R
S.1061
J.1062C
J.1063
J.1064
S.1066
J.1067
S.1069
J.1070
S.1071
S.1072
S.1073
S.1074
S.1077R

28°
117.89
13° 5
14.05
19°
18° 5
6°
131.59
6°
120.26
2°
10.28
AD=4.34m

232
52
50
49
231
Spit référence n°15
234
épère n°15
PROFONDEUR
233
Rampe 54%
SURPROFONDEUR
242
243
244
791000
321.44
320.50
339.47
359.60
2058.600
790000
30
29
28
192
36
155
156
155
2058.600
159
160
163
Chemin
(Emp.)
24
(P)
32
33
(B)
31
(B)
25
(P)
23
(P)
22
(P)
21
(P)
30
34
60
59
2058.600
790000
28
29
b 29
30
31
BOUCHAREY
LE GAUTHIER
Commune de TUPIN ET SEMONS
LES GRANGES
LE COIN
CHAFFAGE
AGE
BOUCHAREY
LE GAUTHIER
Commune de TUPIN ET SEMONS
LES GRANGES
LE COIN
CHAFFAGE
AGE

42.1 43 43.1 VOIR PLAN ML254-6 VOIR PLAN COMB254-9 VOIR PLAN ML254-6 44 44.1 VOIR PLAN ML254-6

DP VOIR PLAN ML254-6 AL 33 AL 163 AL 32 AL 32 DP AL 24 AL 23 AL 22 AL 21

on 14.40m Dalles beton 8.40m Bldm sur 315.07m Dalles beton 4.80m Lestage 30m

DIAMETRE NOMINAL DE LA CANALISATION
450 mm

ARTICLES 4 ET 6 DE L'ARRETE DE SECURITE
DU 11 MAI 1970
MODIFIES PAR ARRETES
DU 3 AOUT 1977 ET DU 3 MARS 1980

CATEGORIES DES EMBLACEMENTS
DE LA CANALISATION

A LA POSE DEVIATION

EMPLACEMENT DE LA CATEGORIE A

Tubes....	DN 450	Tubes....
Diametre....	457.2 mm	Diametre....
Epaisseur....	5.5 mm	Epaisseur....
Nuance....	X 63	Nuance....
Pms....	67.7 bars	Pms....
Pu....	89.6 bars	Pu....
Revetement....	Bitume de Petrole	Revetement....

EMPLACEMENT DE LA CATEGORIE B

Tubes....	DN 450	Tubes....
Diametre....	457.2 mm	Diametre....
Epaisseur....	6.3 mm	Epaisseur....
Nuance....	X 63	Nuance....
Pms....	67.7 bars	Pms....
Pu....	102.7 bars	Pu....
Revetement....	Bitume de Petrole	Revetement....

EMPLACEMENT DE LA CATEGORIE C

Traversee du Rhone

Tubes....	DN 450	Tubes....	DN 450
Diametre....	457.2 mm	Diametre....	457.2 mm
Epaisseur....	9.4 mm	Epaisseur....	13.2 mm
Nuance....	X 63	Nuance....	X 63
Pms....	67.7 bars	Pms....	67.7 bars
Pu....	153.2 bars	Pu....	153.2 bars
Revetement....	Bitume de Petrole	Revetement....	Bitume de Petrole

EXTRAITS
DES
DOCUMENTS
DE
RECOLEMENT

EXTRAITS
DES
MESURES
EFFECTUEES
EN 2004

CARACTERISTIQUE DES TUBES

LONGUEURS CUMULEES DEPUIS
L'ORIGINE (cf carnets de soudures)

NUMEROS DES BORNES ORIGINE
ACTUEL

NUMEROS DES SOUDURES

ALIGNEMENTS ET ANGLES (en degres)

TRACE PLANIMETRIQUE
ET
PARCELLAIRE

PLAN ETABLI EN
COORDONNEES
LAMBERT 2 ETENDU


ALTITUDES
NGF
NORMALES

ECHELLE : 1/2000

LARGEUR COUVERTE
320 m

Largeur de la bande
de Servitude

SAINT-CHAMOND

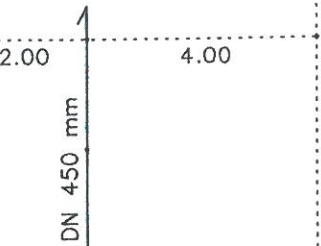

SAINT-SORLIN-DE-VIENNE

ALTITUDES NGF DU TERRAIN NATUREL

NUMERO DES POINTS DETECTES

PROFONDEUR NGF (SONDAGE)
PROFONDEUR RELATIVE (DETECTION)

REPERES STABLES

NUMERO DES TRAVERSEES

NUMERO ET SECTION
DES PARCELLES ACTUELLES

NUMERO ET SECTION
DES PARCELLES D'ORIGINE

TRAVAUX D'AMENAGEMENT APRES POSE
(DEPLACEMENT, PROTECTION, etc...)

Cat. C

B06

1036

AB

Ligne A63 KV
Reventin Ampuis

Chemin

2 dalles beton
arme 2x1.5x0.14

AMPUIS

PHONE

8 cave
beton

150.80

1

4.48

DP

AT 1036

DP

GAZ DE FRANCE

SERVICE NATIONAL
23, rue PHILIBERT DELORME
75840 PARIS Cedex 17

CANALISATION DE TRANSPORT DE GAZ

SAINT-SORLIN-DE-VIENNE
SAINT-CHAMOND

DIAMETRE : 450 mm

PLAN CONTINU
PARCELLAIRE RENOVE (2004)

ARCHIVES TECHNIQUES DE POSE (1978)

ECHELLE : 1/2000

COMMUNE D'AMPUIS

du PK 8 728 au PK 10 480
Bornes 62 a 71

DEPARTEMENT DU RHONE

ETABLI PAR	REALISATION	MODIFICATIONS	
		DATE	NATURE
SCP Yves MAILLOT 115 rue Garibaldi 69006 LYON Tel. 04 78 24 24 40 Fax. 04 78 52 23 36	Societe G.T.M. B.T.P. 61 Av. Jules Quentin 92 NANTERRE	JOIN 08	MHS categories FV
Reference : 3461			
DATE : AVRIL 2004	Juin a Decembre 1978		




Direction Transport
Region Centre Est
33, rue Petrequin BP 6407 69413 Lyon Cedex 06

C.L75.4.R

LEGENDE

TRACE

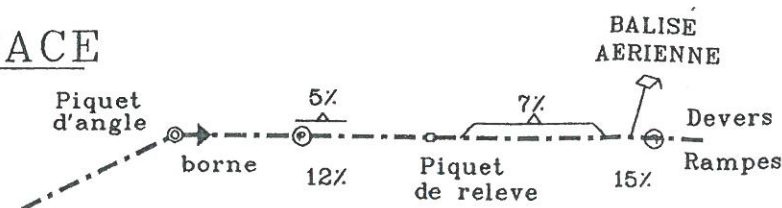

Les obstacles ou constructions de caractere exceptionnel non mentionnes dans cette legende seront indiques en toutes lettres sur le plan

LIMITES ADMINISTRATIVES

SECTIONS

PARCELLES


COMMUNES

LIEUX DITS

LIMITES DE CULTURE
DANS LA PARCELLE


VOIES DE COMMUNICATION

ROUTE NATIONALE CHEMIN DEPARTEMENTAL
CHEMIN RURAL ou COMMUNAL
CHEMIN D'EXPLOITATION
PASSAGE SUPERIEUR PASSAGE INFERIEUR
LIGNE de CHEMIN de FER S.N.C.F.
CANAL FLEUVE et RIVIERE NAVIGABLE

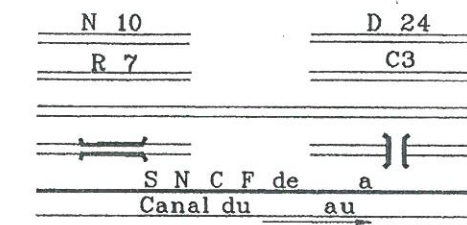


CABLES-CANALISATIONS

LIGNE ELECTRIQUE HT MT BT
POSTES et TELECOMMUNICATIONS
CANALISATION SOUTERRAINE
CABLE SOUTERRAIN
DRAINAGE
PRISE DE POTENTIEL

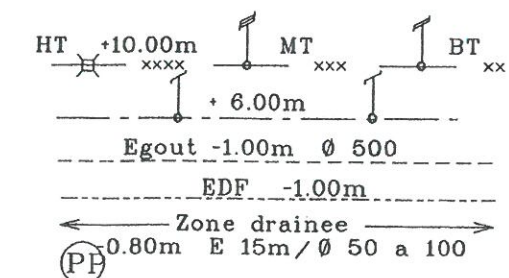


ACCIDENTS DE TERRAIN

FOSSE (profondeur) Fosse -1.00m
DEBLAI (profondeur maxi)
REMBLAI (hauteur maxi)

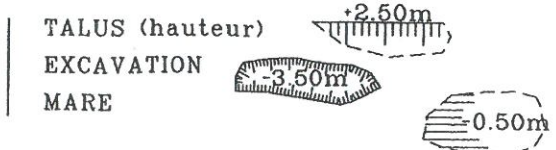

VEGETATION CULTURES


TERRE PRE FRICHE
JARDIN VERGER
BOIS
VIGNE
ARBRE ISOLE

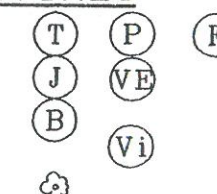


HAIE
HAIE AVEC ARBRES
MARAI
BOIS
BROUSSAILLES

BATIMENTS-CONSTRUCTIONS DIVERS

CONSTRUCTION
HANGAR
CALVAIRE ou MONUMENT
CIMETIERE

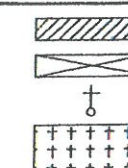

RESERVOIR
CLOTURE LEGERE
CLOTURE EN DUR
MUR DE SOUTENEMENT

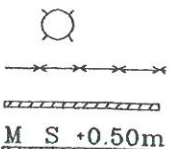

cat B


Cat. B

Gaine Acier
dn 750 L: 50.50m

10046.21 10349.92 10433.88 10480

B067 B068 B069 B070+BA70
S1248 IS1283bis B069A B071

CHG33 CHD28 CHG38

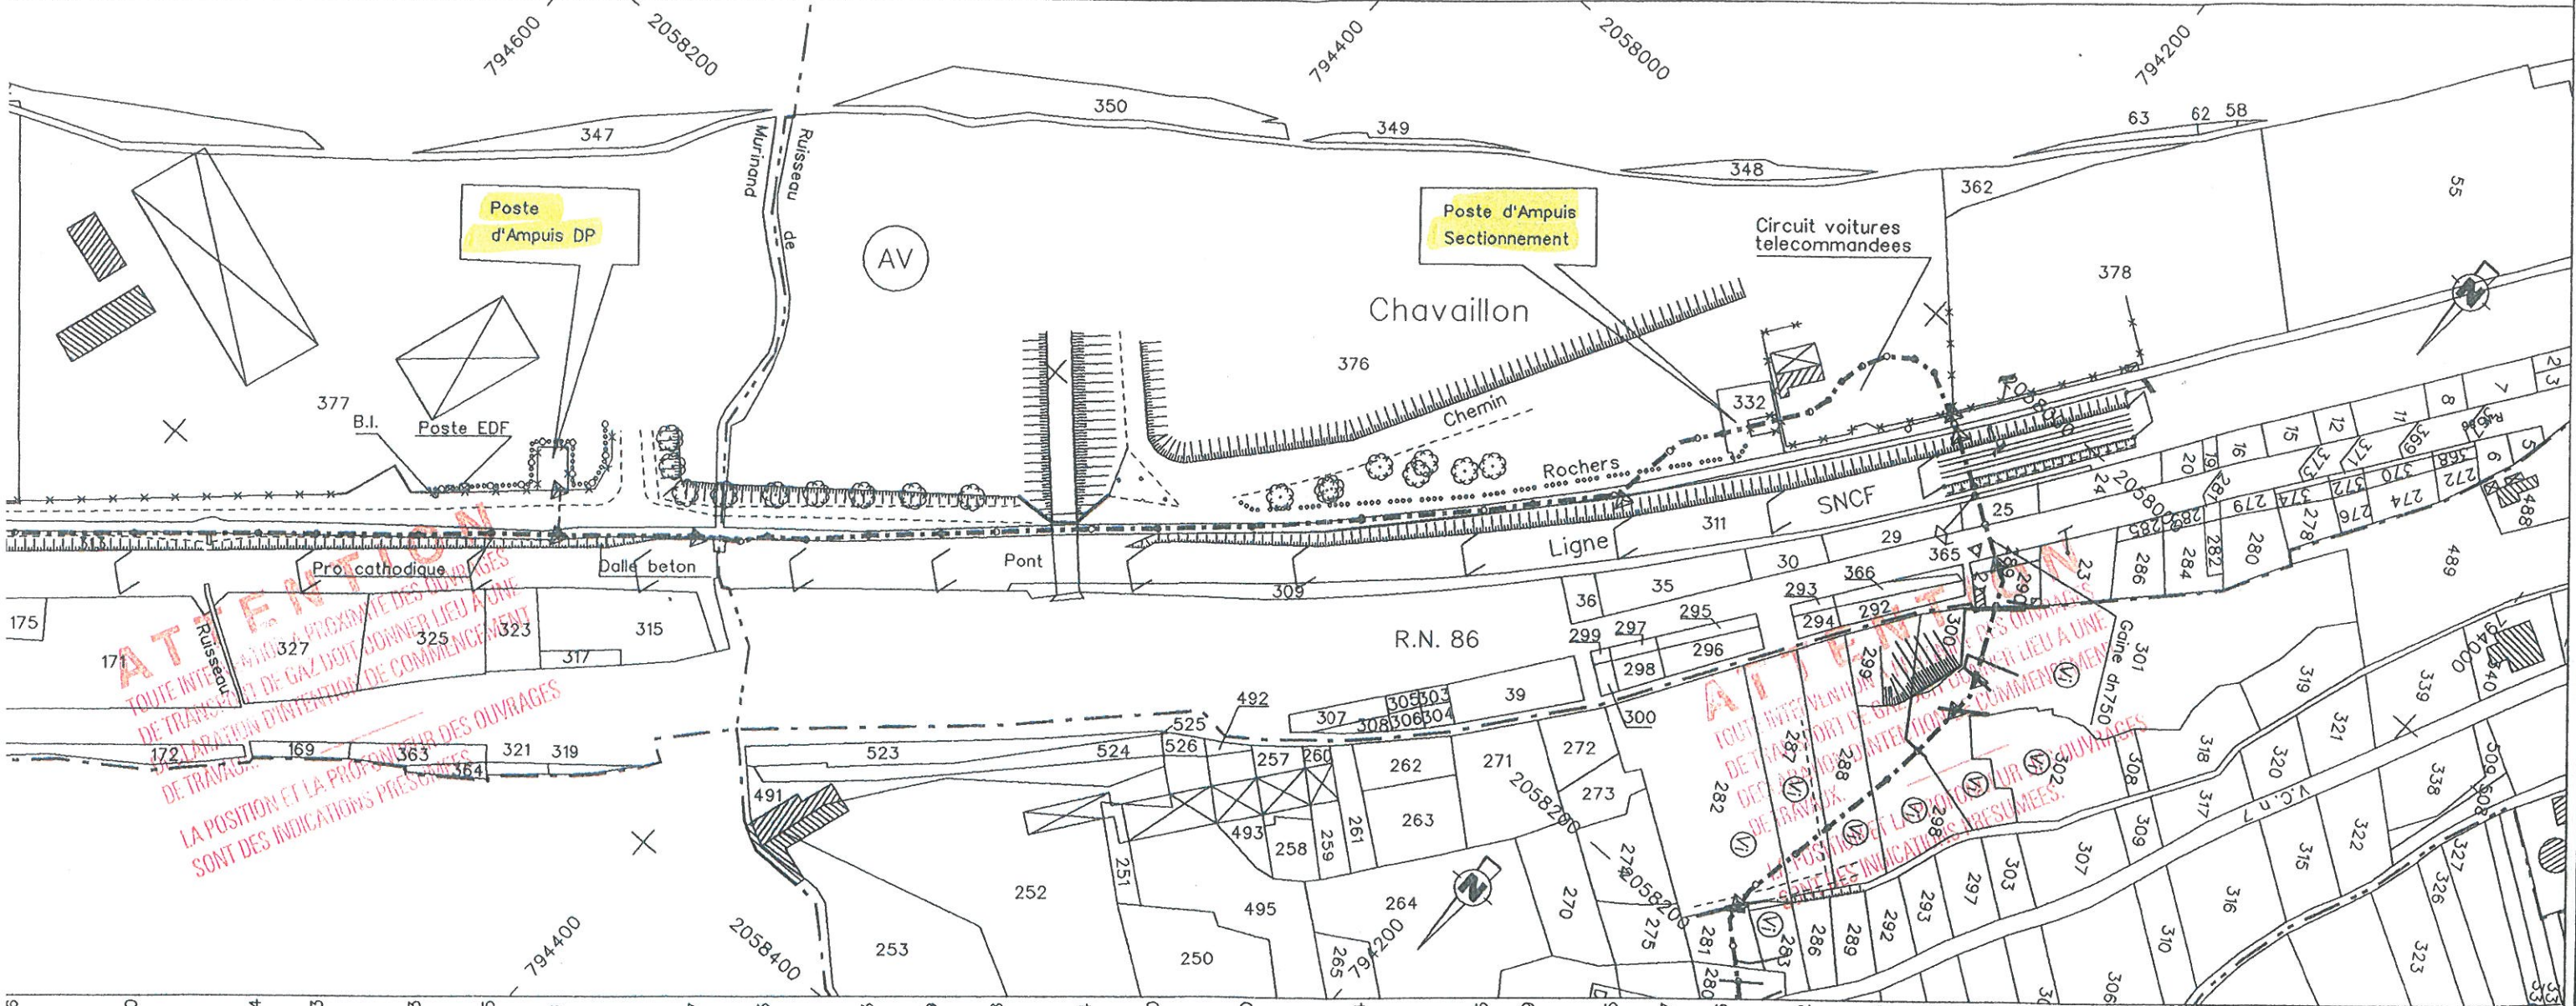

150.06	150.30	150.44	150.53	150.73	150.75	151.18	151.37	151.33	151.33	151.49	151.78	151.84	150.70	149.70	149.34	148.95	148.89	148.85	148.67	148.66	148.72	148.63	148.50	148.83	150.23	151.06	151.06
26	27	28	29	30	31	32	33	34	35	36	37	38	39	40	41	42	43	44	45	46	47	48	49	50	51	52	53
1.58	1.78	1.38	1.58	1.50		0.93	1.68	1.43	1.48	2.38	2.68	2.58	1.88	1.18	1.08	0.98	0.93	1.68	1.93		1.28	2.23	2.58	2.13	3.08	3.53	

SPIT 2

DP	AV 376	AV 332	AV 376	DP	AV 309	AV 25	DP	AV 289	AV 290
----	--------	--------	--------	----	--------	-------	----	--------	--------

9632.84

B065

B066

S1212


CHG29

CHG4

ATTENTION

Les dimensions des ouvrages
et les cotes de nivellement
sont des indications présumées

Les dimensions des ouvrages
et les cotes de nivellement
sont des indications présumées

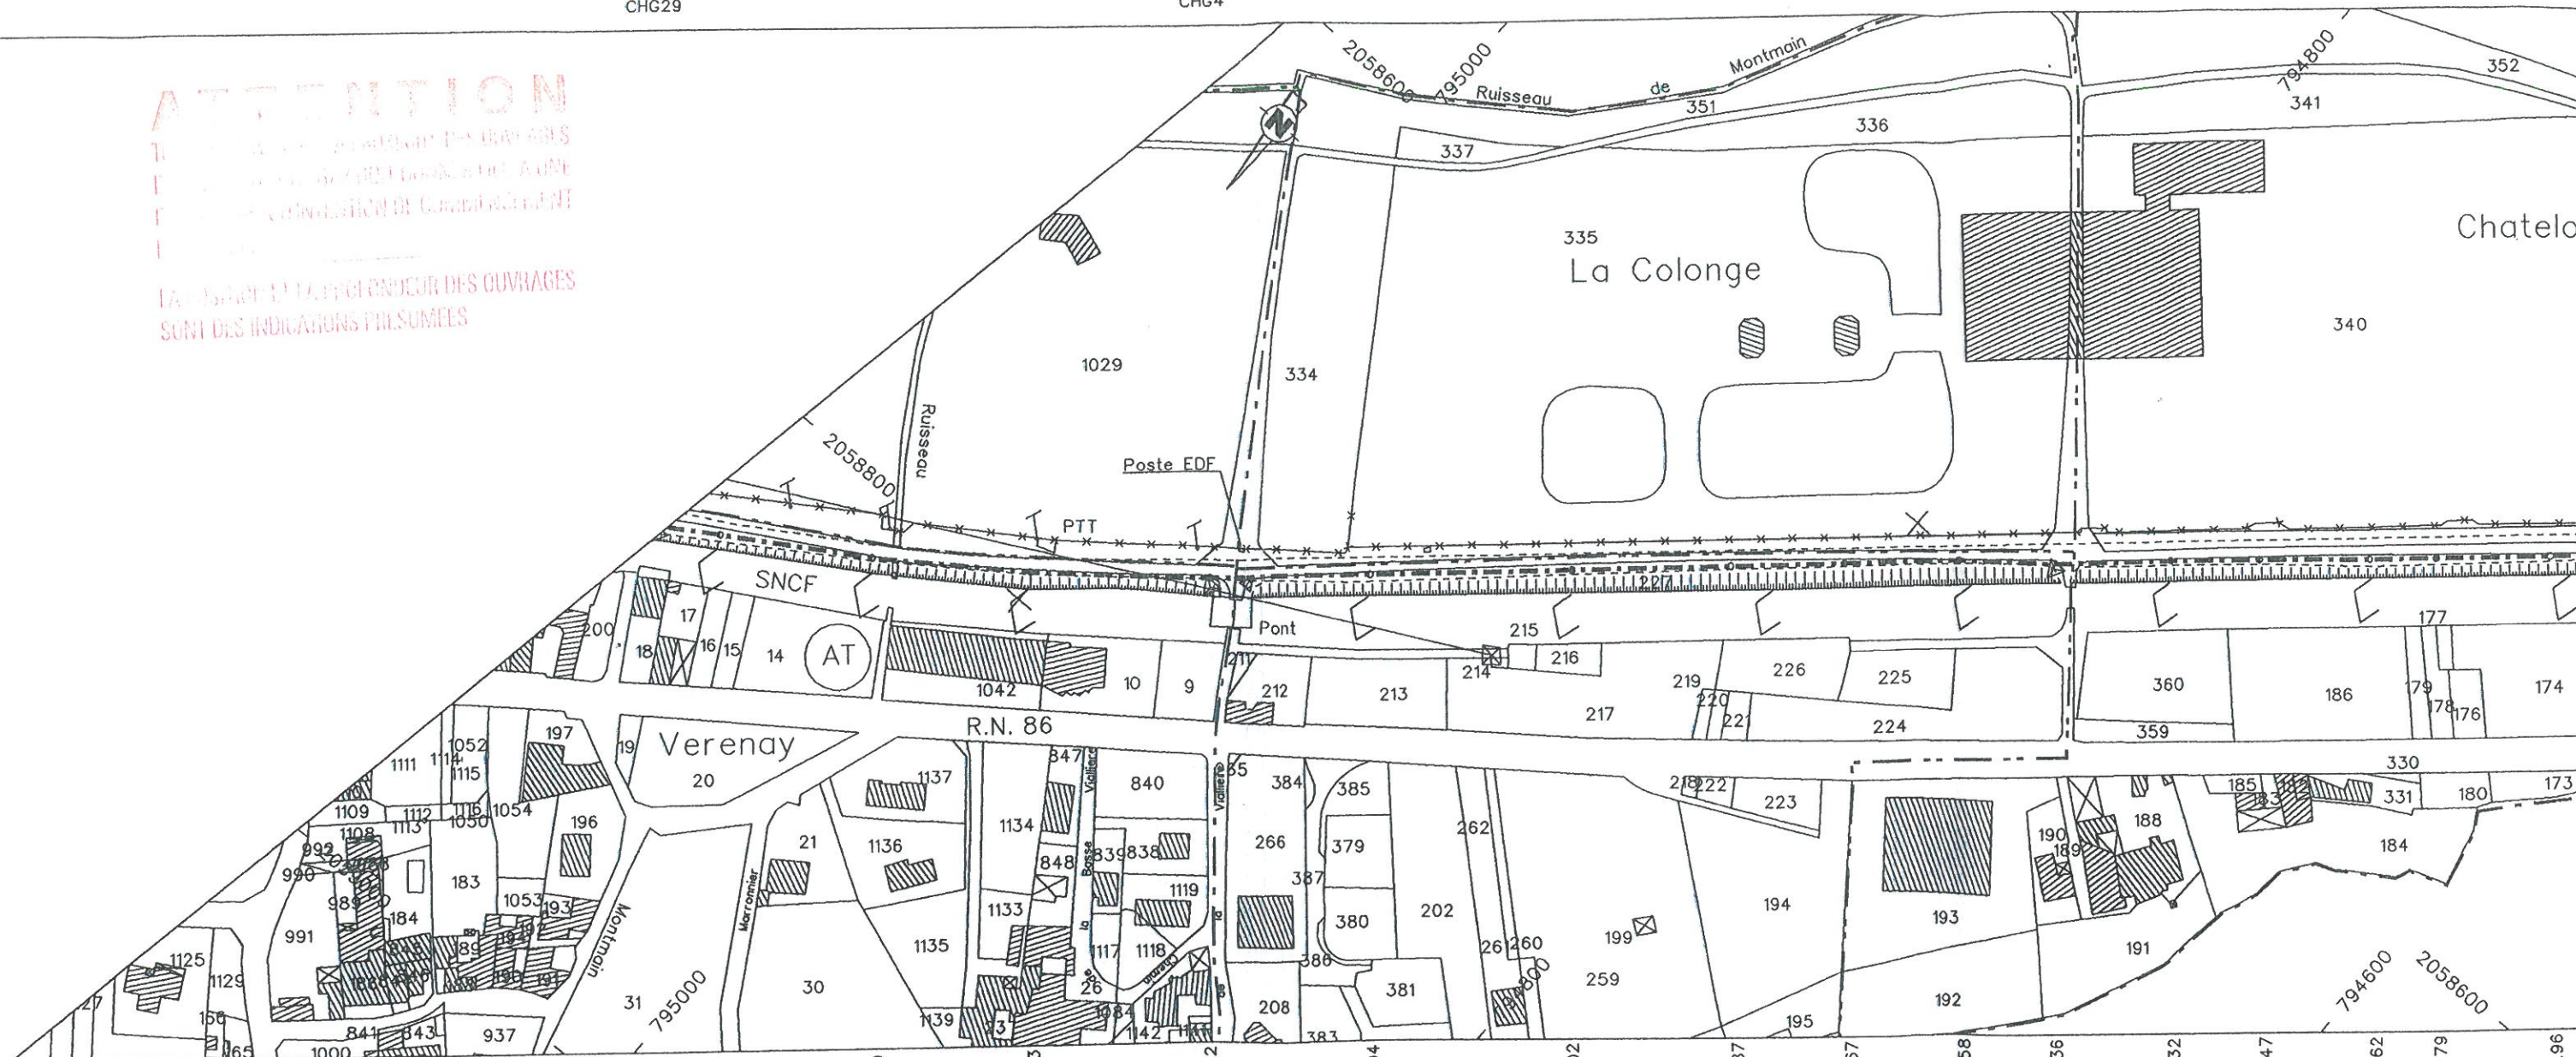

151.97	151.40	150.53	150.22	150.04	150.02	149.87	149.67	149.58	149.36	149.32	149.47	149.62	149.79	149.96
11	12	13	14	15	16	17	18	19	20	21	22	23	24	25
1.98	1.78	1.43	1.78	1.78	1.98	2.08	1.98	1.78	1.63	0.98	1.08	1.08	1.53	1.68

SPIT 1

DP

AT 210

DP

AV 227

DP

AV 313

Cat. B

Gaine Beton
dn 700 L: 7.40m

9027

9192.57


B063
Piquet 63 avec plaque

B064+pp
B064A

S1175

CHG7

CHG31 CHG29

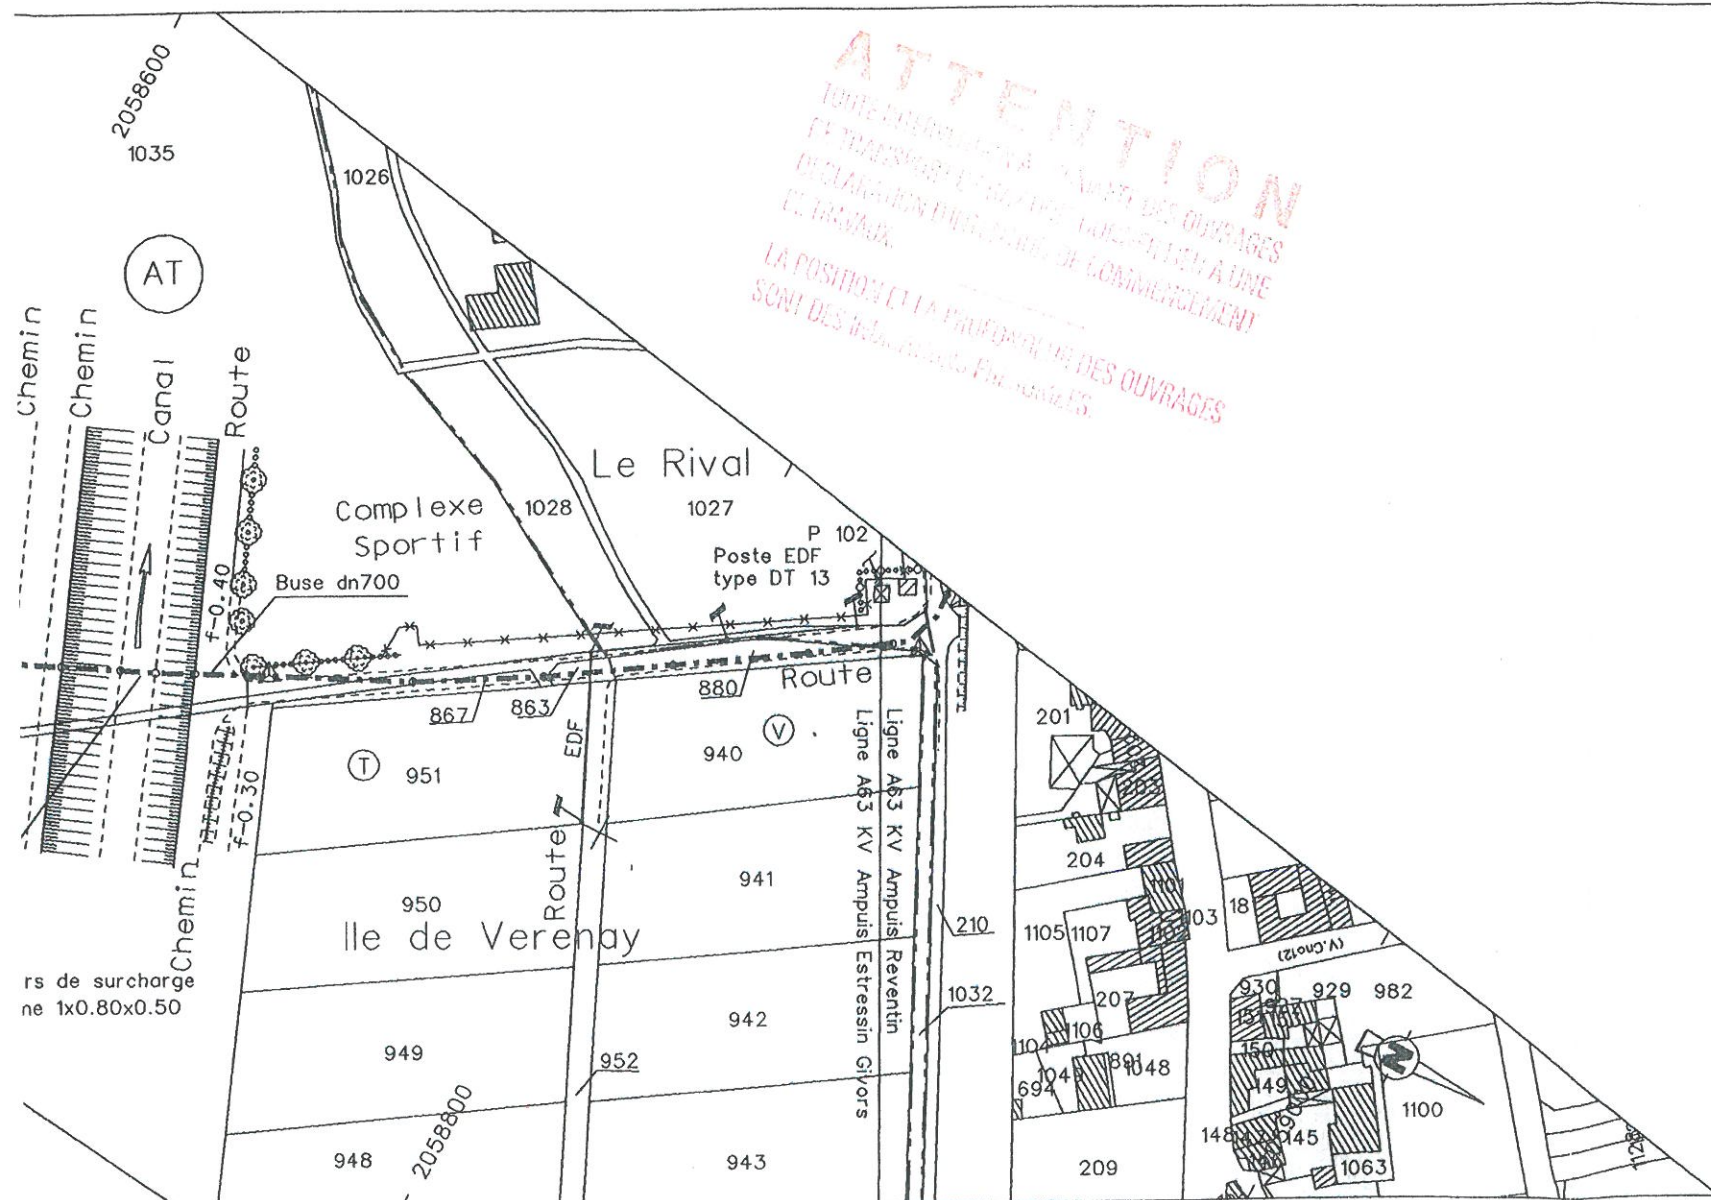

150.29	146.17	148.15	148.87	149.20	149.63	150.55	151.63	152.27
2	3	4	5	6	7	8	9	10
4.33	2.68	1.78	1.63	1.43	1.33	1.38	1.28	1.58

AT 1035

DP

AT867

DP

AT863

AT 880

DP

AT 210

GAZ DE FRANCE

SERVICE NATIONAL
23, rue PHILIBERT DELORME
75840 PARIS Cedex 17

CANALISATION DE TRANSPORT DE GAZ

SAINT-SORLIN-DE-VIENNE
SAINT-CHAMOND

DIAMETRE : 450 mm

PLAN CONTINU
PARCELLAIRE RENOVE (2004)

ARCHIVES TECHNIQUES DE POSE (1978)

ECHELLE : 1/2000

COMMUNE D'AMPUIS

du PK 10 480 au PK 15 162

Bornes 72 a 118

DEPARTEMENT DU RHONE

ETABLI PAR

REALISATION

MODIFICATIONS

SCP
Yves MAILLOT
115 rue Garibaldi
69006 LYON
Tel. 04 78 24 24 40
Fax. 04 78 52 23 36

Societe
G.T.M. B.T.P.
61 Av. Jules Quentin
92 NANTERRE

DATE

NATURE

3.06.08

MAS *conformite*

EV

Reference : 3461

DATE : AVRIL 2004

Juin a Decembre 1978




Direction Transport
Region Centre Est

33 rue Petrequin BP 6407 69413 Lyon Cedex 06

C.L75.5.R

LEGENDE

TRACE

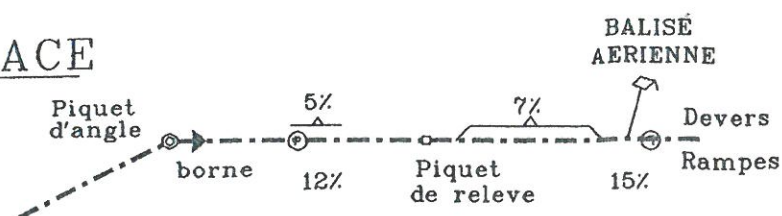

Les obstacles ou constructions de caractere exceptionnel non mentionnes dans cette legende seront indiquees en toutes lettres sur le plan

LIMITES ADMINISTRATIVES

SECTIONS

PARCELLES


COMMUNES

LIEUX DITS

LIMITES DE CULTURE
DANS LA PARCELLE


VOIES DE COMMUNICATION

ROUTE NATIONALE CHEMIN DEPARTEMENTAL
CHEMIN RURAL ou COMMUNAL
CHEMIN D'EXPLOITATION
PASSAGE SUPERIEUR PASSAGE INFERIEUR
LIGNE de CHEMIN de FER S.N.C.F.
CANAL FLEUVE et RIVIERE NAVIGABLE

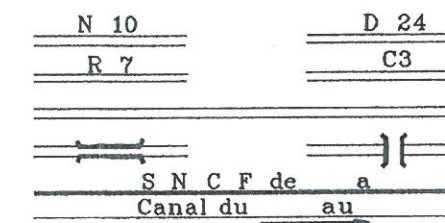

CABLES-CANALISATIONS

LIGNE ELECTRIQUE HT MT BT
POSTES et TELECOMMUNICATIONS
CANALISATION SOUTERRAINE
CABLE SOUTERRAIN
DRAINAGE
PRISE DE POTENTIEL

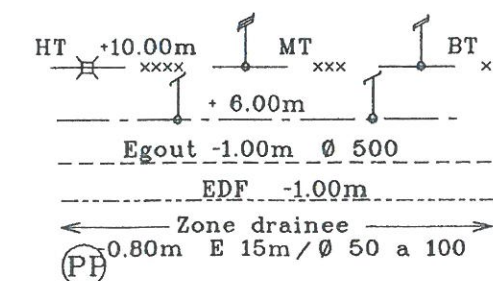

ACCIDENTS DE TERRAIN

FOSSE (profondeur) Fosse -1.00m
DEBLAI (profondeur maxi)
REMBLAI (hauteur maxi)

TALUS (hauteur) +2.50m
EXCAVATION -3.50m
MARE -0.50m

VEGETATION CULTURES

TERRE PRE FRICHE (T) (P) (F)
JARDIN VERGER (J) (VE)
BOIS (B) (Vi)
VIGNE
ARBRE ISOLE

HAIE
HAIE AVEC ARBRES
MARAI
BOIS
BROUSSAILLES

BATIMENTS-CONSTRUCTIONS DIVERS

CONSTRUCTION
HANGAR
CALVAIRE ou MONUMENT
CIMETIERE

RESERVOIR
CLOTURE LEGERE
CLOTURE EN DUR
MUR DE SOUTÈNEMENT M S +0.50m

Cat. A

Cat. B

Grillage
Avert.

Grillage
Avert. L:6.00m

Gaine Beton
dn750 L:10.89m Ave

702.04

11964.29

12151.35

12163.46

33

B084

B085+BA85

B086+pp

1369


S1392

S1409

CHG19 CHG19


CHG25

CHG22

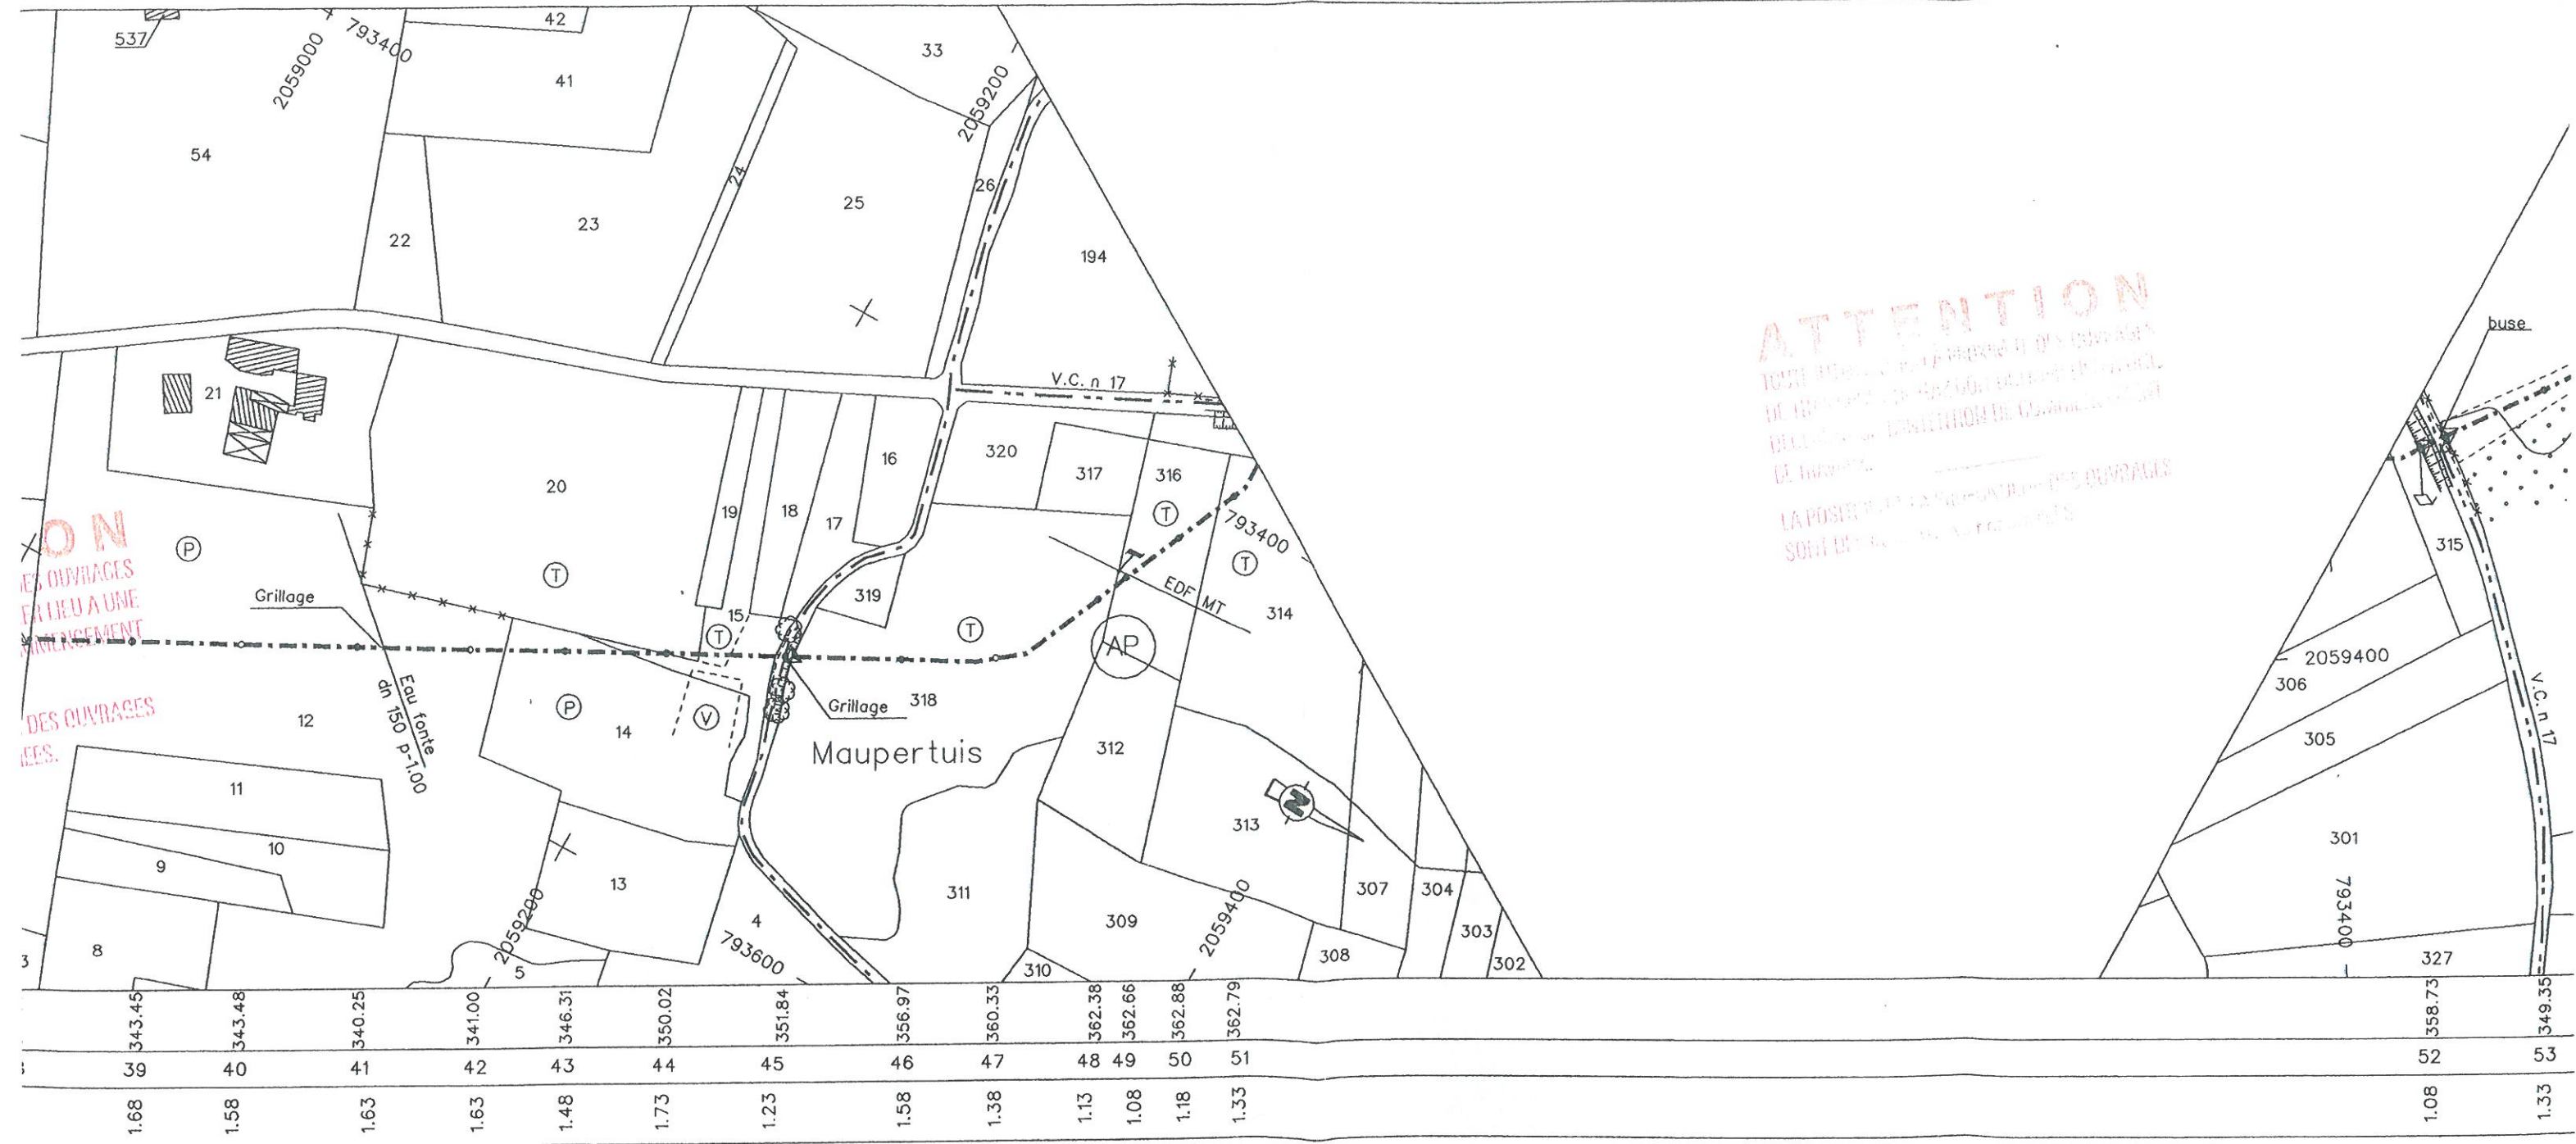

Spit 4


AR 12	AR 14	AR15	AR20	AR 15	DP	AP 318	AP 316	AP 314	AP315	DP	AP195
AR 12	AR 14	AR15	AR20	AR 15	DP	AP 318	AP 316	AP 314	AP315	DP	AP195

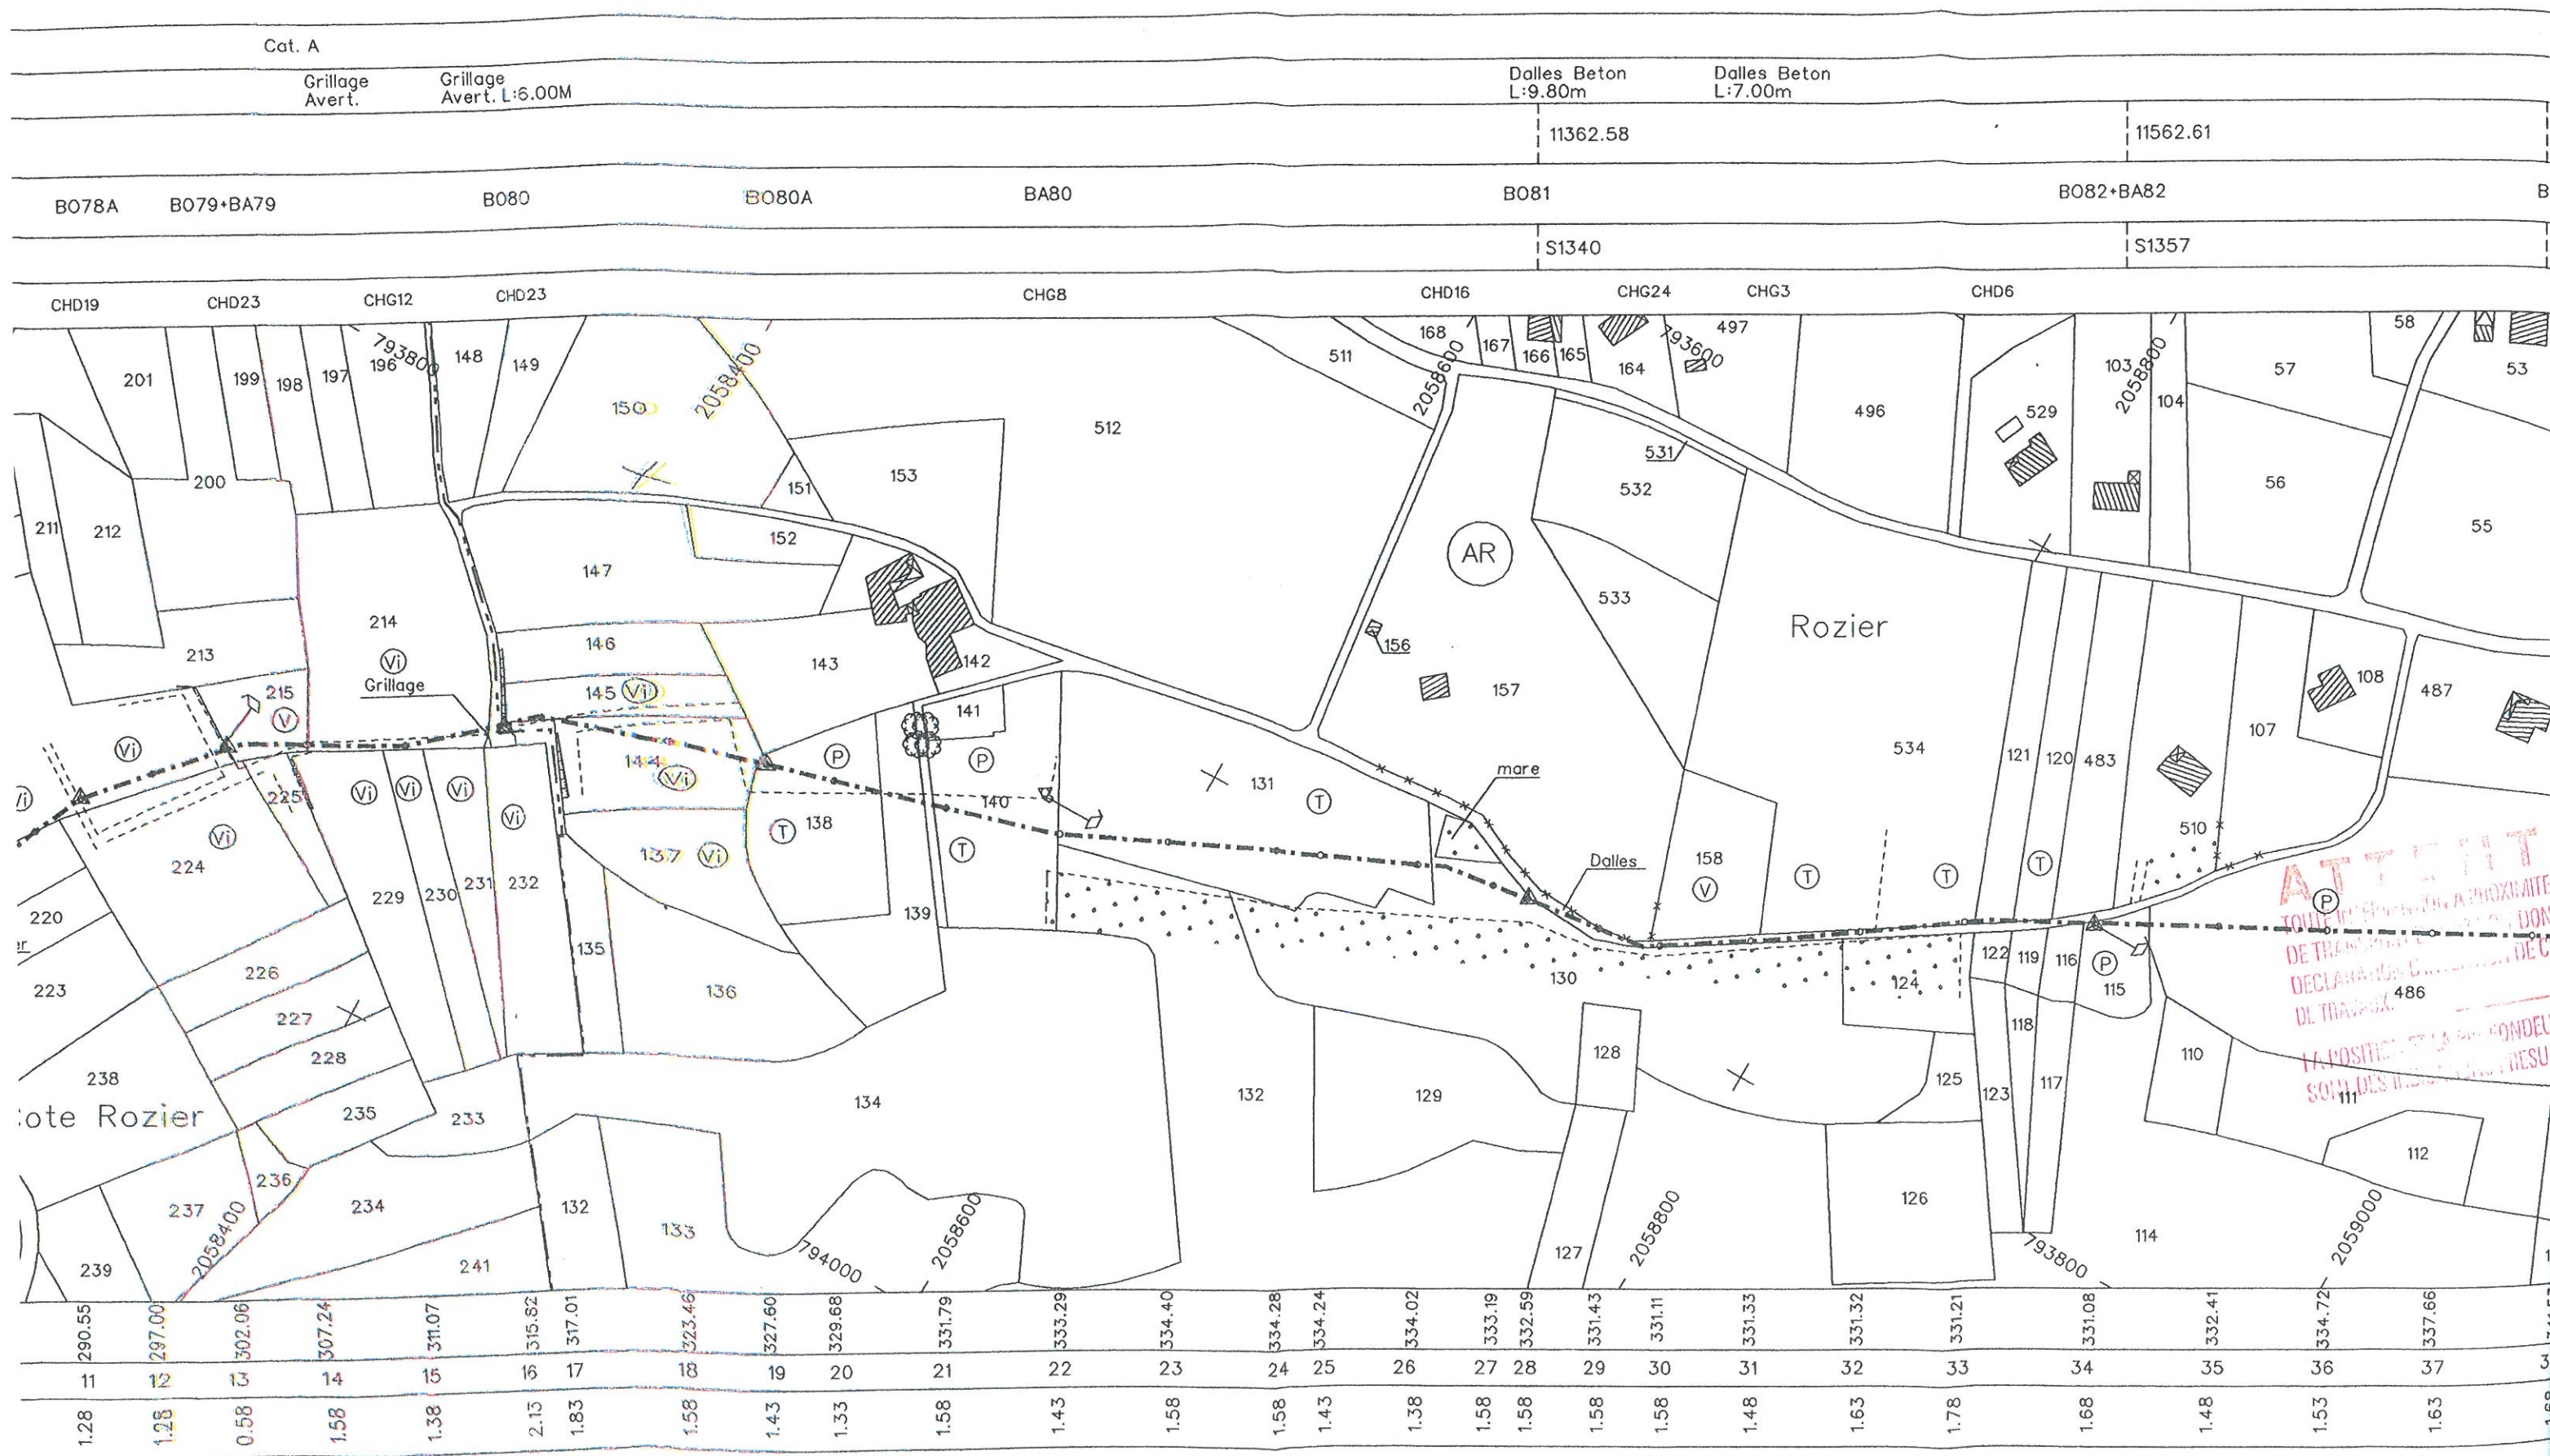

Spit 3

AR 216	AR 215	AR 214	DP	AR 145	AR 144	AR 138	AR 139	DP	AR 140	AR 131	AR 130	DP	AR 157	DP	AR 534	AR 121	AR 120	DP	AR 115	AR 486
AR 216	AR 215	AR 214	DP	AR 144	AR 138	AR 138	AR 139	DP	AR 140	AR 131	AR 130	DP	AR 157	DP	AR 534	AR 121	AR 120	DP	AR 115	AR 486


rt. A		Cat. A												
.00m	Grillage Avert. L:6.00m	Grillage Avert. L:4.00m	Grillage Avert. L:5.00m						Grillage Avert. L:6.00m					
		12401.69		12594.47						12158.05	12993.7			
B087 BA87	B088	B089	B090	B090A	B091	B092	B092A		B093+BA93 B094	B094A	B095	B096		
		S7					S1443	S17		S1467				

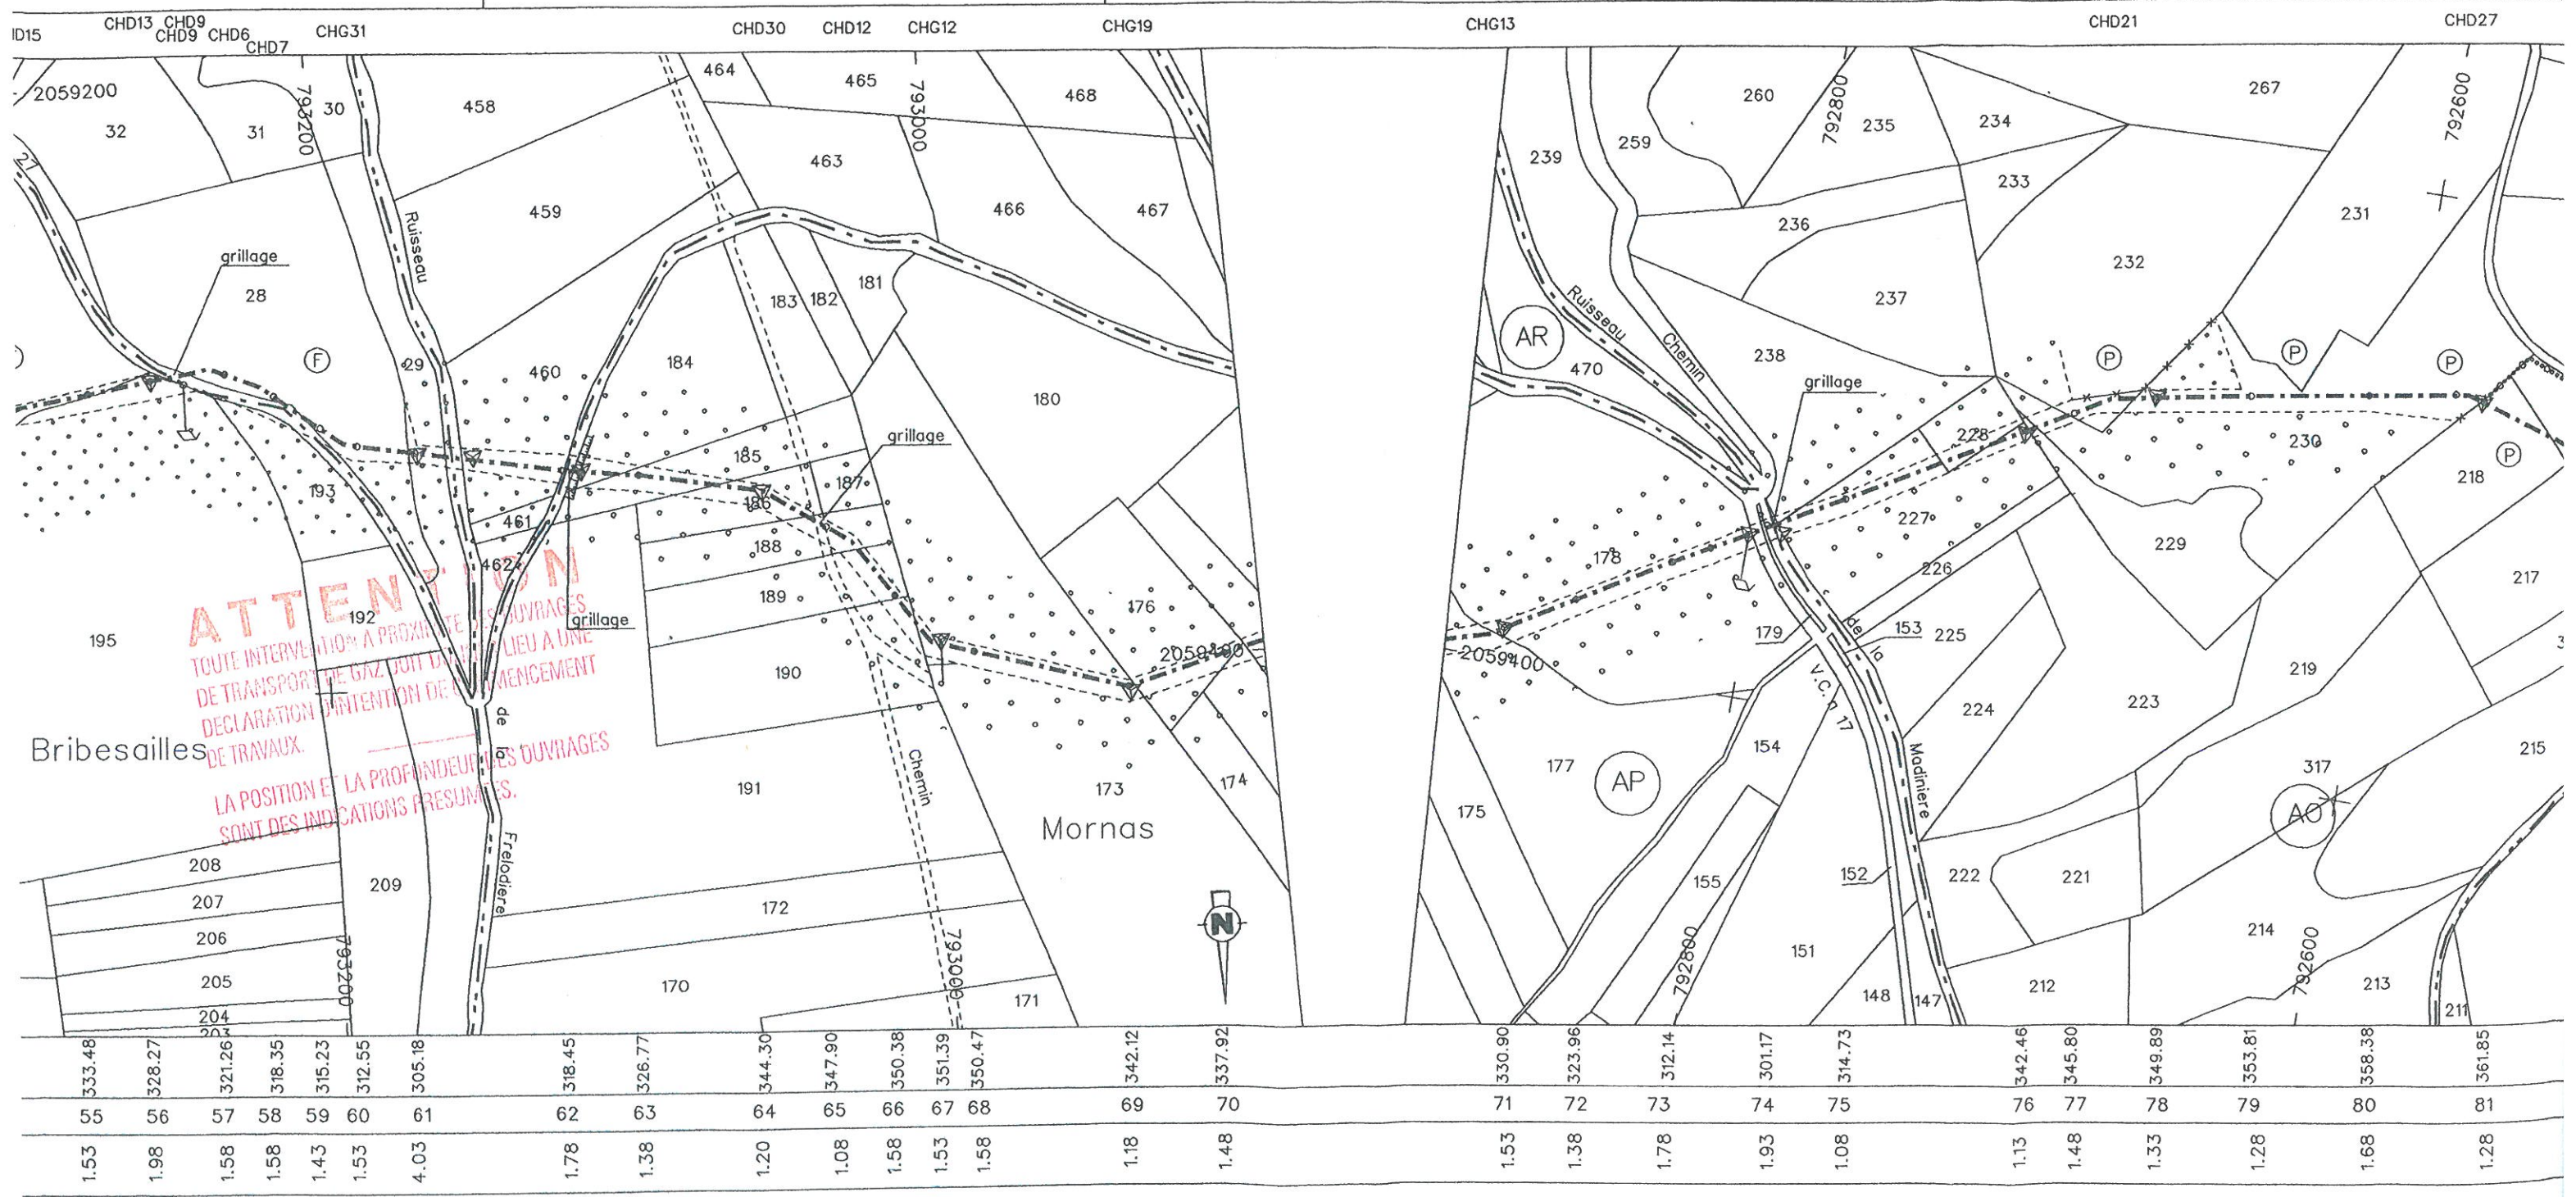

4	AP195	AR 28	AR29	DP AR460	DP	AP 185	AP186	AP188	AP189	AP190	AP 173	AP 176	AP175	AP 177	AP 178	AP 179	DP	DP	DP	AO 227	AO228	AO229	AO230	AO232	AO 230	AO 218
4	AP195	AR 28	AR29	DP AR460	DP	AP 185	AP186	AP188	AP189	AP190	AP 173	AP 176	AP175	AP 177	AP 178	AP 179	DP	DP	DP	AO 227	AO228	AO229	AO230	AO232	AO 230	AO 218


Cat. A		Cat. B						
Dalles Beton 0.5x0.7x0.1 L:10.90m	Cavaliers de lestage L:6.60m	Grillage Avert. L:6.00m	Grillage Avert. L:5.00m	Dalles Beton 0.7x0.6x0.1 L:7.70m				
13517.90	13798.94	14024.26	14160.88	14172.24				
B0100 B0101	B0102 B0103	B0103A	B0104	B0105	B0106	B0107	B0108+BA108	B0108A
S1514	S1539	S1560	S1573					

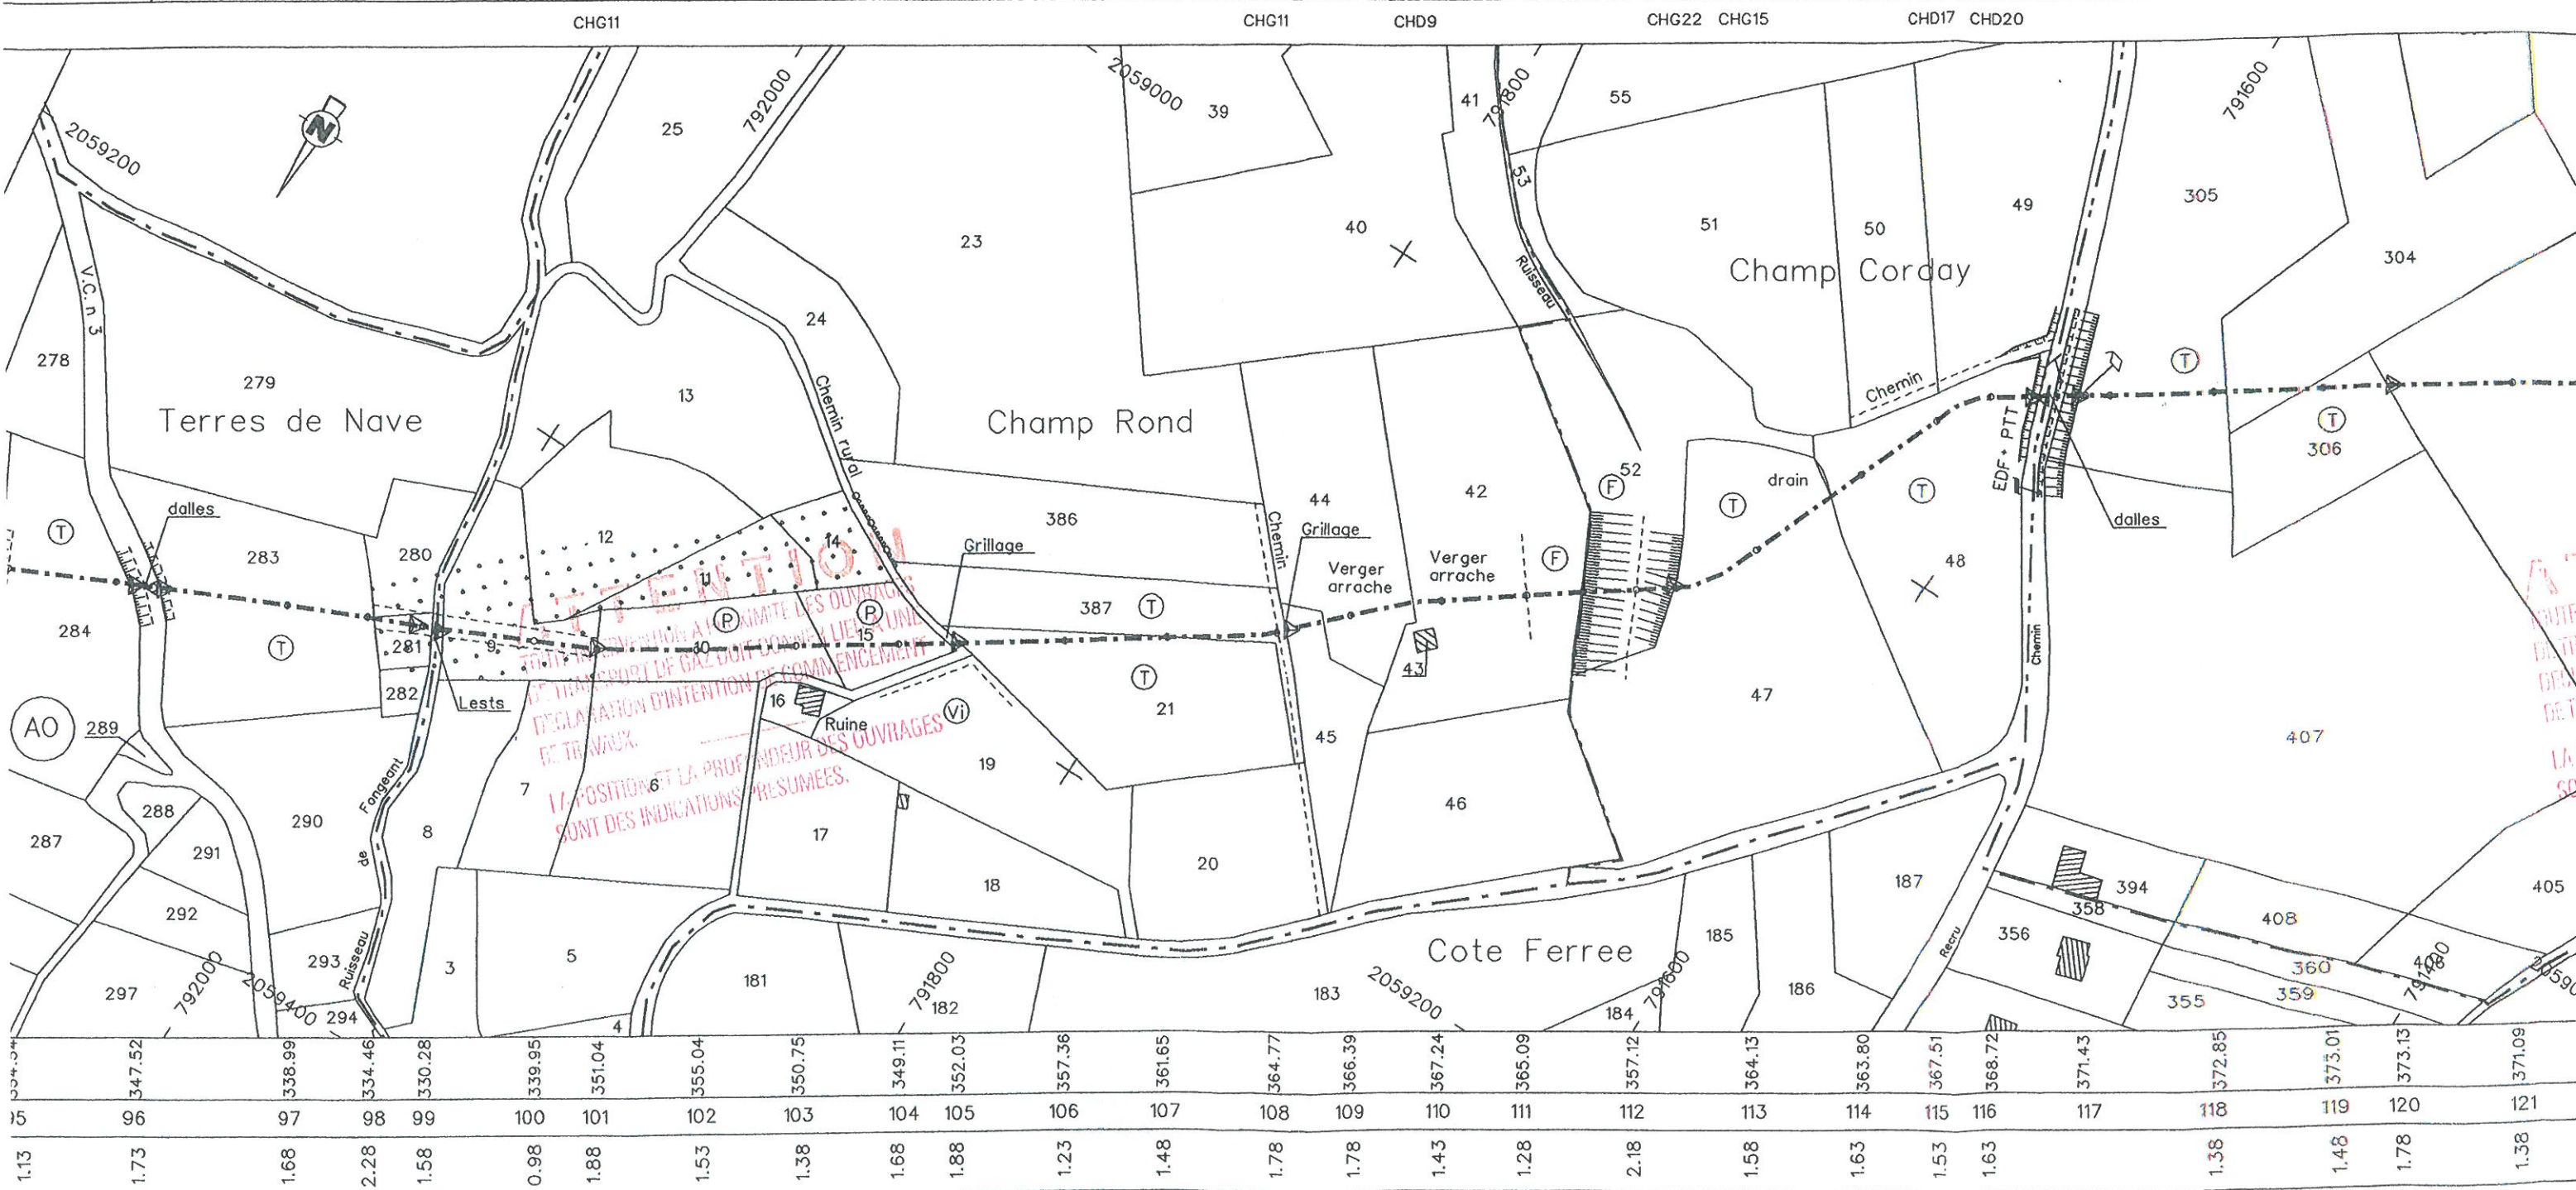

Spit 5															Spit 6						
--------	--	--	--	--	--	--	--	--	--	--	--	--	--	--	--------	--	--	--	--	--	--

AO 284	DP	AO 283	AO281	DP	AK 9	AK 10	AK 15	DP	AK 21	AK 387	AK45	AK 44	AK 42	AK 52	AK 47	AK 48	DP	AK 305	AK 304	AK 306	AP
AO 284	DP	AO 283	AO281	DP	AK 9	AK 10	AK 15	DP	AK 21	AK 22	AK45	AK 44	AK 42	AK 52	AK 47	AK 48	DP	AK 305	AK 304	AK 306	AP