



- LEGENDE:
- EP SUR PBA.....
 - EP SUR FACADE.....
 - VIEILLE LANTERNE SUR FACADE.....
 - VIEILLE LANTERNE SUR PBA.....
 - CANDELABRE H=4m.....
 - CANDELABRE H=7m.....
 - PROJECTEUR.....
 - COFFRET EP.....


DOSSIER 3307
AFFAIRE 98/380/4
BARBIREY-SUR-OUCHÉ
(CÔTE-D'OR)

SECTION A
FEUILLE N° 2

Feuille dressée en 1829, mise à jour pour 1938
1981 - 2e édition

Echelle de 1/2500
Développement en marge au 1/1250

100 120 140 160 180 200 220 240 260 280 300 320 340 360 380 400
21 0 045 BARBIREY-SUR-OUCHÉ A2 (N° 87 à 878)

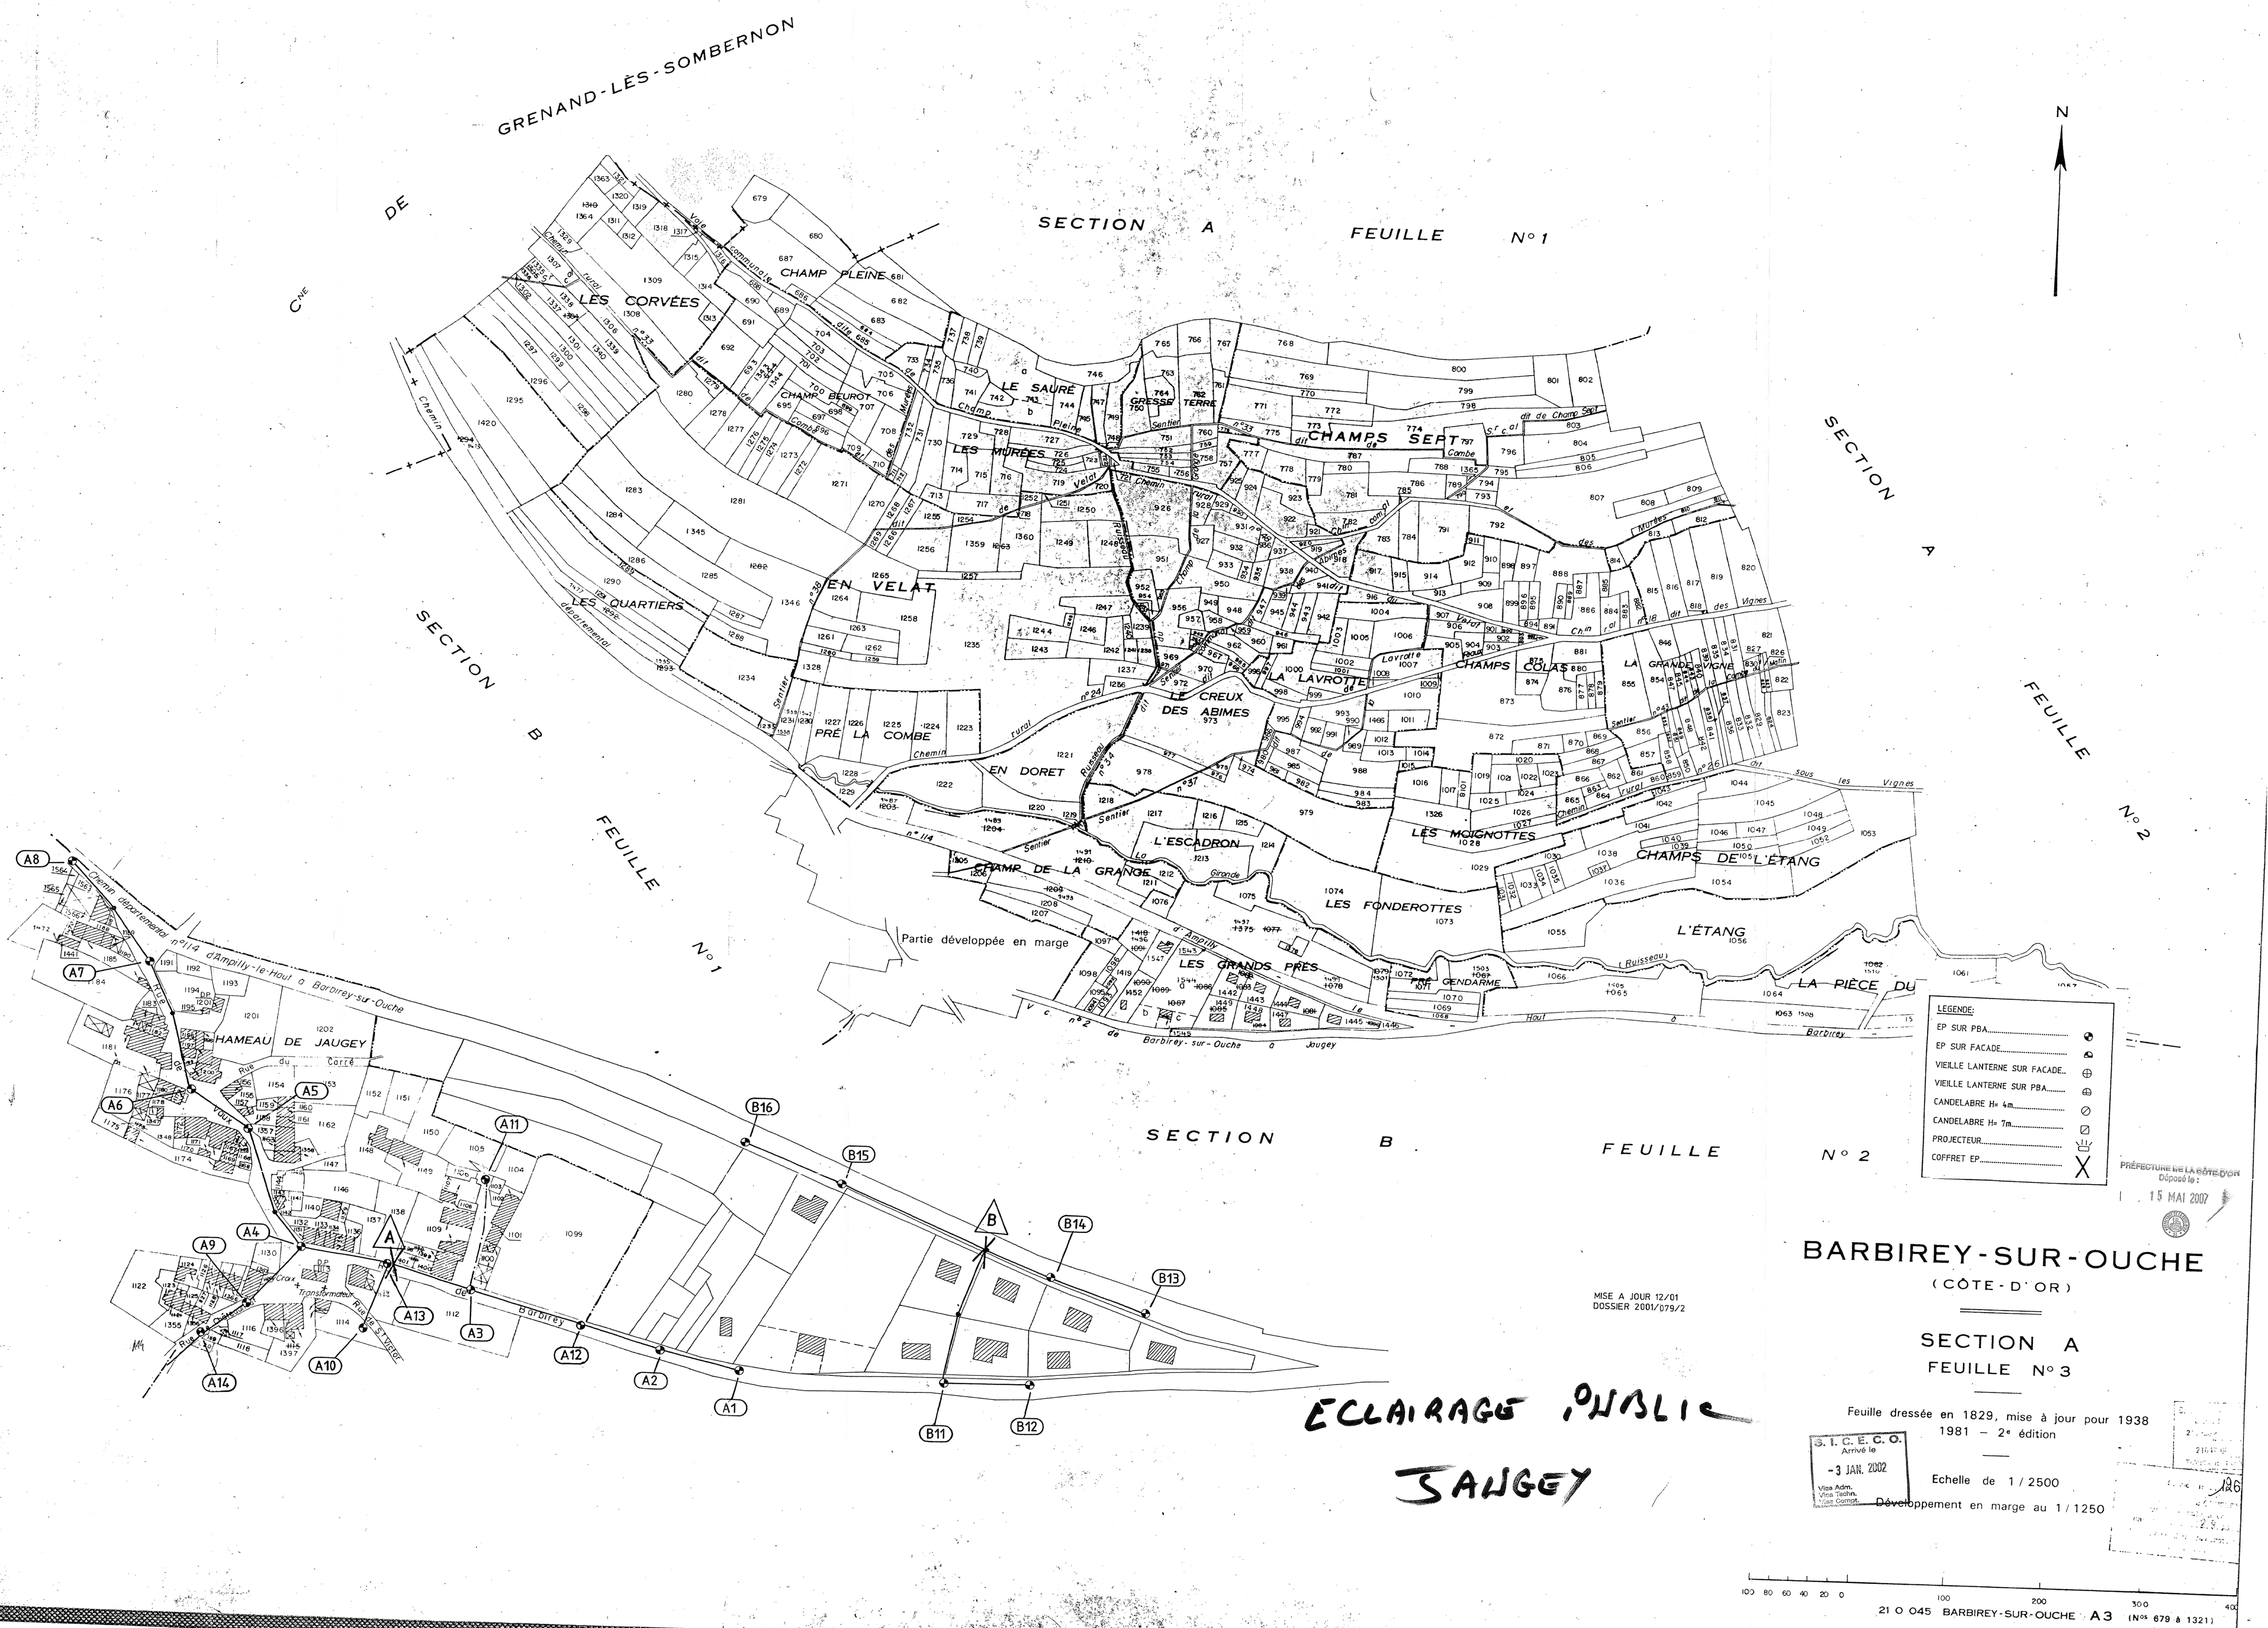

GRENAND-LES-SOMBERNON

SECTION A FEUILLE N°1

SECTION A FEUILLE N°2

FEUILLE N°1

SECTION B FEUILLE N°2

- LEGENDE:
- EP SUR PBA.....
 - EP SUR FACADE.....
 - VIEILLE LANTERNE SUR FACADE.....
 - VIEILLE LANTERNE SUR PBA.....
 - CANDELABRE H= 4m.....
 - CANDELABRE H= 7m.....
 - PROJECTEUR.....
 - COFFRET EP.....

PRÉFECTURE DE LA CÔTE-D'OR
Déposé le : 15 MAI 2007

BARBIREY-SUR-OUCHÉ
(CÔTE-D'OR)

SECTION A
FEUILLE N°3

ECLAIRAGE PUBLIC
SANGY

Feuille dressée en 1829, mise à jour pour 1938
1981 - 2^e édition
S.I.C.E.C.O.
Arrivé le
- 3 JAN. 2002
Echelle de 1 / 2500
Développement en marge au 1 / 1250

100 80 60 40 20 0 100 200 300 400
21 0 045 BARBIREY-SUR-OUCHÉ A3 (N°s 679 à 1321)

SYNDICAT INTERCOMMUNAL DES COLLECTIVITES ELECTRIFIEES DE LA COTE D'OR

40, Rue de la Préfecture 21012 DIJON
Tél 03 80 50 99 20 Fax 03 80 50 99 39

AFFAIRE N° ER/B01/07

A rappeler dans la réponse

N° EDF : 23 456 S.A

ARTICLE 49

En exécution de l'article 49 du décret du 29 Juillet 1927, modifié par celui du 14 Août 1975, nous avons l'honneur de vous informer que, sauf opposition de votre part, adressée à S.I.C.E.C.O., 40 Rue de la Préfecture - 21012 DIJON, dans un délai de 21 jours à compter de la réception du présent dossier, nous exécuterons selon les prescriptions techniques en vigueur, en particulier l'arrêté interministériel du 2 Avril 1991, la construction de(s) ouvrage(s) cité(s) en objet, suivant les données techniques ci-dessous et le(s) plan(s) de projet joint :

OBJET :

BARBIREY SUR OUCHE

Renforcement sur Poste « Les Lurots »

Département..... *COTE D'OR*
Communes..... *BARBIREY SUR OUCHE*
Concession..... *SEP DE SOMBERNON*
Date d'approbation de la convention *29/12/1998*
Nature des canalisations..... *Souterraine*
Domaine de tension..... *BTA*
Tension de service..... *230/400 volts*
Longueur sur voie publique..... *812.00m*
Longueur sur terrain privé *100.00m*
Longueur totale à construire..... *912.00m*
Caractéristiques des conducteurs..... *HN33 S33: 3x150²+70² & 3x95²+50²*
Supports..... *Béton armé*
Isolateurs..... *Eléments normalisés pour câble torsadé*
Longueur à déposer..... *BT : 804.00m HTA : 508.00m*



Services informés :

- 4 ex Direction Départementale de l'Équipement
- 1 ex Monsieur le Président du Conseil Général
- 1 ex Direction Départementale de l'Agriculture
- 1 ex Chambre Départementale de l'Agriculture
- 1 ex Service Départemental de l'Architecture
- ~~1 ex Office National des Forêts~~
- 2 ex FRANCE TELECOM : U.I.R. de Dijon
- ~~1 ex Télédiffusion Région~~
- ~~1 ex Direction des Hydrocarbures à Chalon sur Saône~~
- ~~1 ex Guichet unique de l'eau~~
- 1 ex Service des Eaux *SDEI à Chenôve*
- ~~1 ex Bases Aériennes~~
- 1 ex Madame l'Inspectrice d'Académie à Dijon
- 1 ex Monsieur le Maire de : *BARBIREY SUR OUCHE*
- 1 ex Monsieur le Président du Syndicat de : *SOMBERNON*
- ~~1 ex E.D.F. : G.E.T. BOURGOGNE~~
- E.D.F.-G.D.F. SERVICES COTE D'OR
- 1 ex - G.R. Cartographie.
- 1 ex - Mission Travaux Coordination : *Côte d'Or*
- 2 ex - Agence d'Exploitation de : *SEMUR EN AUXOIS*
- 1 ex - Agence Territoriale de : *ARNAY LE DUC*
- ~~1 ex G.D.F. : Région Centre-Est~~
- 3 ex Maître d'œuvre et Maître d'ouvrage : S.I.C.E.C.O.
- Chargés d'affaires :
- Technicien : *M. ROBERT Pascal*
- Assistante : *Mme R. COTTERLI Nathalie*

PRÉFECTURE DE LA CÔTE-D'OR
Déposé le :

15 MAI 2007



DIJON le **18 JUIN 2002**
Le Président du S.I.C.E.C.O.
M. Pierre GOBBO



Tél : 03.80.50.99.30
Tél : 03.80.50.99.31

BARBIREY SUR OUCHE

Renforcement

Poste " Le Château "

DOSSIER N°: ER/B00/02

RECOLEMENT

N° EDF : 14 282 SA

PLAN DE POSE

Echelle : 1/1250



Syndicat Intercommunal des Collectivités Electrifées
du Département de la Côte d'or
40, rue de la Préfecture 21000 DIJON Tél. : 03.80.50.99.80 Fax : 03.80.50.99.39
Interlocuteur: M. ROBERT Pascal (03.80.50.99.30)


Bureau d'Etudes: TECHNIQUES TOPO 13, Rue de la Houe 21800 Quetigny
Tél: 03.80.46.52.33 - Fax: 03.80.46.94.91

N° Dossier: 1563-SI Interlocuteur: C.A. (03.80.46.52.33)


PLAN ETABLI LE	12/04/2001
----------------	------------

MODIFIER LE	
-------------	--

PLAN DE POSE

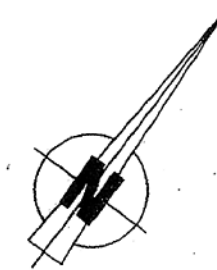


ECHELLE : 1/1250

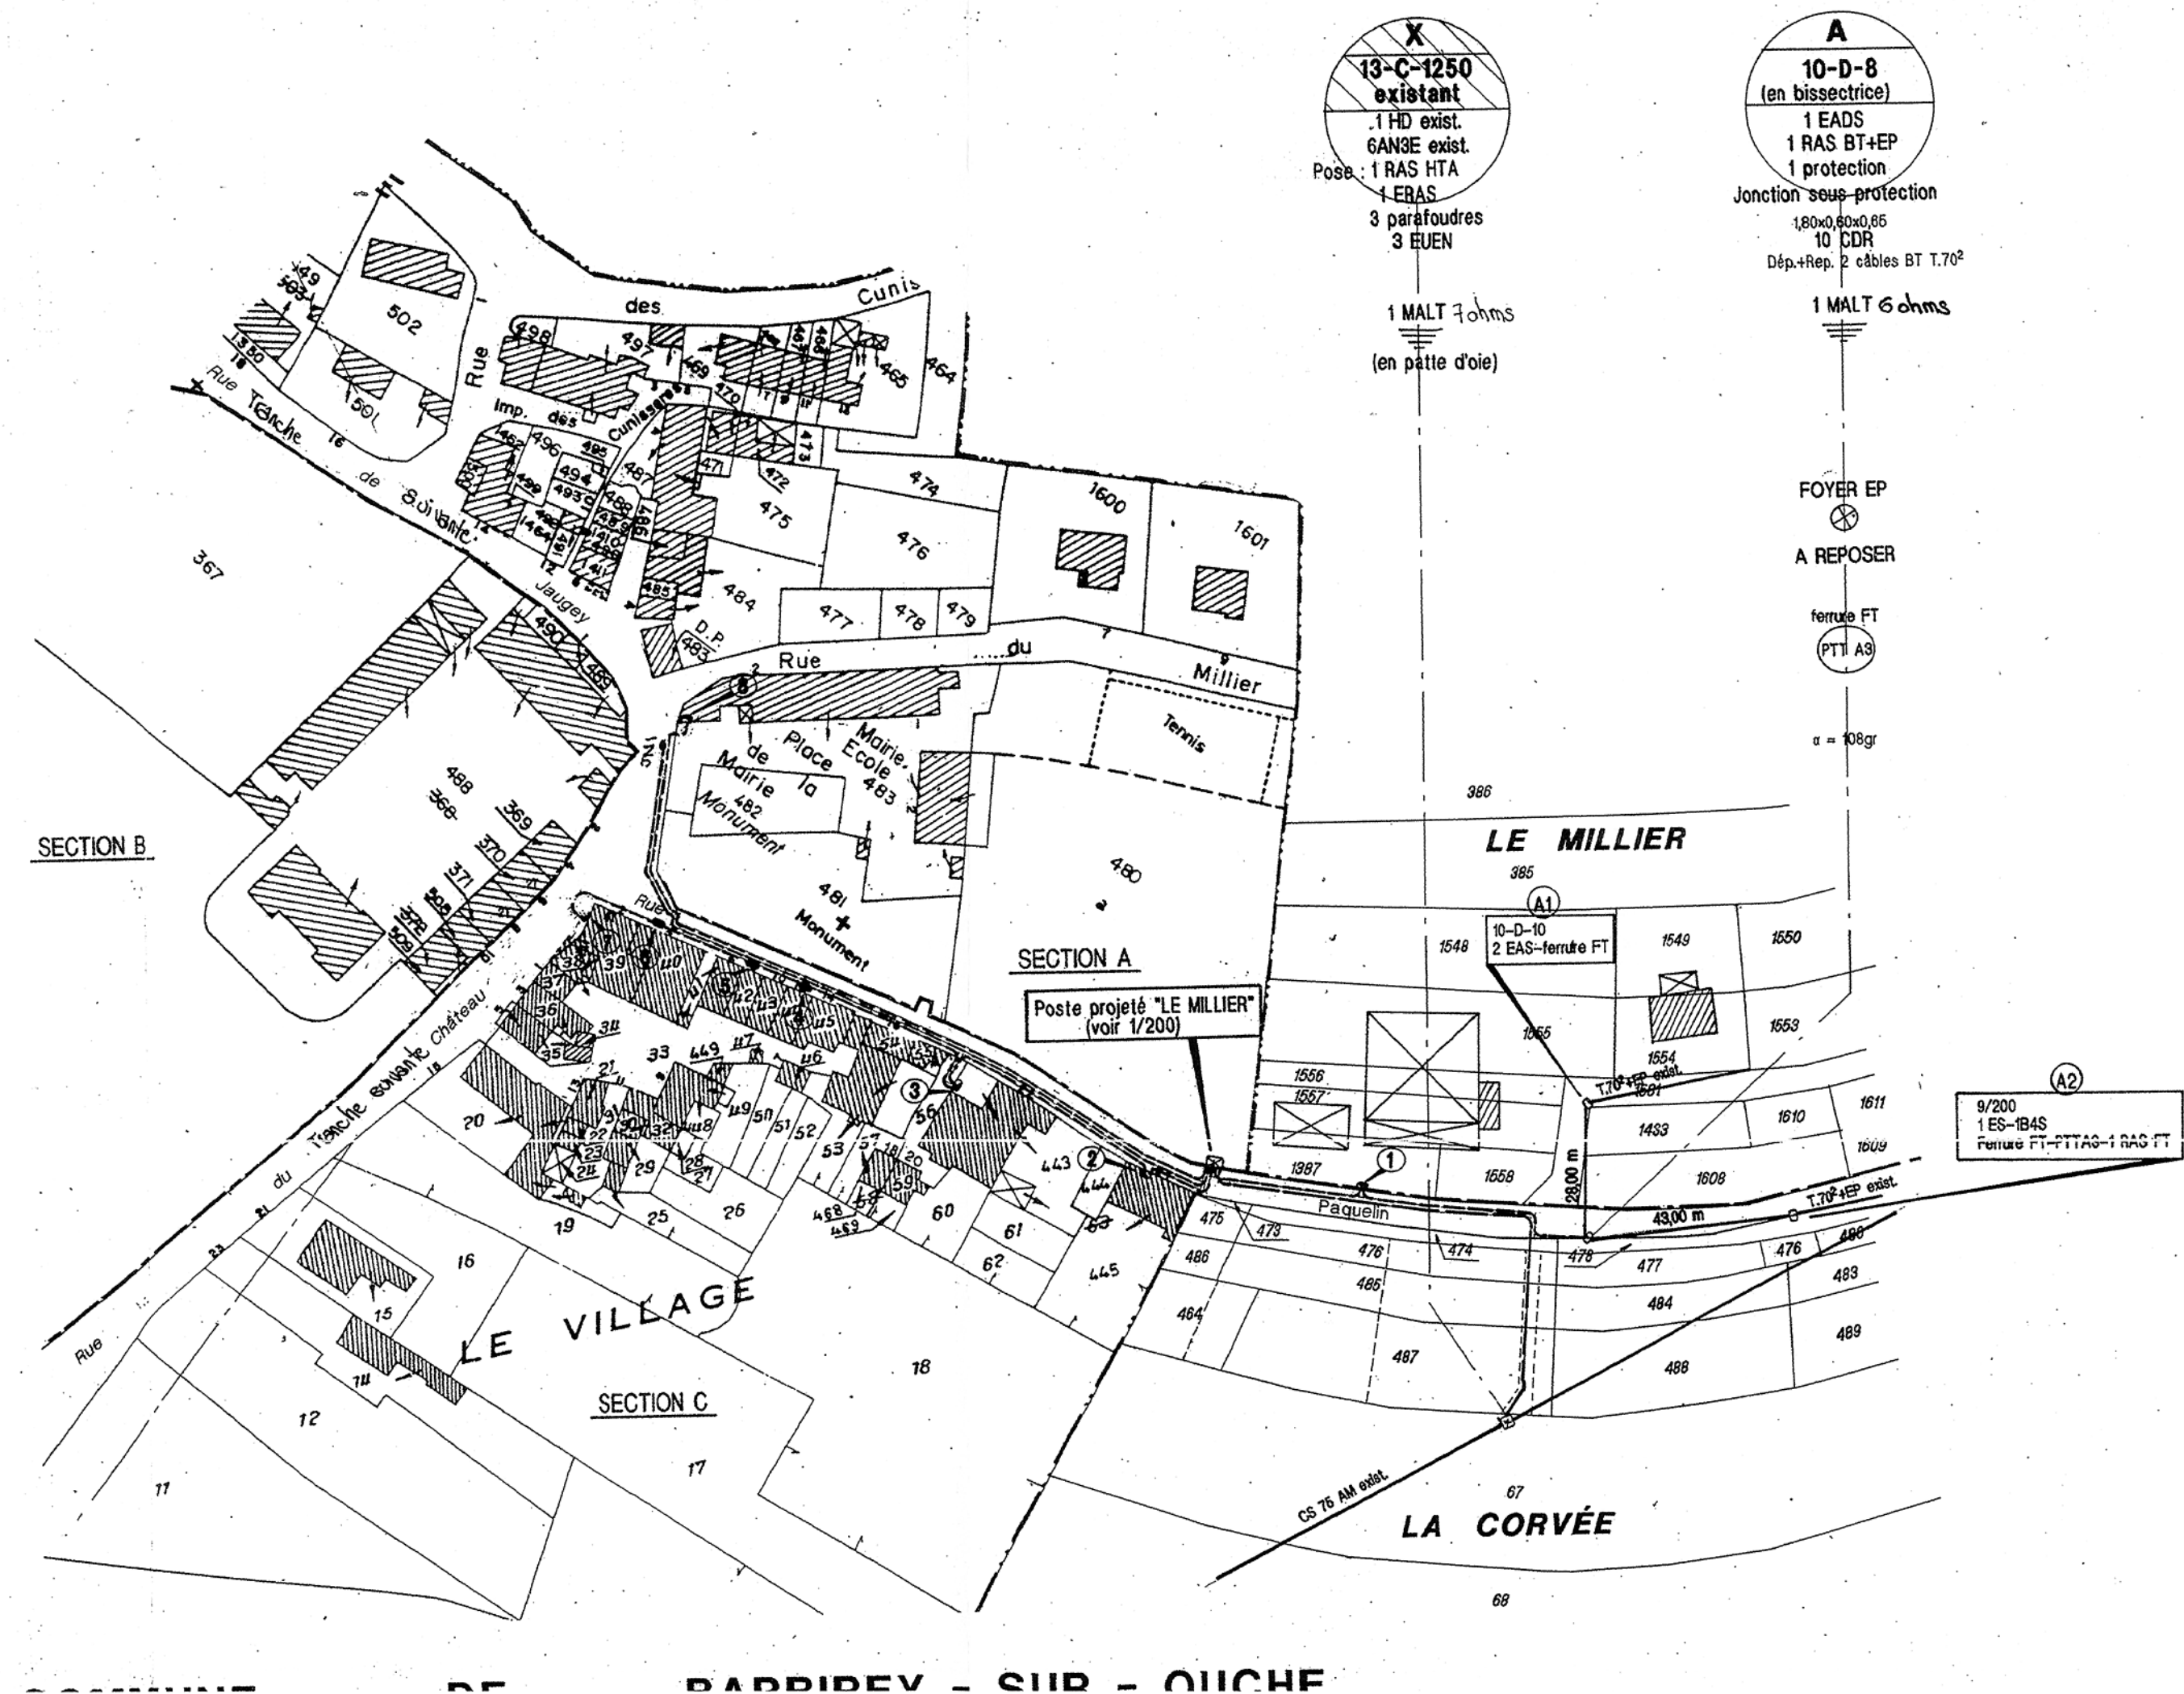

RECOLEMENT

Déposé le :

5 MAY 2007

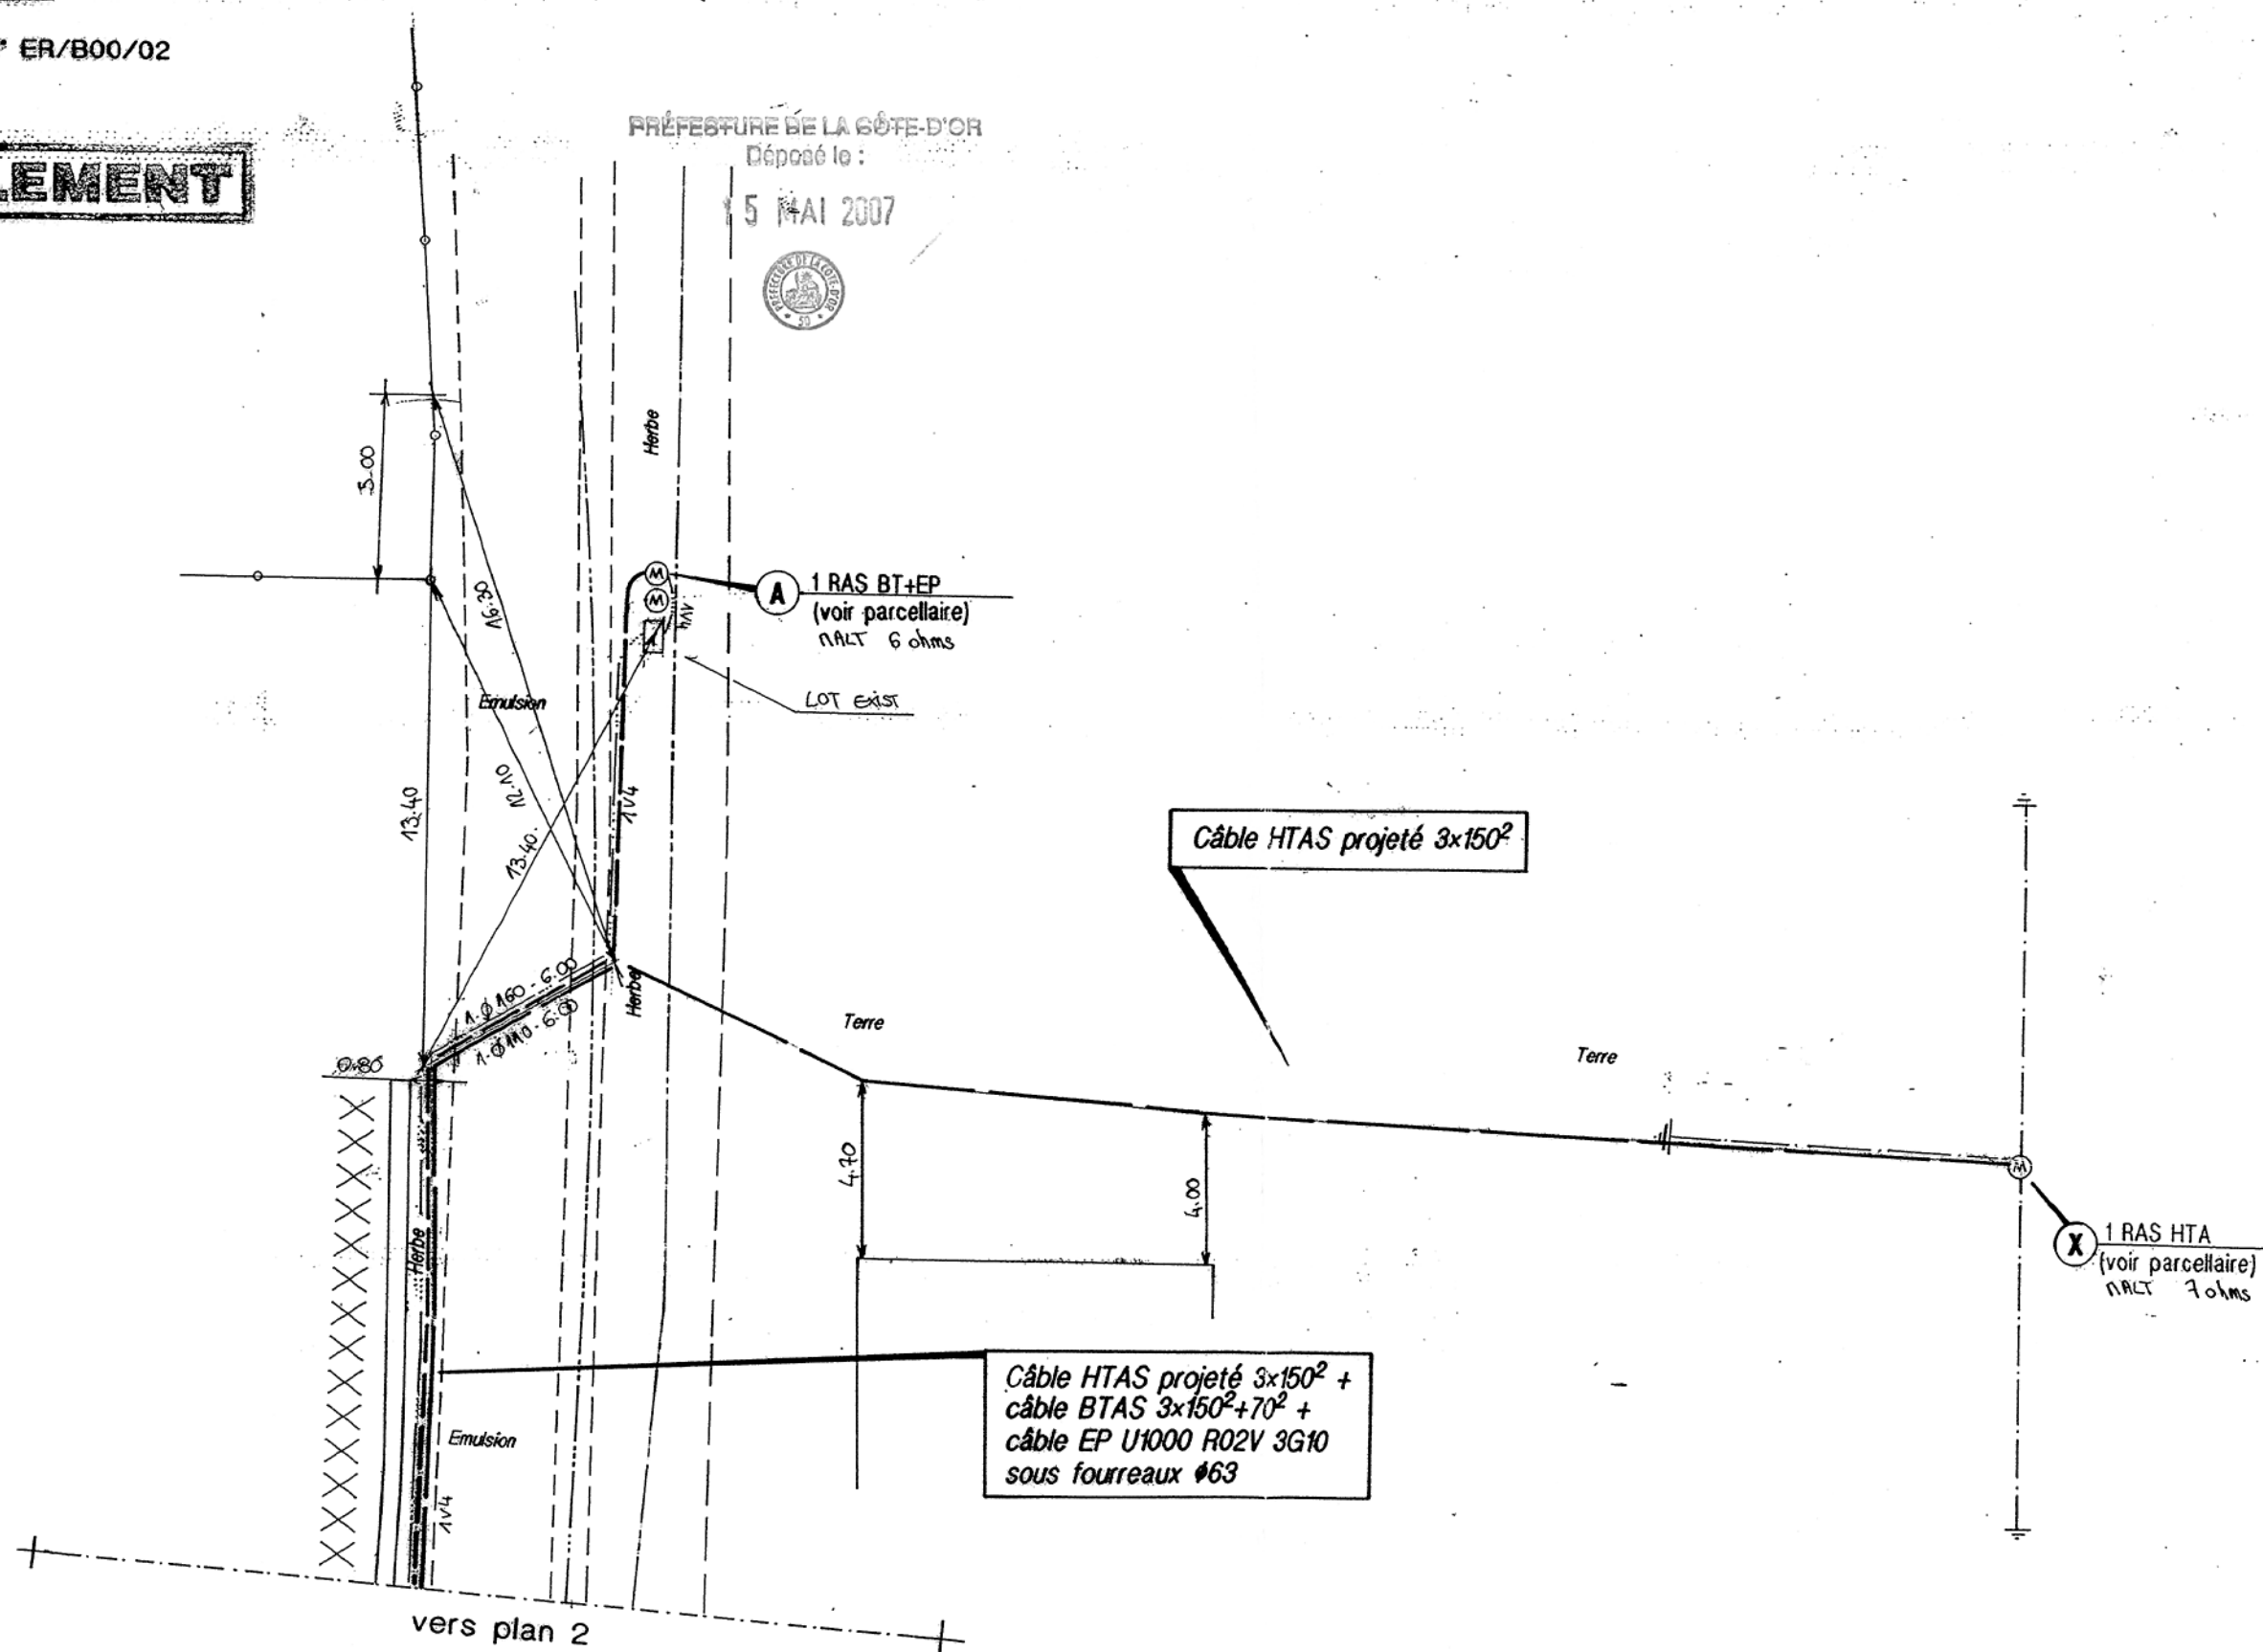

EDF - GDF SERVICES COTE D'OR	RUE PAQUELIN	Inneubles	Rivoli	Folio	Echelle	Nord	TA	FDP	Digi	Reseaux	TOPD	MT	BT	BP	MPB	MPC	EP	TEL RP	VIDEO	PR. CA
DEPARTEMENT CARTOGRAPHIE ET GDO	21045 BARBIREY SUR DUCHE	14	22	9001	01/01	1/200	22-559-253	CCAT	CCAT	Profondeur Localisation Mise à jour 2005/06	///	///	///	///	///	///	///	///	///	///

PLAN 2


DOSSIER N° ER/B00/02

RECOLEMENT

RUE DU CHATEAU
21045 9002 01

vers plan 3

vers plan 1

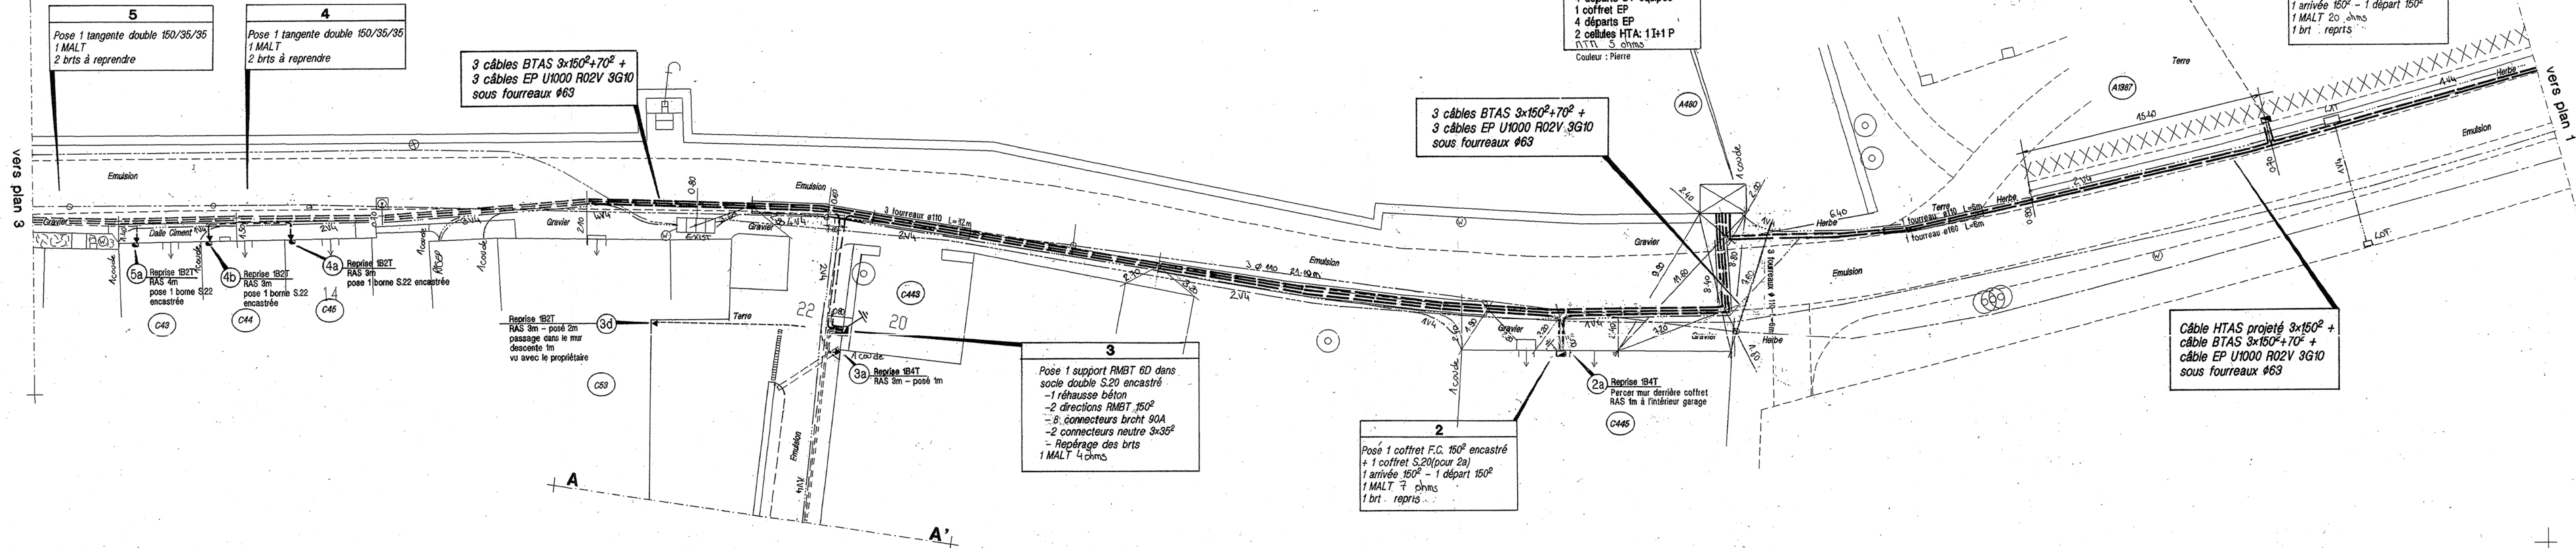

PLAN INFORMATISE : MODIFICATIONS INTERDITES

PRÉFECTURE DE LA CÔTE-D'OR
Déposé le :

15 MAI 2007



RECOLLEMENT

TRUE PAQUELIN
21045 9001 01

vers plan 2

3 câbles BTAS $3 \times 150^2 + 70^2$ +
3 câbles EP U1000 R02V 3G10
sous fourreaux $\phi 63$.

2 câbles BTAS 3x150²+70² +
2 câbles EP U1000 R02V 3G10
sous fourreaux Ø63

Recherche réseau
existant 6100 m³
Terrassement


6a Reprise 1B2T
RAS 4m
pose 1 borne S.22
encastrée

6
Pose 1 tangente 150/35
1 MALT
1 brt à reprendre

7
Pose 1 coffret F.C. 150² en saillie
1 arrivée 150²
1 MALT 6 ohms.

8
Pose 1 coffret F.C. 150² encastré
1 arrivée 150² - 1 départ 150²
1 MALT 9 ohms
1 brt à reprendre

RUE DE JAUGEY

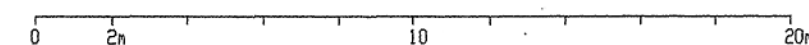

PLAN INFORMATISE : MODIFICATIONS INTERDITES

BARBIREY SUR OUCHE

Renforcement sur Poste "Les Lurots"

DOSSIER N°: ER/B01/07

N° EDF : 23 456 S.A


PLAN DE POSE

Echelle : 1/1000



Syndicat Intercommunal des Collectivités Electrifées du Département de la Côte d'Or
 40 rue de la Préfecture 21000 DIJON Tél. 03.80.50.99.80 Fax 03.80.50.99.89
 Interlocuteur: M. Pascal ROBERT (03.80.50.99.30)
 Bureau d'Etudes: TECHNIQUES TOPO 13, Rue de la Houe 21600 Quebigny
 Tél: 03.80.46.52.33 - Fax: 03.80.46.94.91
 Interlocuteur: C.A. (03.80.46.52.33)


PLAN ETABLI LE	11/03/2002
MODIFIER LE	

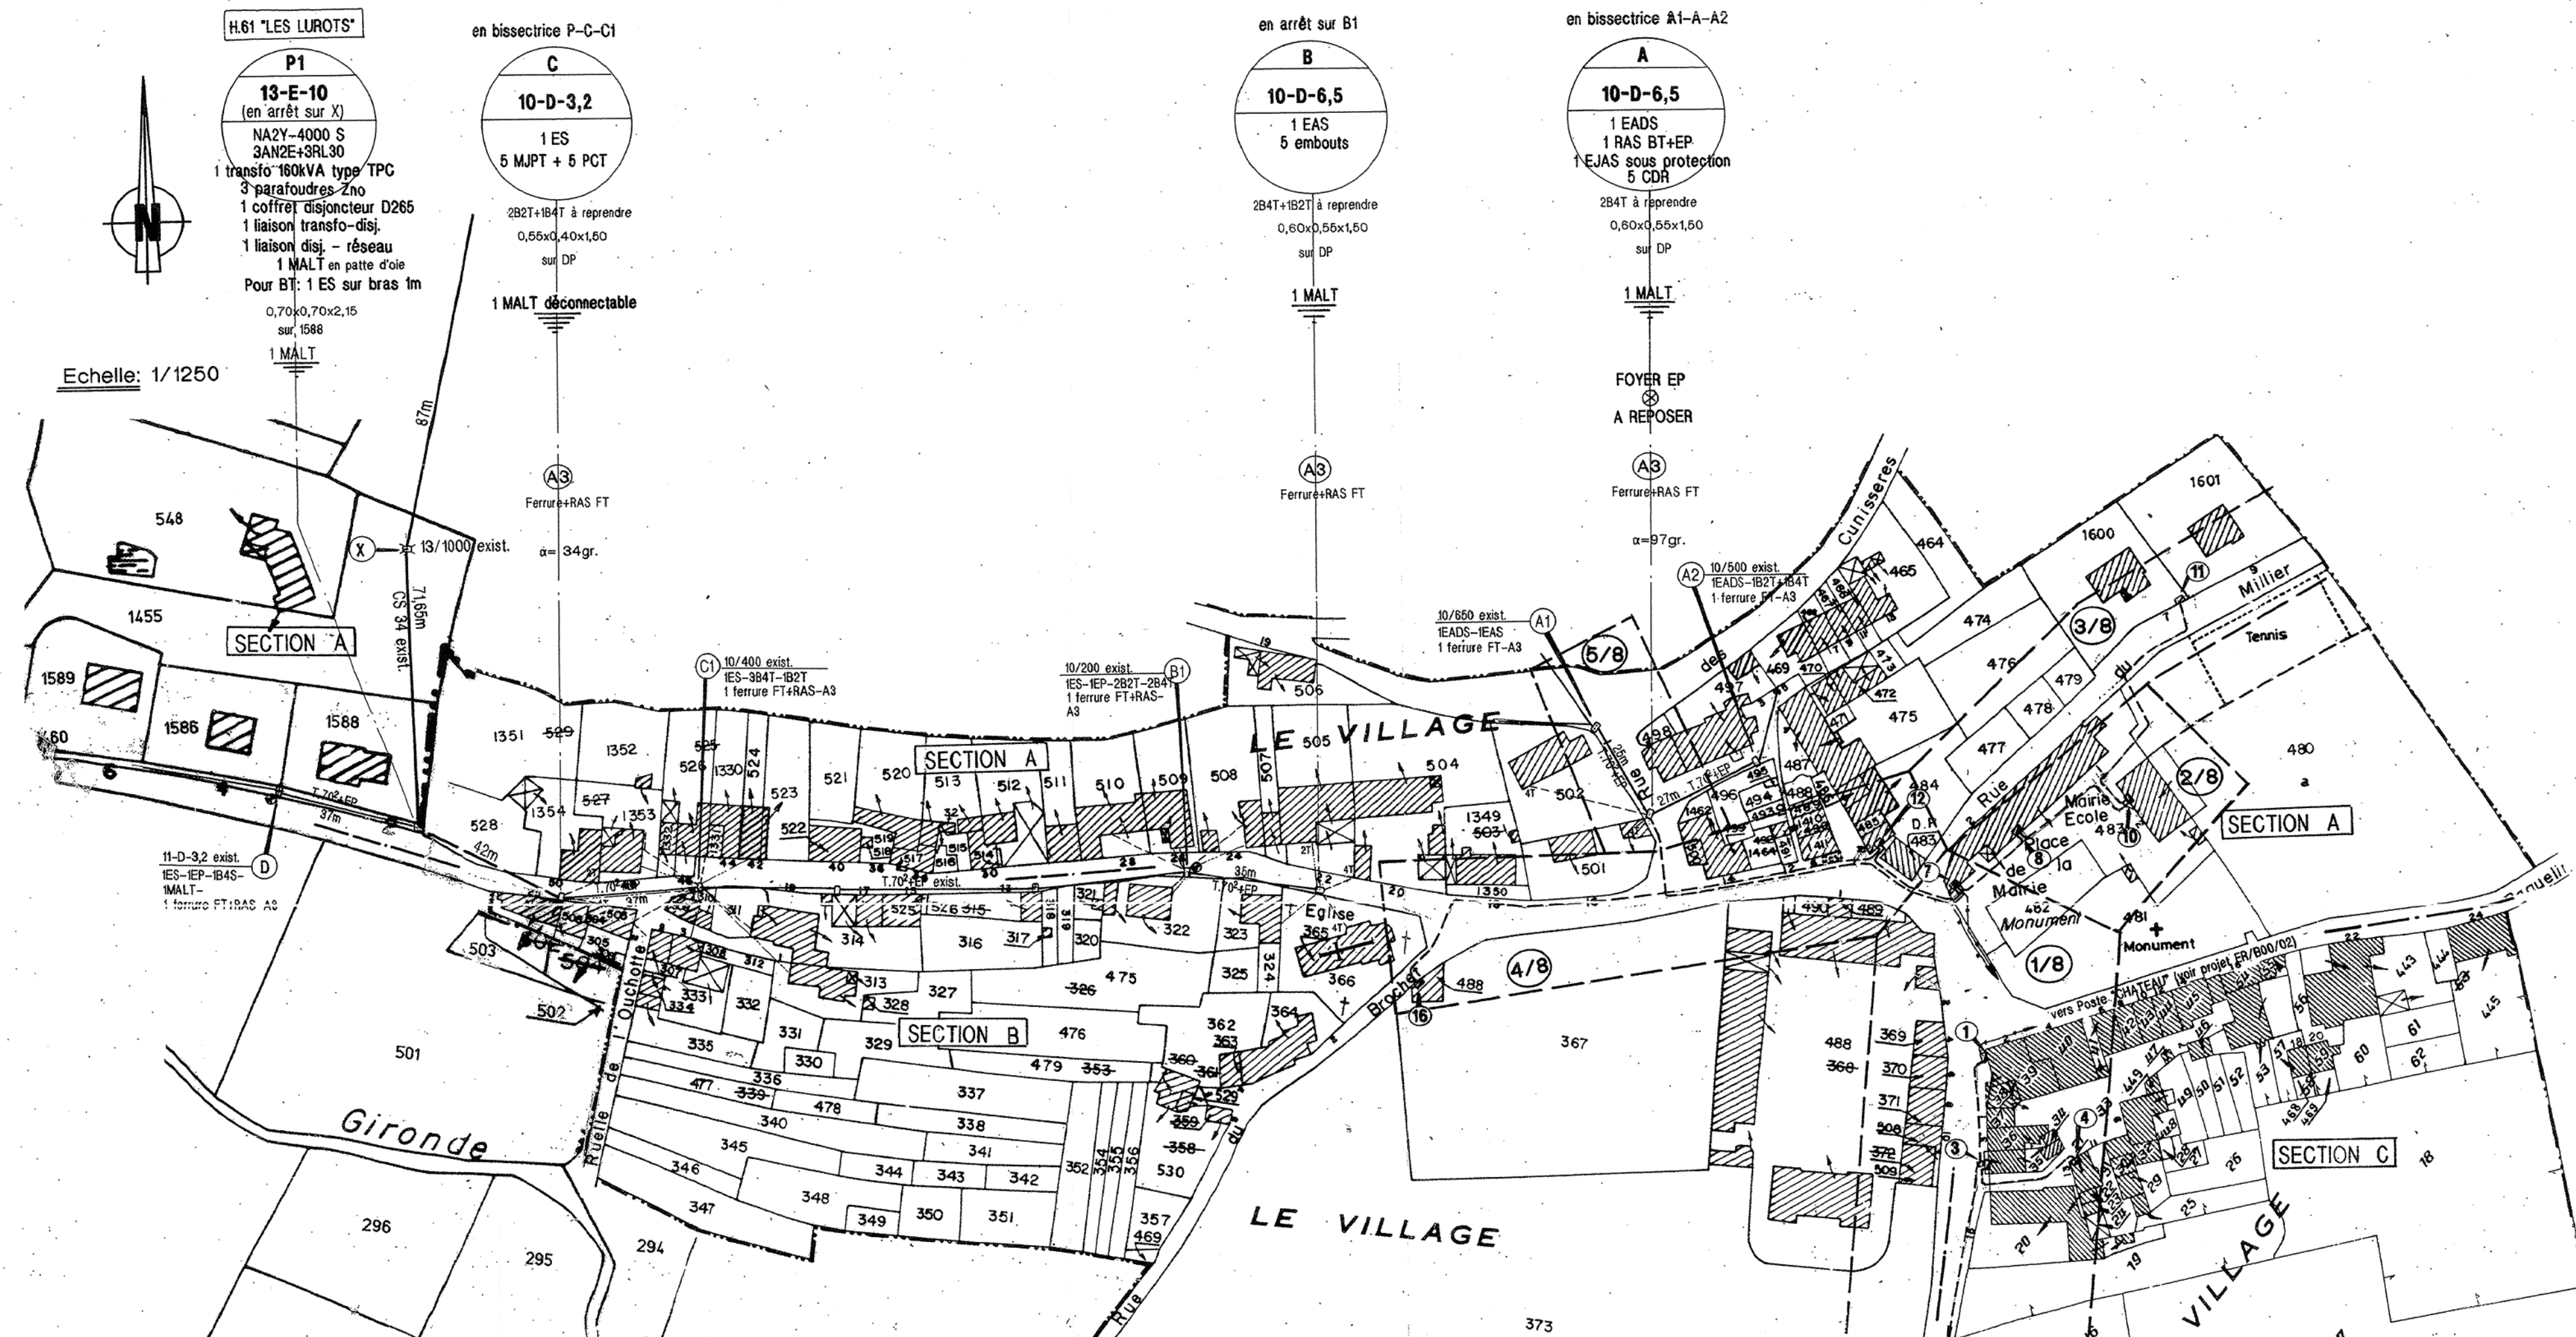

H61 Les Lurots

ECHS=1/1000
ECHZ=1/500
PC = 97

TERRAIN	DISTANCES	COTES
	0,00	100,00
	21,01	100,44
	23,36	101,45
	25,93	102,46
	42,68	118,74
	71,65	126,95

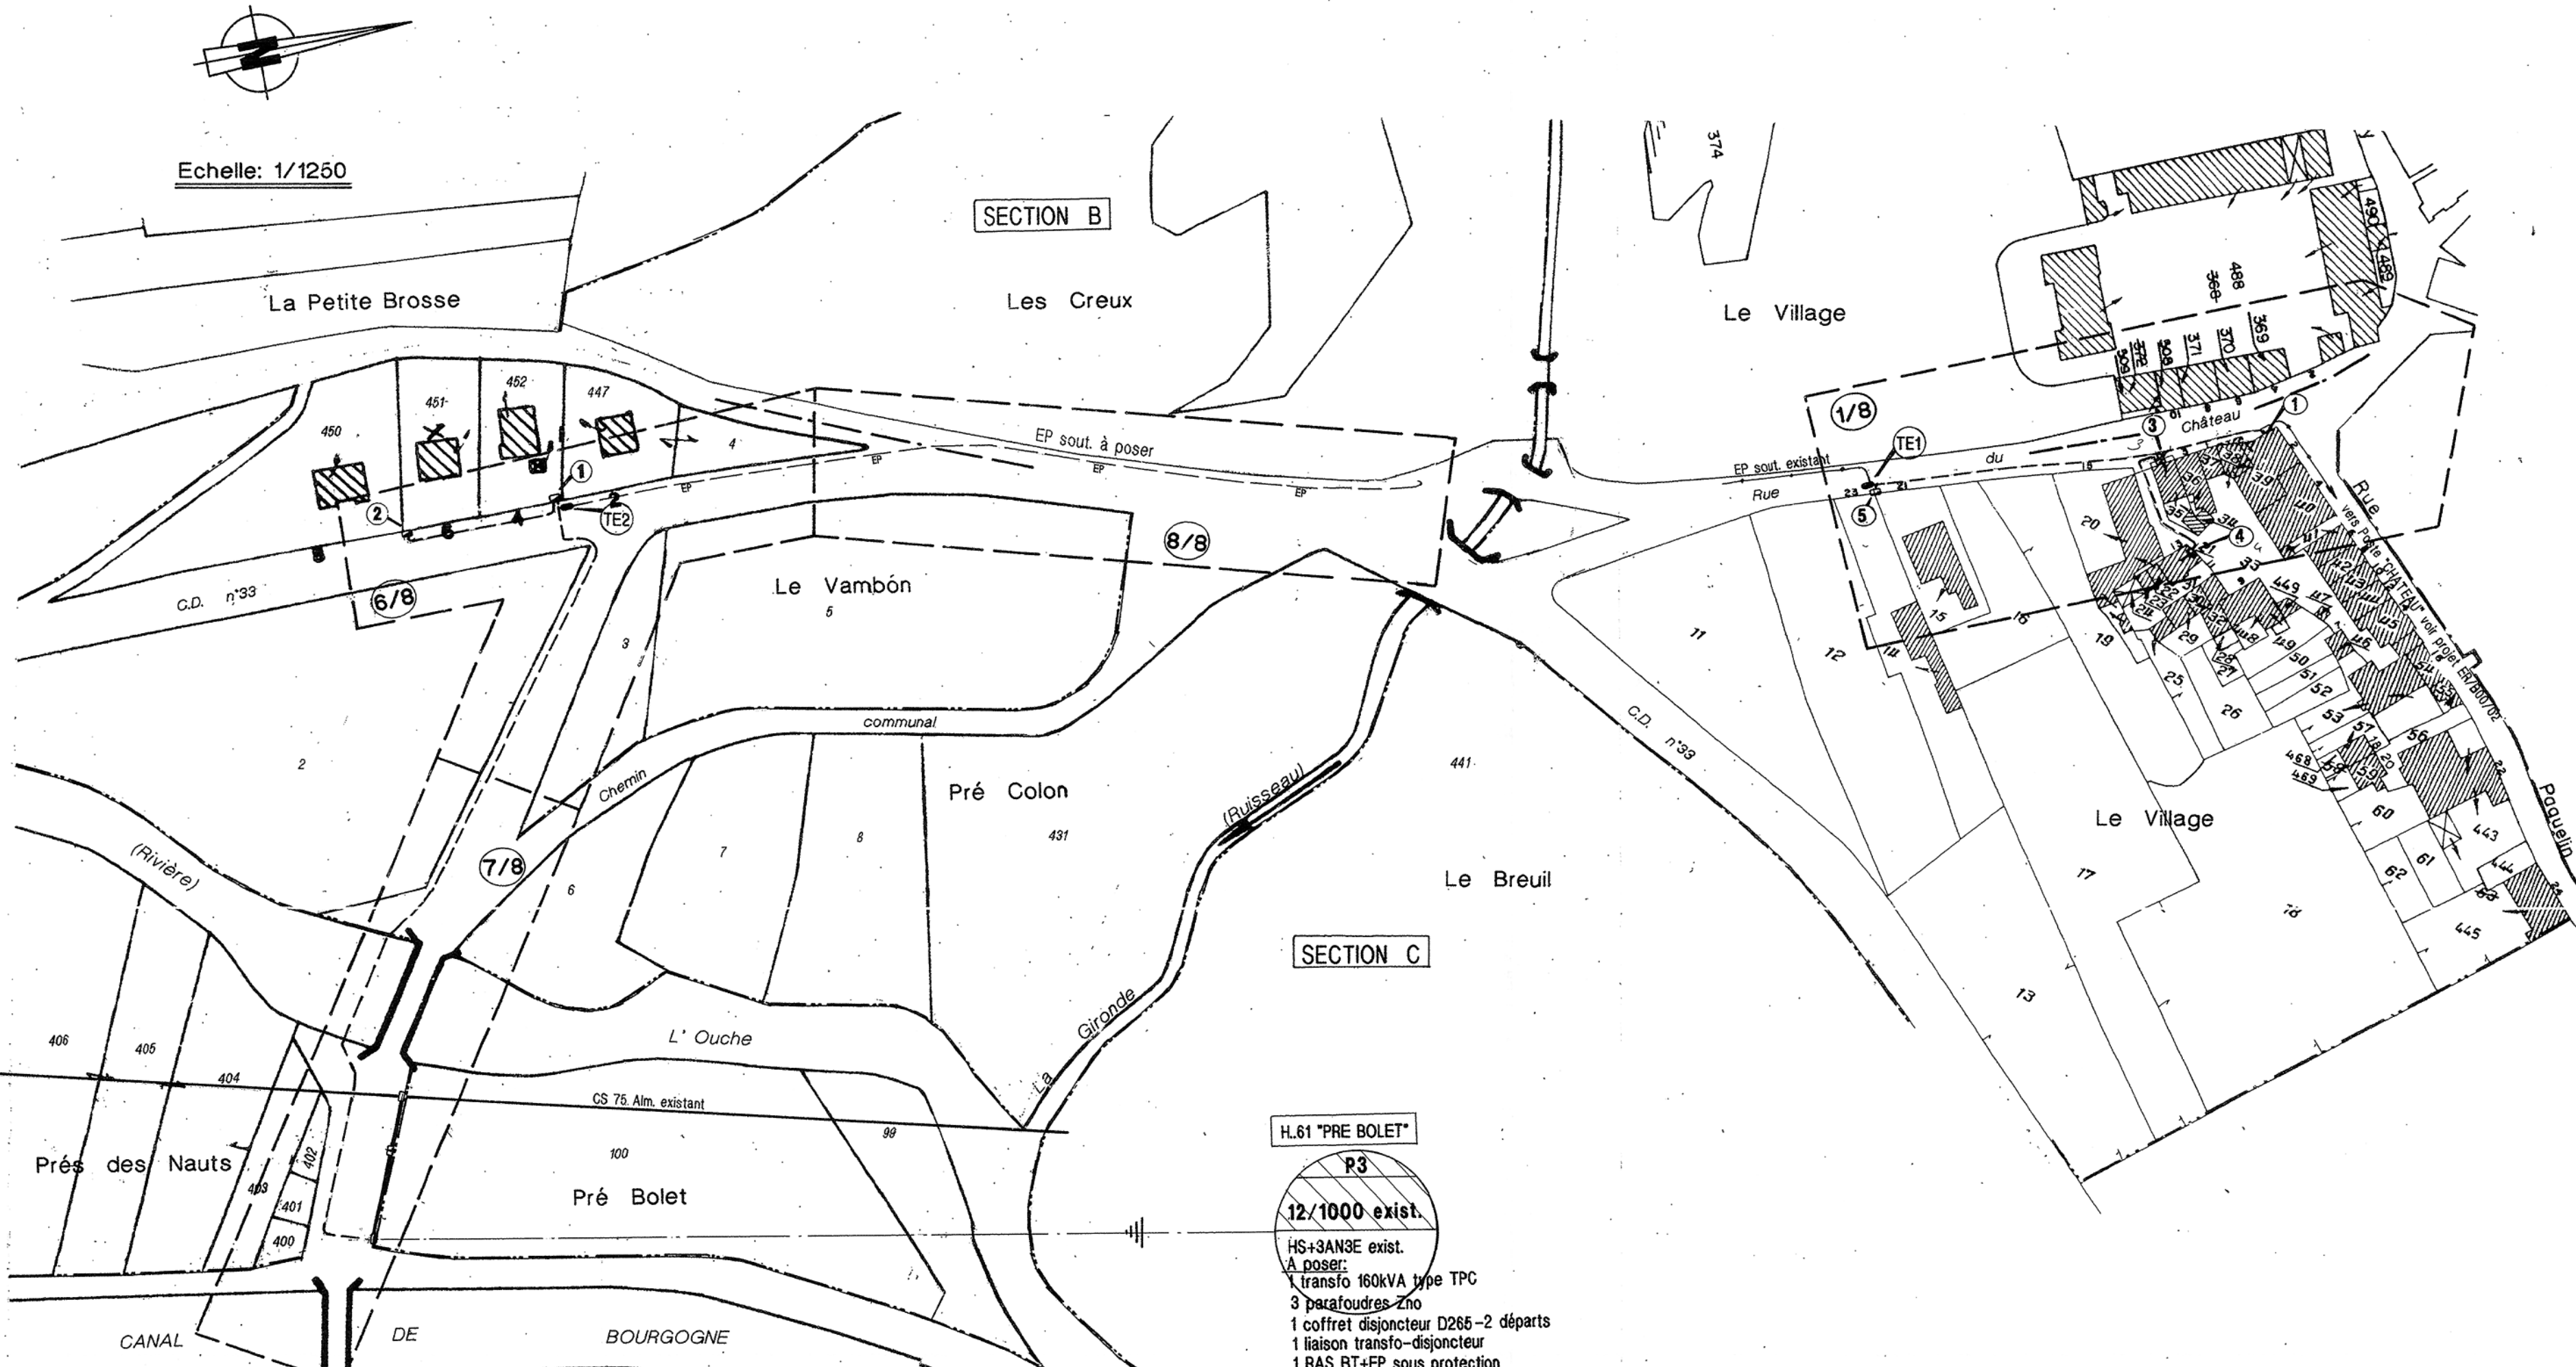

CONDUCTEURS B.T.A.									
TRONCONS	NATURE	SUSPENDU	RIGIDE	SOUTERRAIN	DEP & REP	EXIST CONTS	POIDS		
P1-X	3x34.4	71.65							
TOTAUX		71.65m							

CONDUCTEURS B.T.									
TRONCONS	NATURE	AERIEN	SOUTERRAIN	FACADE	DEP & REP	EXIST CON	POIDS	ae	P
1-4-6	3x150+70²		116.00						
4-5	3x95+50²		34.00						
7-A	3x150+70²		111.00						
8-12	3x150+70²		150.00						
8-12	3x150+70²		185.00						
P3-1	3x150+70²		220.00						
1-2	3x95+50²		48.00						
A1-A-A2	T.70+EP				52.00				200
B-B1	T.70+EP				35.00				260
P1-C	T.70+EP	42.00							260
P1-D	T.70+EP				37.00				260
TOTAUX		42.00m		884.00m					

SUPPORTS BETON		SUPPORTS BOIS		ARMEMENTS H.T.A.	
Implanté sur D.P.	Implanté sur propriété	Implanté sur D.P.	Implanté sur propriété		
10-D-3,2	1	13-E-10	1		NAZY-4000 S 1
10-D-6,5	2				
TOTAUX	3	1			

ARMEMENTS B.T.		BRANCHEMENTS		TRANSPO.		ECLAIRAGE PUBLIC	
E.S.	2	Reprise branchement	8	H.61 50 kVA		Coffret Commande départ	
E.A.S.	1	Reprise branchement sout.	26	H.61 100 kVA		Horloge	
E.A.D.S.	1	Réfection branchement 2 f.		H.61 160 kVA	2	Cellule	
Extrémités B.T.		Réfection branchement 2 f.		H.61 250 kVA		FOYER EP - Voir Déclat	
Terre				H.61 400 kVA		Lampes 125W B.F.	
ES/A21						Lampes 250W B.F.	
D.P.H.	N=					Lampes 70W S.H.P.	
P.C.T.	N=					Lampes 100W S.H.P.	
Grille Etoil.	1					Lampes 150W S.H.P.	
FC150²	5					Lampes 250W S.H.P.	
RMBT	4					Coffret A.C.G.	

CONDUCTEURS		SUPPORTS		ARMEMENTS ANNEXES	
TRONCONS	SECTION PAR POSTE	Lg (m)	Poids (kg)	Récupérables	Non récupérables
					P. bois 5
					P. béton 22
					Contre fichés 1
TOTAUX	[Longueur unifilaire]				

BARBIREY SUR OUCHE

Renforcement sur Poste "Les Lurots"

DOSSIER N°: ER/B01/07

PRÉFECTURE DE LA CÔTE-D'OR
Déposé le :

15 MAI 2007



N° EDF : 23 456 S.A

PLAN DE SITUATION

Echelle : 1/10000

SICECO

Syndicat Intercommunal
d'Electricité de la Côte d'Or



*Syndicat Intercommunal des Collectivités Electrifiées
du Département de la Côte d'Or*

40, rue de la Préfecture 21000 DIJON Tél : 03.80.50.99.20 Fax : 03.80.50.99.39
Interlocuteur: M. Pascal ROBERT. (03.80.50.99.30)

Bureau d'Etudes: TECHNIQUES TOPO 13, Rue de la Houe 21800 Quetigny
Tél: 03.80.46.52.33 - Fax: 03.80.46.94.91

N° Dossier: 1788-SI


Interlocuteur: C.A. (03.80.46.52.33)

PLAN ETABLI LE

11/03/2002

MODIFIER LE

PLAN 1

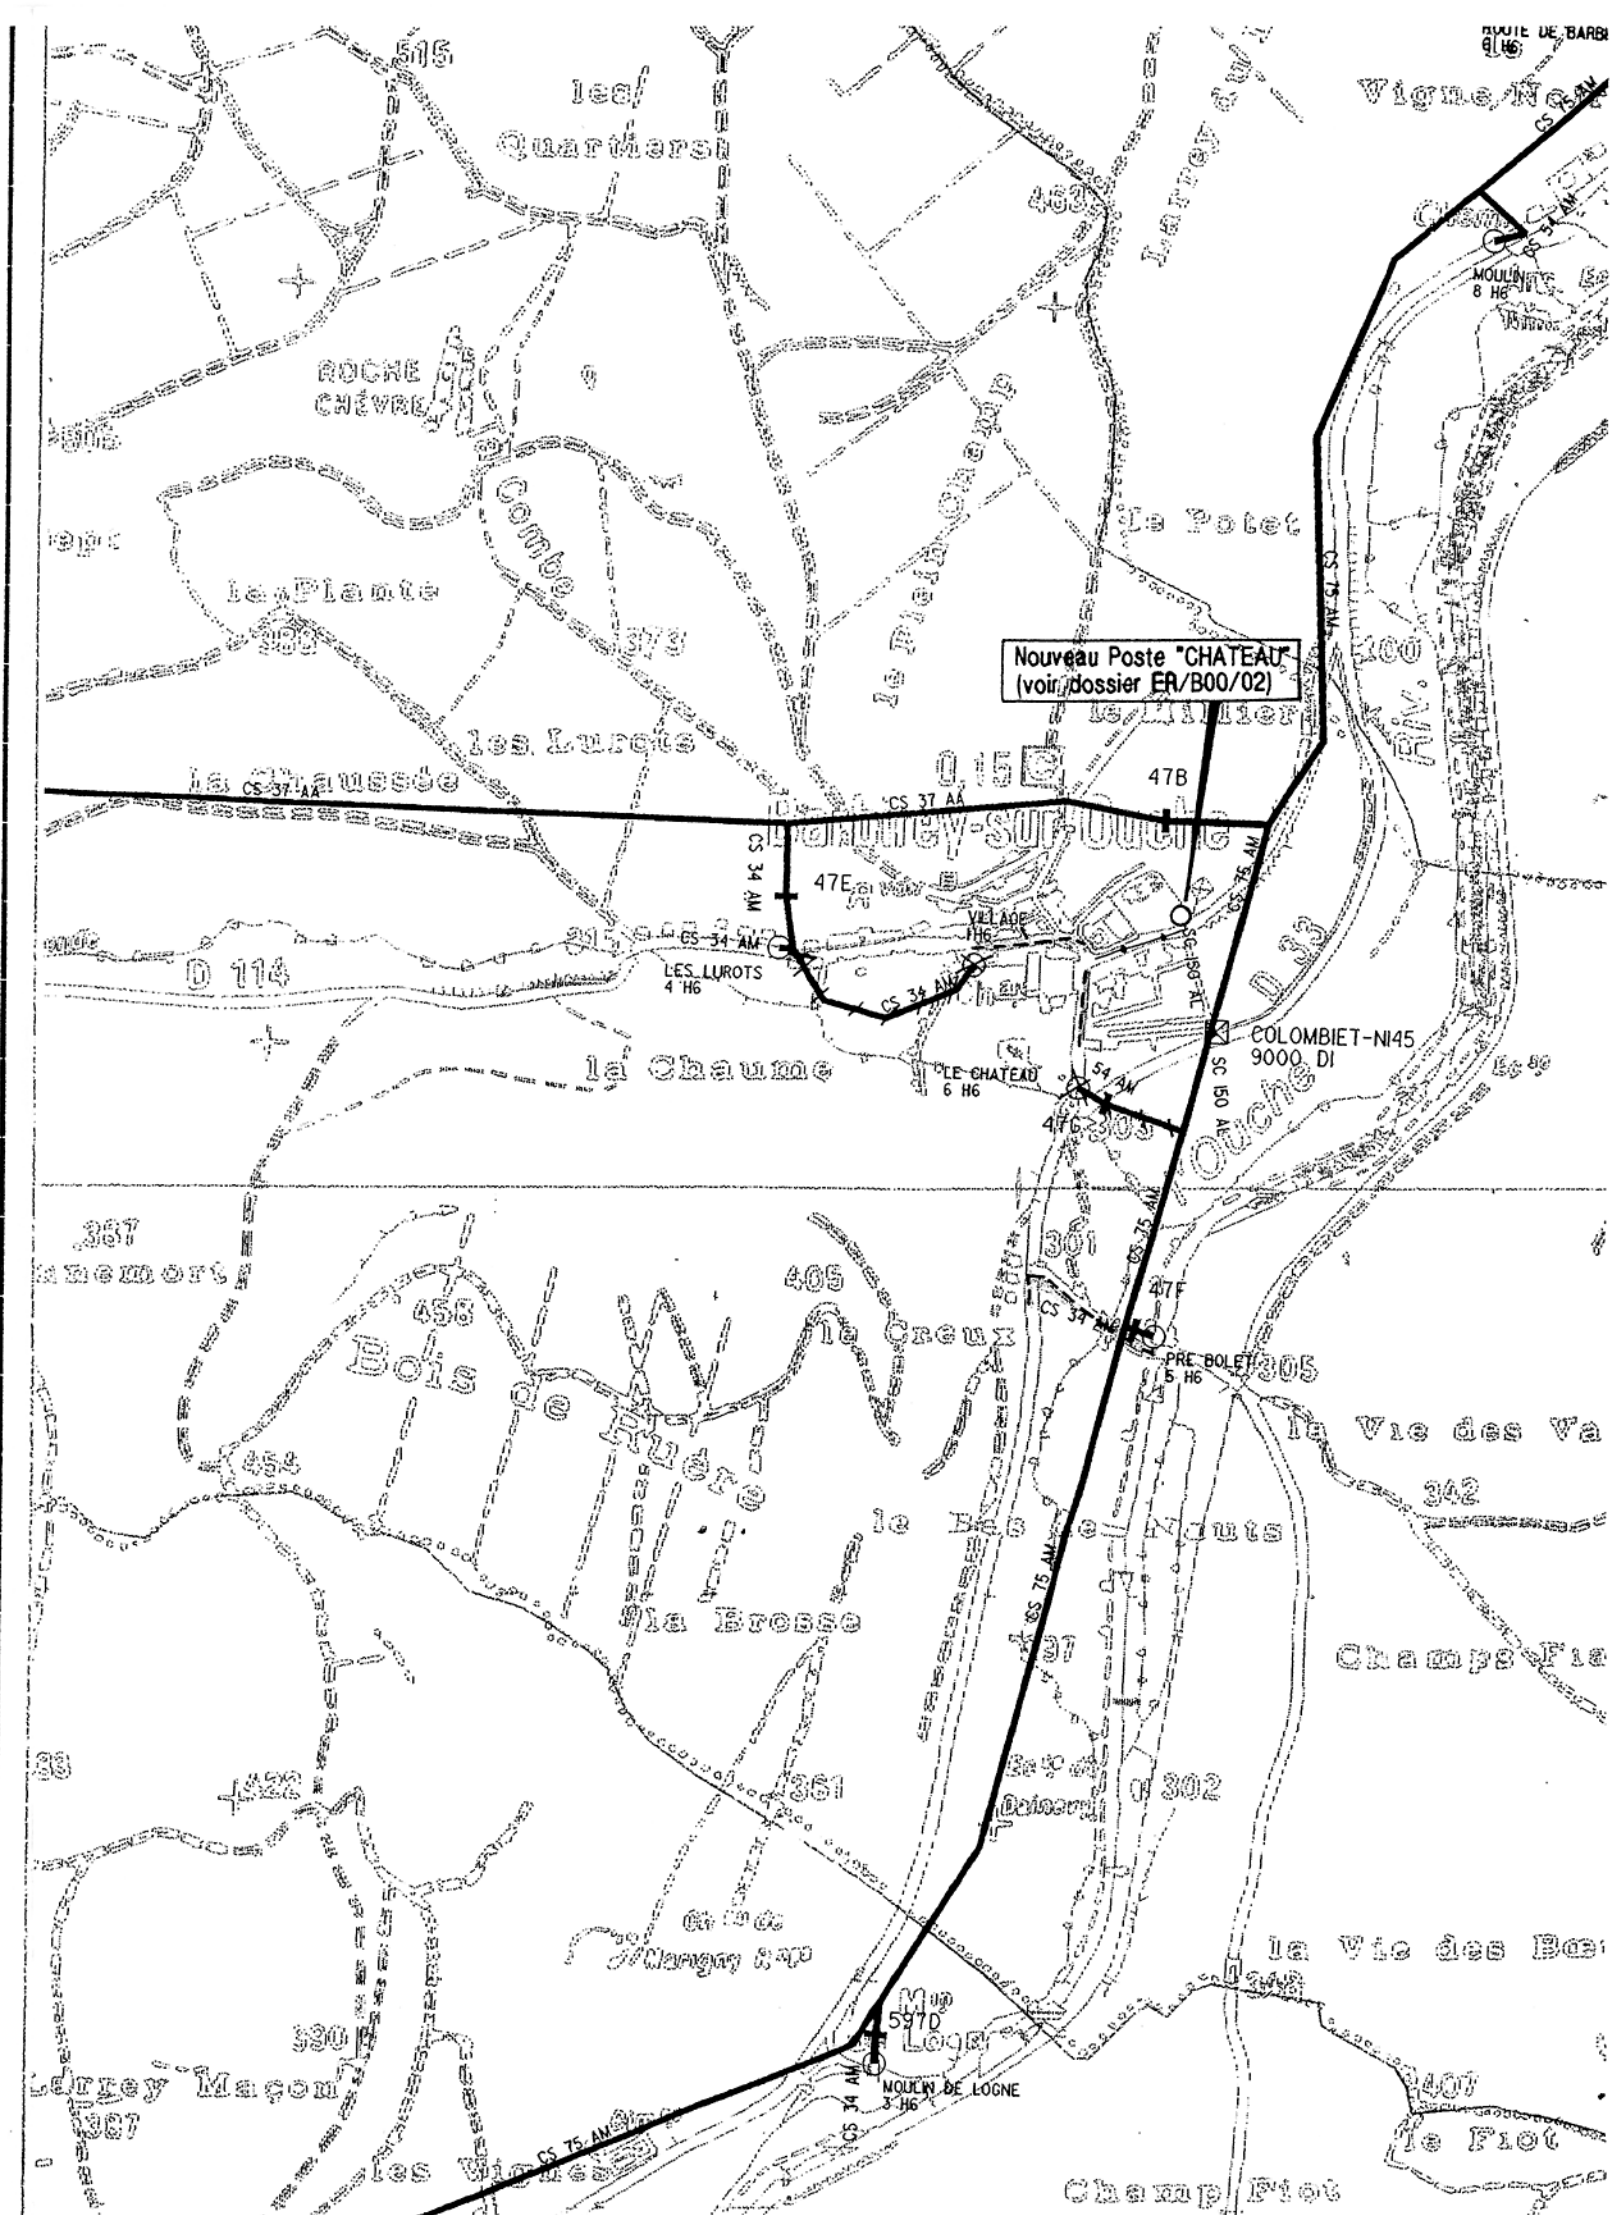

BARBIREY SUR OUCHE

Renforcement sur Poste "Les Lurots"

DOSSIER N°: ER/B01/07

PREFECTURE DE LA CÔTE-D'OR
Déposé le :

15 MAI 2007



N° EDF : 23 456 S.A

PLAN SOUTERRAIN

Echelle : 1/200

SICECO

Syndicat Intercommunal
d'Electricité de la Côte d'Or



*Syndicat Intercommunal des Collectivités Electrifiées
du Département de la Côte d'or*

40, rue de la Prefecture 21000 DIJON Tel : 03.80.50.99.20 Fax : 03.80.50.99.39
Interlocuteur: M. Pascal ROBERT. (03.80.50.99.30)

Bureau d'Etudes: TECHNIQUES TOPO 13, Rue de la Houe 21800 Quetigny
Tél: 03.80.46.52.33 - Fax: 03.80.46.94.91

PLAN ETABLI LE

11/03/2002

N° Dossier: 1788-SI

Interlocuteur: C.A. (03.80.46.52.33)

MODIFIER LE

PLAN 4

EDF - GDF SERVICES COTE D'OR	RUE DU CHATEAU	Inventaire	Révisé	Folios	Echelle	Nord	TA	FBP	Digit	Reseaux	TOPD	MT	BT	BP	MPB	EP	TELRP	VIDEOPR	CA
DEPARTEMENT CARTOGRAPHIE ET GDO	21045 BARBIREY SUR DUCHE	15	10	9002	01/01	1	200	22-559-253	CCAT	CCAT	Localisation	Mise à jour	1/1	1/1	1/1	1/1	1/1	1/1	1/1

PROJET N°ER/B 01/07
Renforcement sur Poste "Les Lurots"
PLAN 1/8

PRÉFECTURE DE LA CÔTE-D'OR
Déposé le :
15 MAI 2007



RUE PAQUELIN
21045 9001 01

Prévenir le propriétaire
de la date des travaux
M. CHEMIN Georges
Tél: 03.80.41.04.80

1B2T monophasée
RAS 5m à l'intérieur
du garage (sous compteur existant)
Passer sous le seuil en ciment.
ATTENTION: NE PAS ARRACHER LE CÂBLE
DE BRANCHEMENT EXISTANT SUR FACADE

4
Pose 1 support RMBT 6D dans
socle double S20 encastré dans mur
- 1rénhausse béton
- 1direction RMBT 150°
- 4 connecteurs brt 90A
- 4 connecteurs neutre avec couteau
Repérage des brts
1 MALT

3
1 socle double à équiper d'une grille
PC 150 encastrée + borne S22 triphasée
encastrée à côté du socle double
1 arrivée 150°
1 départ 150° + 1 départ 95°
1 MALT
3 brts à reprendre

1
1 socle double S20+grille
PC 150 existant encastré
pose 1 coffret S20 encastré
(pour la)
1 arrivée 150° existante
1 départ 150° à créer
2 brts à reprendre
1 MALT isolée à 2m

3 câbles BTAS 3x150⁴+70⁴
3 câbles EP U1000 RO2V 3G10
sous fourreaux Ø63
prévu dans dossier ER/B00/02

2 câbles BTAS 3x150⁴+70⁴
2 câbles EP U1000 RO2V 3G10
sous fourreaux Ø63
prévu dans dossier ER/B00/02

Pose câble BTS 3x150⁴+70⁴
+ câble EP 3G10 sous
fourreau Ø63

5
Pose 1 socle double S20 à équiper
d'une grille PC 150 encastrée dans mur
à côté coffret existant
1 arrivée 150°
1 MALT
2 B4S à rabattre

pose 1 borne S22 triphasée
encastrée dans mur
ATTENTION: mur fragile
mur de soutènement en pierres sèches

2
Pose 1 borne S22 équipée
C/C monophasé +
grille de repiquage

7
Coffret PC240 existant
prévu dans dossier ER/B00/02
1 départ 150° + 1 arrivée exist.
Liaison 3-C à déconnecter
2 départs 150° à créer

6
Pose 1 JMI 150/150
1 MALT

NOTA:

Le nombre et la position des
canalisations existantes sont
approximatifs et ne sont
donnés qu'à titre indicatif

0 2m 10 20m

PLAN INFORMATISE : MODIFICATIONS INTERDITES

RUE DU CHATEAU
21045 9002 01

2bis
Mairie


10a	1B2C monophasé	RAS 3m
10b	1B4T triphasé	RAS 3m
10c	1B4T triphasé	RAS 4m posé existant

PLAN INFORMATISE : MODIFICATIONS INTERDITES

EGS COTE D'OR	RUE DU MILLIER	Immeubles	Rivoli	Folio	Echelle	Nord	TA	FDP	Digit	Reseaux	TOPO	MT	BT	BP	MPB	MPC	EP	TELRP	VIDEO	PR	CA
Departement Cartographie & GDO	21045 BARBIREY SUR DUCHE		9005	01/01	1/200	P	22-559-253	BEP	BEP	Profondeur	Localisation	Mise à jour	27/06/01								

PROJET N°ER/B 01/07
Renforcement sur Poste "Les Lurots"
PLAN 3/8

PRÉFECTURE DE LA CÔTE-D'OR
Déposé le :
15 MAI 2007

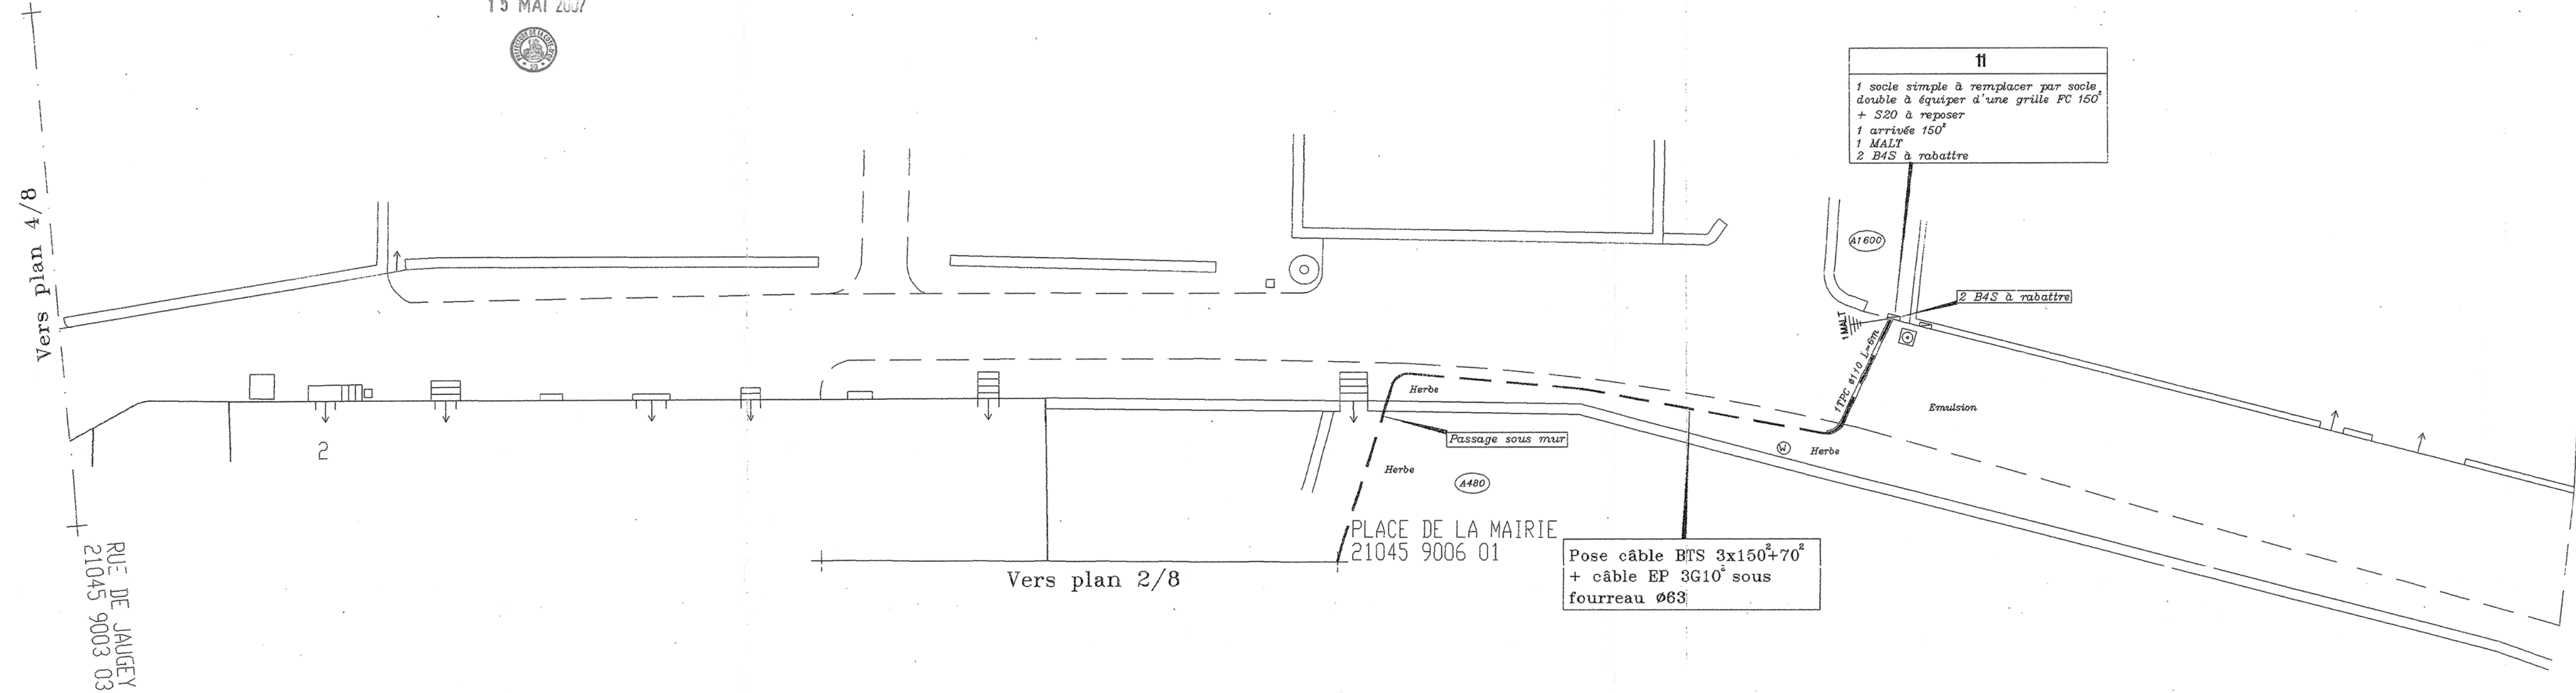

Pose câble BTS 3x150²+70²
+ câble EP 3G10² sous
fourreau Ø63

NOTA:
Le nombre et la position des
canalisations existantes sont
approximatifs et ne sont
donnés qu'à titre indicatif

EGS COTE D'OR	RUE DE JAUGEY	Inneubles	Rivoli	Folid	Echelle Nord	TA	FDP	Digi	Reseaux	TPD	MT	BT	BP	MPB	MPC	EP	TELRP	VIDEOPR	CA
Departement Cartographie & GDD	21045 BARBIREY SUR DUCHE	18	4	9003	08/01	200	22-559-253	BEP	BEP	Localisation	Mise à jour	27/06/01							

PROJET N°ER/B 01/07
Renforcement sur Poste "Les Luots"
PLAN 4/8

PRÉFECTURE DE LA CÔTE-D'OR
Déposé le :
15 MAI 2007



CIMETIERE

NOTA:
Le nombre et la position des
canalisations existantes sont
approximatifs et ne sont
donnés qu'à titre indicatif

RUE BRICHET
21045 9000 01

PLAN INFORMATISE : MODIFICATIONS INTERDITES

RUE DE JAUGEY
21045 9003 02

Eau potable

Emulsion

Eau potable

Emulsion

17PC Ø110 L=12m

1MALT

17PC Ø110 L=18m

Emulsion

15
Pose 1 DDI 150°/35
1 MALT
1 brt à reprendre

16
Arrivée dans FC existant

15a
1B4T - RAS 6m le long chéneau
posé 2m
pose 1 borne S22 triphasée à poser à droite du chéneau
en saillie contre mur
Pose protection beige sur toute la longueur
du câble posé sur façade, jusqu'au point
de pénétration dans mur (L=7m)

Pose câble BTS 3x150°+70°
+ câble EP 3G10° sous
fourreau Ø63

Vers plan 5/8

RUE DES CUNISSIERS
21045 9004 01

14a
1B4T triphasé
RAS 2m
1 téléreport existant

Pose 2 câbles BTS 3x150°+70°
+ 2 câbles EP 3G10° sous
fourreau Ø63

14
Pose 1 DDI 150°/35
1 MALT
1 brt à reprendre

1B2C monophasé
RAS 6m

1B2T monophasé
RAS 3m

1B2C monophasé
RAS 5m
posé 1m

Pose 1 borne S22 monophasée
encastrée dans mur

1B2T monophasé
RAS 2m

13
Pose 1 DDI 150°/35
1 MALT
1 brt à reprendre

RUE DU CHATEAU
21045 9002 01

RUE DU MILLIER
21045 9005 01

12a
1B4T triphasé
Percer le mur rejoindre le
compteur L=2m (par l'intérieur)
Avertir le propriétaire
de la date des travaux
03.80.71.40.07(Dijon)
03.80.48.02.94(Barbirey)

12
Pose 1 support RMBT 6D dans
socle double S20 encastré dans mur
- 1 tréhausse béton
- 1 direction RMBT 150°
- 6 connecteurs brt 90A
- 4 connecteurs neutre avec couteau
Repérage des brts
1 MALT

Lavoir

Vers plan 1/8

Vers plan 3/8

0 2m 10 20m

EGS COTE D'OR	RUE DE JAUGEY	Inneubles	Rivoli	Folid	Echelle Nord	TA	FDP	Digi	Reseaux	TPD	MT	BT	BP	MPB	MPC	EP	TELRP	VIDEOPR	CA
Departement Cartographie & GDD	21045 BARBIREY SUR DUCHE	18	4	9003	08/01	200	22-559-253	BEP	BEP	Localisation	Mise à jour	27/06/01							

PROJET N°ER/B 01/07
Renforcement sur Poste "Les Luots"
PLAN 4/8

PRÉFECTURE DE LA CÔTE-D'OR
Déposé le :
15 MAI 2007



CIMETIERE

RUE DE JAUGEY
21045 9003 02

RUE BRICHET
21045 9000 01

RUE DU MILLIER
21045 9005 01

RUE DU CHATEAU
21045 9002 01

Vers plan 5/8

RUE DES CUNISSIERS
21045 9004 01

Vers plan 3/8

Vers plan 1/8

1B4T - RAS 6m le long chéneau
posé 2m
pose 1 borne S22 triphasée à poser à droite du chéneau
en saillie contre mur
Pose protection beige sur toute la longueur
du câble posé sur façade, jusqu'au point
de pénétration dans mur (L=7m)

Pose câble BTS 3x150²+70²
+ câble EP 3G10² sous
fourreau Ø63

15
Pose 1 DDI 150²/35
1 MALT
1 brt à reprendre

16
Arrivée dans FC existant

Pose 2 câbles BTS 3x150²+70²
+ 2 câbles EP 3G10² sous
fourreau Ø63

14
Pose 1 DDI 150²/35
1 MALT
1 brt à reprendre

Pose 1 borne S22 monophasée
encastrée dans mur

13
Pose 1 DDI 150²/35
1 MALT
1 brt à reprendre

12
Pose 1 support RMBT 6D dans
socle double S20 encastré dans mur
- 1 réhausse béton
- 1 direction RMBT 150°
- 6 connecteurs brt 90A
- 4 connecteurs neutre avec couteau
Repérage des brts
1 MALT

1B4T triphasé
Percer le mur rejoindre le
compteur L=2m (par l'intérieur)
Avertir le propriétaire
de la date des travaux
03.80.71.40.07 (Dijon)
03.80.48.02.94 (Barbirey)

1B2C monophasé
RAS 6m

1B2T monophasé
RAS 3m

1B2C monophasé
RAS 5m
posé 1m

1B4T triphasé
RAS 2m
1 téléreport existant

1B2T monophasé
RAS 2m

NOTA:
Le nombre et la position des
canalisations existantes sont
approximatifs et ne sont
donnés qu'à titre indicatif

0 2m 10 20m

PLAN INFORMATISE : MODIFICATIONS INTERDITES

EGS COTE D'OR	RUE DES CUNISSIERS	Immeubles	Rivoli	Folio	Echelle	Nord	TA	FDP	Digi	Reseaux	TDPO	MT	BT	BP	MPB	MPC	EP	TELRP	VIDEO	PR CA
Departement Cartographie & GDD	21045 BARBIREY SUR DUCHE	1	9004	01/01	1/200	→	22-559-253	BEP	BEP	Profondeur Localisation Mise a jour 21/06/01										

PROJET N°ER/B 01/07
Renforcement sur Poste "Les Lurots"
PLAN 5/8

PRÉFECTURE DE LA CÔTE-D'OR
Déposé le :

15 MAI 2007



Pose câble BTS 3x150²+70²
+ câble EP 3G10² sous
fourreau Ø63

1 RAS BT + EP
(voir plan pose)

Vers plan 4/8

21045 9003 03

NOTA:

Le nombre et la position des
canalisations existantes sont
approximatifs et ne sont
donnés qu'à titre indicatif

0 2m 10 20m

PLAN INFORMATISE : MODIFICATIONS INTERDITES

IMPASSE DES CUNISSIERS

RUE DES CUNISSIERS

EGS COTE D'OR	RUE DES CUNISSIERS	Immeubles	Rivoli	Folio	Echelle	Nord	TA	FDP	Digi	Reseaux	TDPO	MT	BT	BP	MPB	MPC	EP	TELRP	VIDEO	PR CA
Departement Cartographie & GDD	21045 BARBIREY SUR DUCHE	1	9004	01/01	1/200	→	22-559-253	BEP	BEP	Profondeur Localisation Mise a jour 21/06/01										

PROJET N°ER/B 01/07
Renforcement sur Poste "Les Lurots"
PLAN 5/8

PRÉFECTURE DE LA CÔTE-D'OR
Déposé le :

15 MAI 2007



Pose câble BTS 3x150²+70²
+ câble EP 3G10² sous
fourreau Ø63

1 RAS BT + EP
(voir plan pose)

Vers plan 4/8

21045 9003 03

NOTA:

Le nombre et la position des
canalisations existantes sont
approximatifs et ne sont
donnés qu'à titre indicatif

0 2m 10 20m

PLAN INFORMATISE : MODIFICATIONS INTERDITES


IMPASSE DES CUNISSIERS

RUE DES CUNISSIERS

EGS COTE D'OR	ROUTE DEPARTEMENTALE 33	Inventaires	Révisé	Folios	Echelle	Nord	TA	FDP	Digi	Reseaux	TDPO	MT	BT	BP	NPS	MPC	EP	TELOP	VIDEO	PR	CA
Departement Cartographie & GDO	21045 BARBIREY SUR DUCHE		9008	01/01	1	P	22-559-232	BEP	BEP	Profondeur	Localisation	Visé & Justifié									

PROJET N°ER/B 01/07
Renforcement sur Poste "Les Luots"
PLAN 6/8

PRÉFECTURE DE LA CÔTE-D'OR
Déposé le :
15 MAI 2007

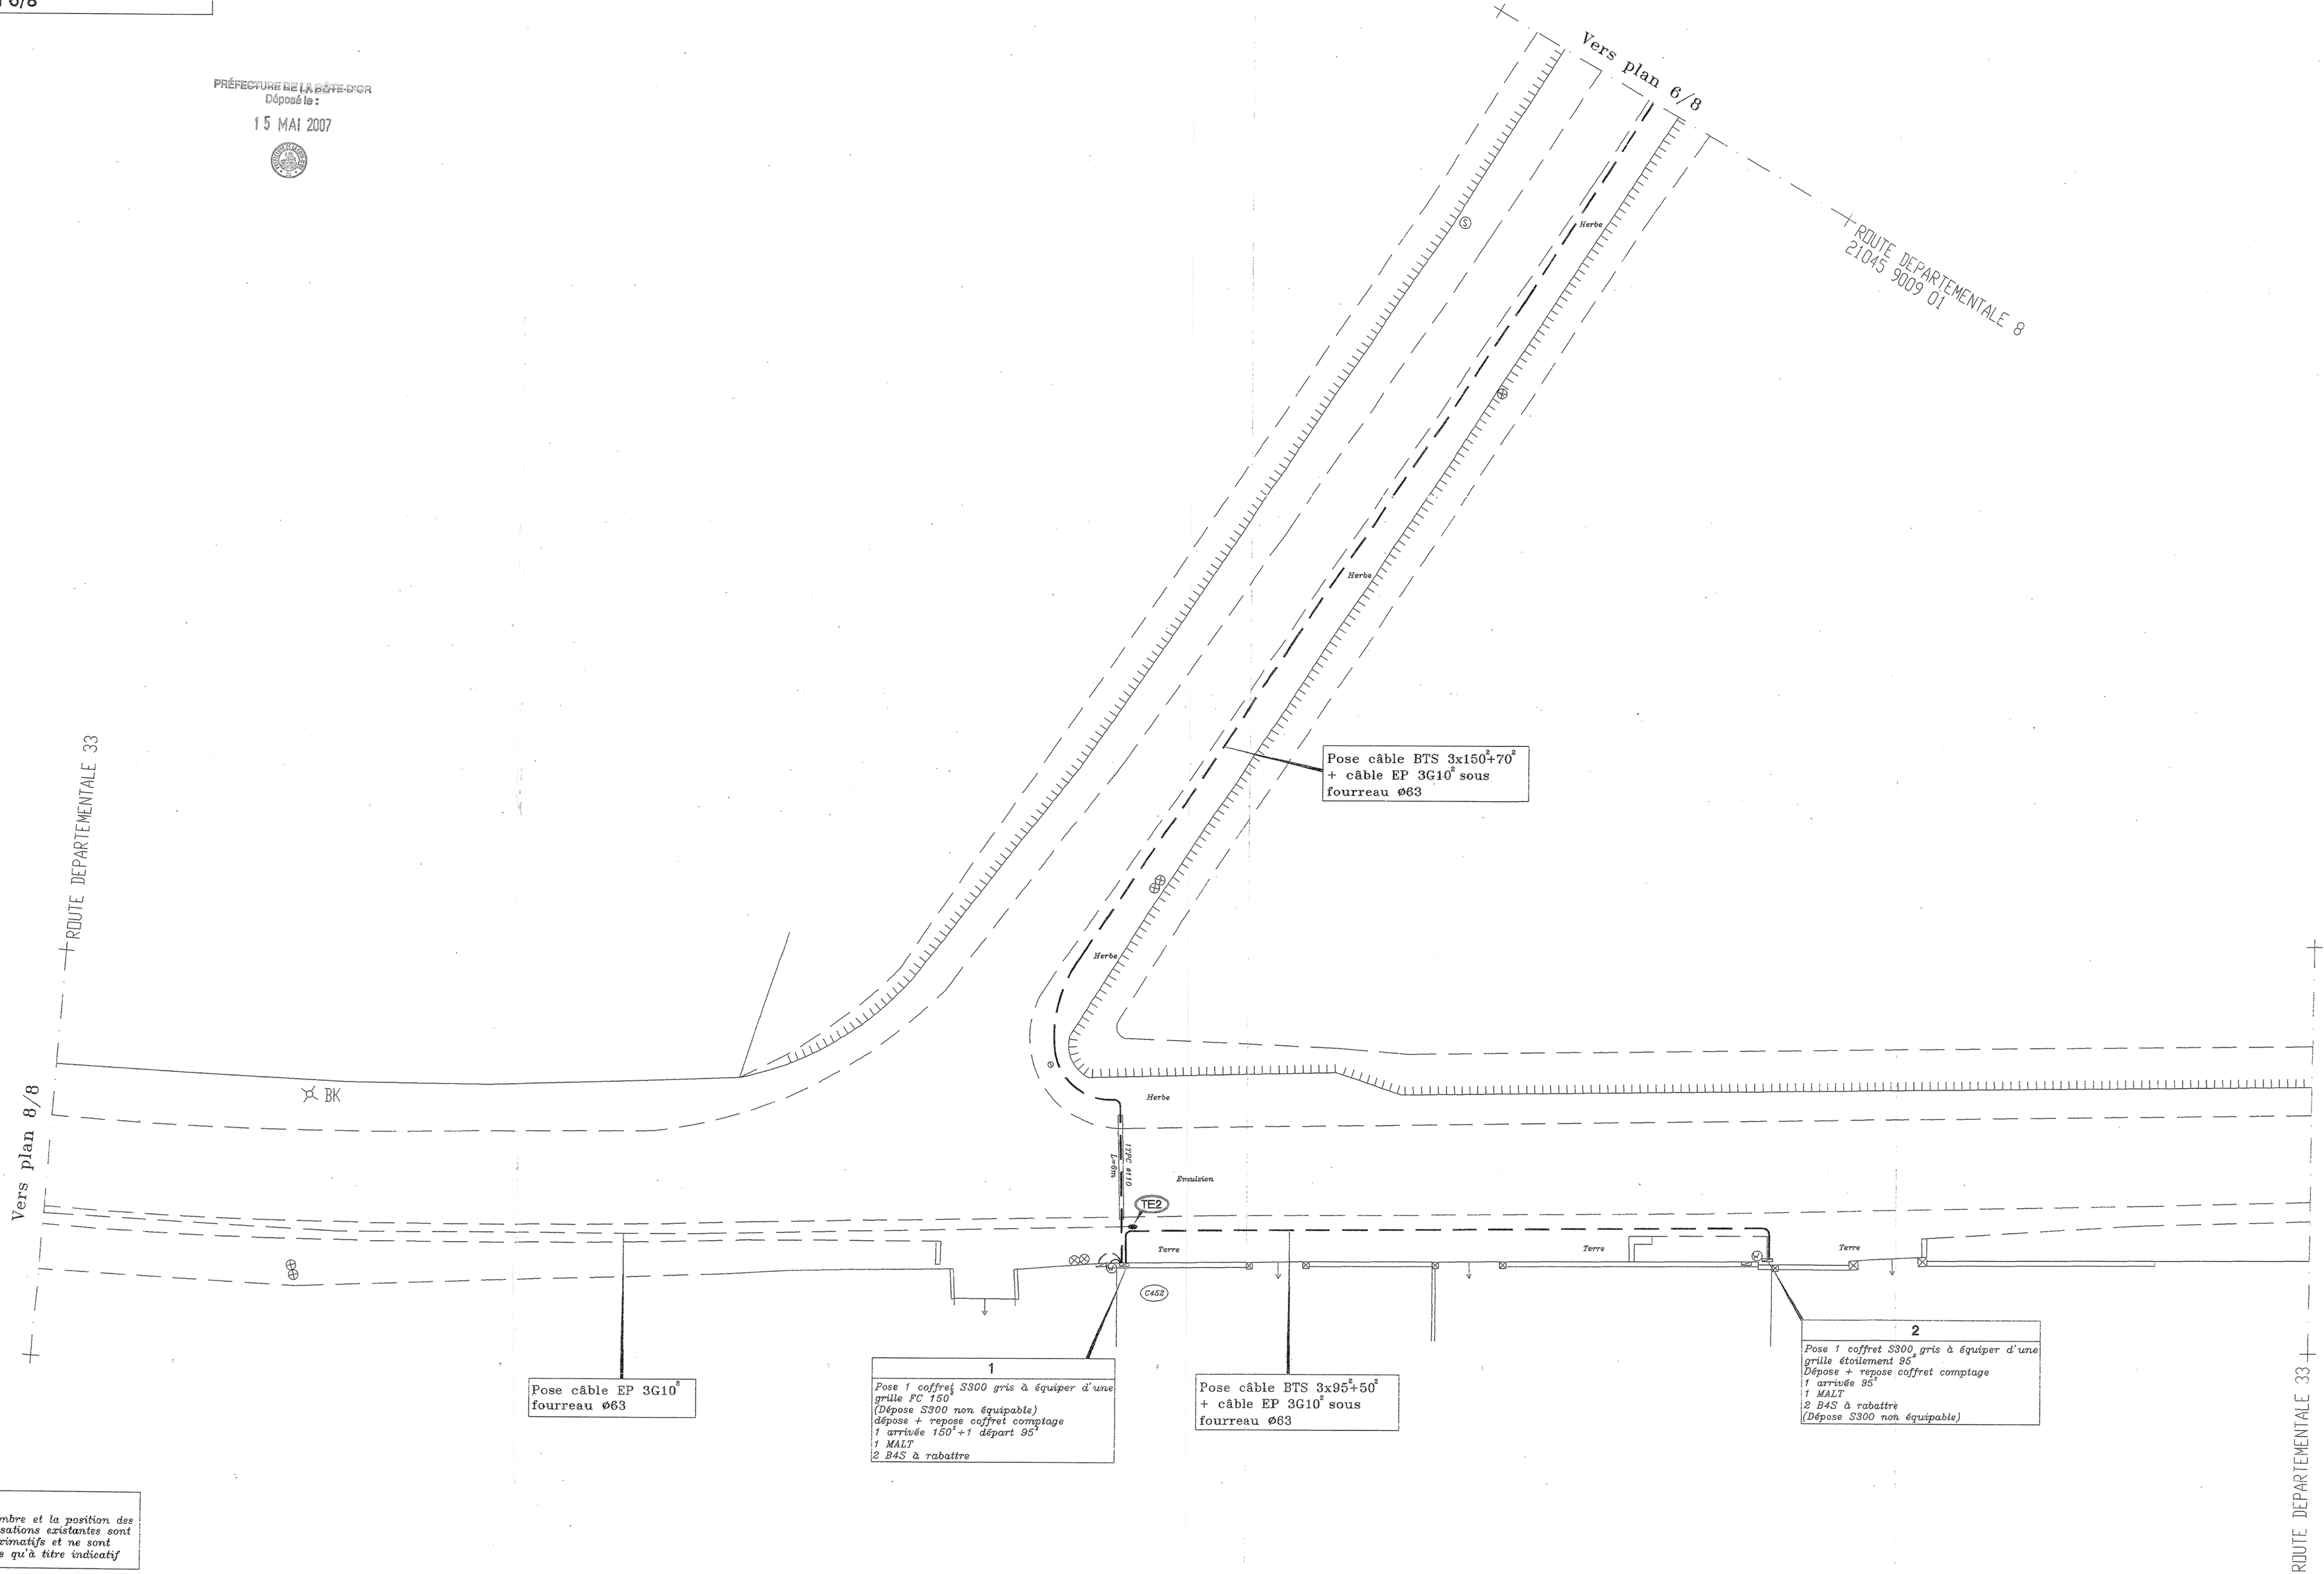


NOTA:
Le nombre et la position des
canalisations existantes sont
approximatifs et ne sont
donnés qu'à titre indicatif

PLAN INFORMATISE : MODIFICATIONS INTERDITES


EGS COTE D'OR	ROUTE DEPARTEMENTALE 8	Immeubles	Rivoli	Folid	Echelle Nord	TA	FDP	Digi	Reseaux	TOPO	MT	BT	BP	MPB	MPC	EP	TEL RP	VIDEO	PR CA
Departement Cartographie & GDD	21045 BARBIREY SUR DUCHE		9009	01/01	1/200	22-559-252	BEP	BEP	Profondeur Localisation Mise à jour										

PROJET N°ER/B 01/07
Renforcement sur Poste "Les Lurots"
PLAN 7/8

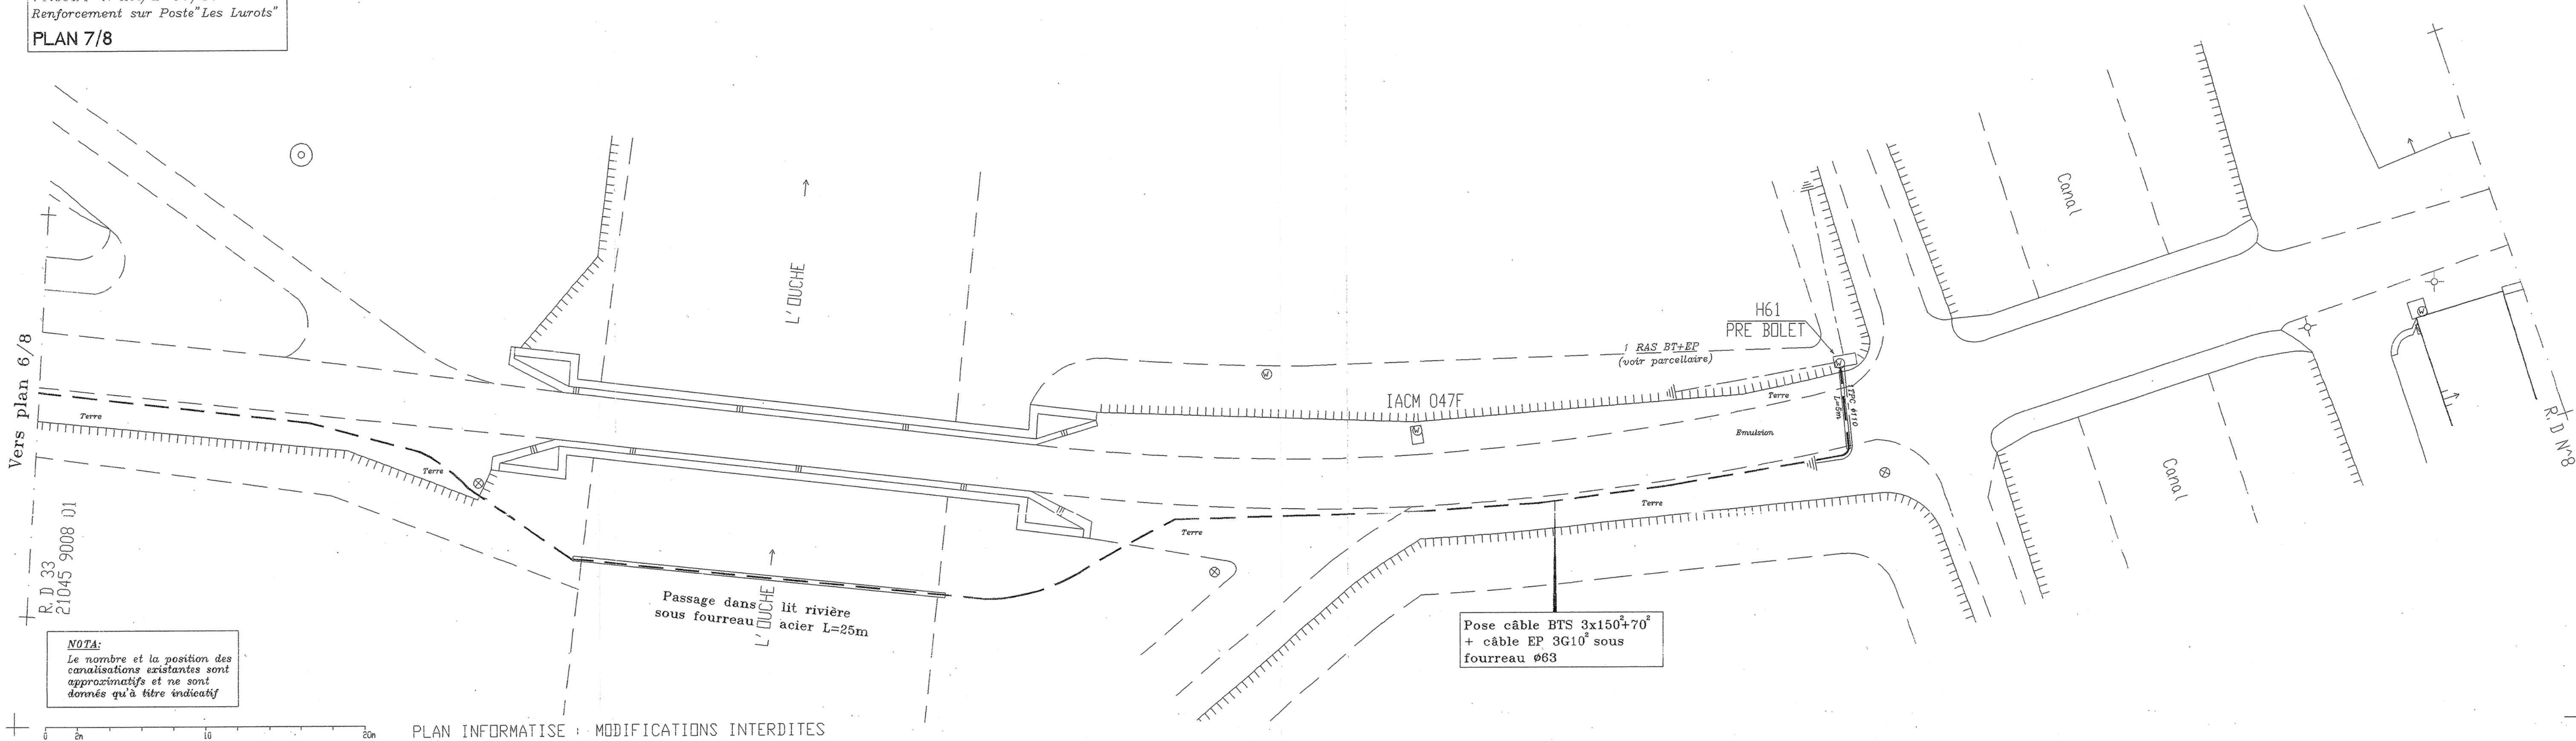

PROJET N°ER/B 01/07
Renforcement sur Poste "Les Luarois"
PLAN 8/8

Déposé le :
15 MAI 2007

 

NOTA:
Le nombre et la position des
canalisations existantes sont
approximatifs et ne sont
donnés qu'à titre indicatif