

# BRIGNEMONT

DEPARTEMENT DE LA HAUTE GARONNE

# PLU

**Plan Local d'Urbanisme**

Prescrit le : 13 novembre 2007

Arrêté le : 13 août 2019

Arrêté de mise à l'Enquête Publique le : 13 décembre 2019

Approuvé le : 05 mars 2021

**ELABORATION  
DU P.L.U**

5.1.2

PLAN DU RESEAU  
D'EAU POTABLE  
1/5000ème




**Jean GAICHIES**


*Architecte - Urbaniste*

*Foulloubert - Le Ramet - 31590 VERTEIL*

*Tel : 06/95/14/16/94*

*Mail : [gaichies.architecte@gmail.com](mailto:gaichies.architecte@gmail.com)*

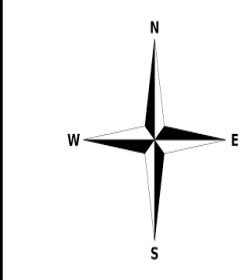

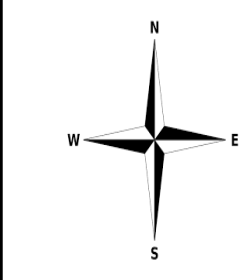

| N° de borne | Noms            | Q.   | Pres. | T.N. | Cote piézo |
|-------------|-----------------|------|-------|------|------------|
| 1/2         | Dardenne        | 6,0  | 7,6   | 205  | 280,71     |
| 3           | Simorre         | 7,5  | 10,9  | 175  | 284,50     |
| 4           | Laborde         | 3,0  | 4,6   | 176  | 221,58     |
| 5           | Boussarot       | 7,8  | 3,8   | 180  | 217,74     |
| 6           | Julian          | 7,2  | 7,4   | 187  | 261,47     |
| 7           | Nacimbén        | 5,0  | 6,2   | 200  | 262,18     |
| 8           | Chaubert        | 10,0 | 5,3   | 214  | 280,54     |
| 9/10        | Chaubert/Demoux | 10,2 | 5,5   | 215  | 270,38     |
| 11          | Laffont         | 4,8  | 8,2   | 195  | 276,64     |
| 13          | Laffont         | 12,3 | 6,6   | 204  | 270,32     |
| 15          | Cl Chaubert     | 6,0  | 10,0  | 190  | 299,12     |
| 16          | Cl Chaubert     | 6,0  | 5,9   | 220  | 289,54     |
| 17          | Cl Chaubert     | 6,0  | 8,5   | 205  | 289,82     |
| 18          | Delaux          | 7,5  | 12,8  | 170  | 298,49     |
| 19          | Delaux          | 7,5  | 11,2  | 190  | 301,87     |
| 20          | Delaux          | 7,5  | 9,9   | 190  | 288,78     |
| 21/22       | Dardenne        | 4,2  | 10,1  | 200  | 300,25     |
| 23          | Soldi           | 4,8  | 10,0  | 480  | 300,25     |
| 24          | Soldi           | 4,8  | 11,1  | 188  | 299,07     |
| 25/26       | Soldi           | 4,8  | 8,8   | 210  | 297,65     |
| 27          | Busso           | 6,6  | 9,1   | 205  | 296,18     |
| 28/29/30/31 | Bussos/Meineri  | 12,6 | 6,8   | 225  | 293,35     |
| 32          | Barru           | 8,0  | 9,0   | 196  | 285,12     |
| 33/34       | Barru           | 8,0  | 7,8   | 213  | 291,48     |
| 35/36       | Théau           | 4,8  | 9,7   | 198  | 294,56     |
| 37          | Théau           | 4,8  | 9,7   | 200  | 296,54     |
| 38/39       | Jean Taupiac    | 4,2  | 9,6   | 200  | 296,33     |
| 40          | Théau           | 2,0  | 9,4   | 200  | 293,64     |
| 41          | Chaubert        | 7,5  | 12,4  | 175  | 298,74     |
| 42/43/44/45 | Soldi/Simorre   | 12,3 | 10,6  | 185  | 290,65     |
| 46/47       | Maure           | 3,0  | 9,8   | 200  | 298,38     |
| 48/49       | Baron/Simorre   | 15,9 | 5,8   | 168  | 288,12     |
| 50          | Baron           | 14,4 | 13,0  | 157  | 286,05     |
| 51/52       | Delaux          | 12,0 | 10,3  | 175  | 278,55     |
| 53          | Taupiac         | 12,0 | 4,9   | 206  | 254,80     |
| 54          | Taupiac         | 12,0 | 10,7  | 180  | 287,02     |
| 55          | Chaubert        | 7,5  | 7,1   | 187  | 258,37     |
| 56          | Chaubert        | 7,5  | 7,3   | 185  | 257,84     |
| 59          | Chaubert        | 7,5  | 8,2   | 185  | 266,87     |
| 60          | Delaux          | 7,5  | 8,8   | 165  | 252,91     |
| 63          | Delaux          | 7,5  | 5,6   | 210  | 266,48     |
| 64          | Aubrespin       | 4,2  | 7,9   | 174  | 253,33     |
| 65          | Escamot         | 1,8  | 8,9   | 160  | 248,73     |
| 66          | Diat            | 8,4  | 6,9   | 185  | 254,09     |
| 67          | Diat            | 8,4  | 6,4   | 185  | 248,84     |
| 68          | Lafont          | 10,0 | 6,5   | 182  | 247,25     |
| 69          | Rouault         | 4,2  | 5,2   | 210  | 262,13     |
| 70          | Pouintu         | 2,4  | 8,5   | 185  | 270,15     |
| 71          | Rouault         | 4,2  | 7,0   | 190  | 270,29     |
| 72          | Diat            | 8,4  | 7,0   | 195  | 265,07     |
| 73          | Lafont          | 10,0 | 8,1   | 165  | 245,61     |
| 74          | Nacimbén        | 7,5  | 7,9   | 176  | 254,60     |
| 75          | Lafont          | 10,0 | 10,7  | 147  | 254,34     |
| 76          | Delaux          | 7,5  | 8,9   | 195  | 255,69     |
| 55/62       | Chaubert/Delaux | 15,0 | 7,1   | 185  | 255,69     |
| 58/61       | Delaux/Chaubert | 15,0 | 7,1   | 180  | 251,17     |

Association Syndicale Autorisée de la Vallée du Junau

RESEAU D'IRRIGATION DE BRIGNEMONT


(Haute-Garonne)

### PLAN PARCELLAIRE DU PÉRIMÈTRE SYNDICAL

## PLAN DE RECOLEMENT DU RESEAU D'IRRIGATION

[illegible]

**CACG**  
Chemin de l'Alette - BP 449 - 65004 Tarbes cedex  
Tél : +33 (0)5 62 51 71 48 - Fax : +33 (0)5 62 51 71 30

 

| EXPLOITANT                                 | PROPRIETAIRE   |
|--------------------------------------------|---|
| ANE ROBERT                                 |  ANE ROBERT   |
| ARAGON DANIEL                              |  ARAGON DANIEL   |
| ASA DE LA VALLEE DU JENAU                  |  ASA DE LA VALLEE DU JENAU   |
| AUBRESPIN Jean-Louis                       |  AUBRESPIN Jean-Louis   |
| BARRAU LEOPOLD                             |  BARRAU LEOPOLD   |
| BEGUE PIERRE                               |  BEGUE PIERRE   |
| CHAUBET Bernard                            |  DALLEES JOSETTE<br> CAUBET ARIENNE<br> CHAUBET Bernard                 |
| CHAUBET CLAUDE                             |  CHAUBET CLAUDE   |
| CLUZET MATHILDE                            |  CLUZET MATHILDE   |
| COMMUNE DE BRIGEMONT                       |  COMMUNE DE BRIGEMONT   |
| DARDENNE CORINE                            |  DARDENNE CORINE   |
| DEMOUX CYRIL                               |  DEMOUX JACQUELINE   |
| DIRAT PAUL                                 |  DIRAT PAUL   |
| DUILHE REMY                                |  DUILHE REMY   |
| EARL BOUSSARDT                             |  FALCO PATRICIA<br> BOUSSARDT ALAIN   |
| EARL de FABART                             |  SOLDI JOL   |
| EARL DE LA MUDE                            |  POINTU JEAN-PIERRE   |
| EARL DE MESTRE Bertrand                    |  LAFONT JEAN-MARIE & VIVIANE   |
| EARL D'ENPEYAS                             |  SINDRE REMY   |
| EARL DU PADLEEN                            |  LATAPIE XAVIER   |
| EARL MEINERT-DROUX                         |  MEINERT LOUIS   |
| ESCARNOT Claude                            |  ESCARNOT Claude   |
| GAEC DELAUX                                |  DELAUX JEAN-CLAUDE<br> DELAUX JOEL & JEAN-CLAUDE<br> DELAUX JOEL |
| GAEC DU PENNENDIN                          |  NERAMANT ARMAND   |
| GAEC FAGGION                               |  BARRAU LEOPOLD   |
| INDIVISION SIMON MME SIMON MATHILDE, MARRO |  INDIVISION SIMON MME SIMON MATHILDE, MARRO   |
| LABRIE Bernard                             |  LABRIE Bernard   |
| LABOUR RENEE                               |  LABOUR RENEE   |
| LAUTIER GERARD                             |  LAUTIER GERARD   |
| MARCONATO JEROME                           |  NASCIMEN CECILE & ALDO   |
| MAURE Jacques & Claudine                   |  SIMON NERBERT   |
| MEFFREN                                    |  MEFFREN   |
| MORABIT JEAN-CLAUDE                        |  MORABIT JEAN-CLAUDE   |
| NASCIMEN CECILE & ALDO                     |  NASCIMEN CECILE & ALDO   |
| RICAUD Evelyne                             |  RICAUD Evelyne   |
| RIQUART Thierry                            |  RIQUART Thierry   |
| SCEA BAREN                                 |  BAREN EMILE   |
| SCEA DE POUMINET                           |  DARSENNE CORINE   |
| SCEA DE TILLOS                             |  FALCO PATRICIA   |
| SCEA D'ENISIAU                             |  TAUPIAC CHRISTIAN   |
| SCEA DU GRAND JARDIN                       |  JULIAN NICOLAS   |
| SCI MEGAPOLIS                              |  SCI MEGAPOLIS   |
| SIMON NERBERT                              |  SIMON NERBERT   |
| SIMORE Daniel                              |  SIMORE Daniel   |
| TAUPIAC CAMILLE ET MARCELLE                |  TAUPIAC CAMILLE ET MARCELLE   |
| TAUPIAC Jean                               |  CLUZET MATHILDE   |
| THEAU Serge                                |  CLUZET MATHILDE   |
| TIAR Denis                                 |  TIAR Denis   |

# PLAN ASSAINISSEMENT



Echelle 1/1000

STATION  
FILTRES ROSEAUX

