

Plan Local d'Urbanisme

PLU prescrit le 16 Juillet 2009
PLU arrêté le 11 Mai 2017
PLU approuvé le 28 mars 2018



Vue sur le clocher



Reflets de Veyssilieu

13

Annexes sanitaires 1 : Schéma AEP

Vu pour être annexé
à la délibération du 28 mars 2018
Le Maire

DOSSIER APPROBATION PLU

Rapport d'analyse Page 1 / 19
Edité le : 04/09/2014

SIE DU LAC DE MORAS

117 MONTEE DES PERRIERES
38080 ST MARCEL BEL ACCUEIL

Le rapport établi ne concerne que les échantillons soumis à l'essai. Il comporte 19 pages.

La reproduction de ce rapport d'analyse n'est autorisée que sous la forme de fac-similé photographique intégral.

L'accréditation du COFRAC atteste de la compétence des laboratoires pour les seuls essais couverts par l'accréditation, identifiés par le symbole #.

Les paramètres sous-traités sont identifiés par (*).

Identification dossier :	LSE14-93940	
Identification échantillon :	LSE1408-1346	Analyse demandée par : ARS Rhône Alpes - DT de l'ISERE
Nature:	Eau de production	
Lieu de Prélèvement :	STATION DE POMPAGE	
Localisation exacte :	APRES TRAITEMENT	
Dept et commune :	38 VENERIEU	
UGE :	0355 - SYNDICAT DU LAC DE MORAS	
Type d'eau :	T - EAU DISTRIBUEE DESINFECTEE	PSV : 0000001582
Type de visite :	P2 Type Analyse : P2M21	Motif du prélèvement : CS
Nom de l'exploitant :	SIE DU LAC DE MORAS ST MARCEL BEL ACCUEIL 38030 ST MARCEL BEL ACCUEIL	
Nom de l'installation :	GRAND MARAIS	Type : TTP
Prélèvement :	Prélevé le 26/08/2014 à 10h00 Réceptionné le 26/08/2014 Prélevé et mesuré sur le terrain par CARSO LSEHL / ARGOUBI Souhaïel Prélèvement accrédité Flaconnage CARSO-LSEHL	Code : 001156
Traitement :	CHLORE	

Les données concernant la réception, la conservation, le traitement analytique de l'échantillon et les incertitudes de mesure sont consultables au laboratoire. Pour déclarer, ou non, la conformité à la spécification, il n'a pas été tenu explicitement compte de l'incertitude associée au résultat.

Date de début d'analyse le 26/08/2014

Paramètres analytiques	Résultats	Unités	Méthodes	Normes	Limites de qualité	Références de qualité	COFRAC
Observations sur le terrain							
Pluviométrie 48 h	38P2NMPB	100	mm/48h	Observation visuelle			
Mesures sur le terrain							
Température de l'eau	38P2NMPB	13.5	°C	Méthode à la sonde	Méthode interne M_EZ008 v2	25	#
Température de l'air extérieur	38P2NMPB	18.2	°C	Méthode à la sonde	Méthode interne M_EZ008 v2		
pH sur le terrain	38P2NMPB	7.20	-	Electrochimie		6.5	9 #
Conductivité brute à 25°C sur le terrain	38P2NMPB	736	µS/cm	Méthode à la sonde	NF EN 27888	200 1100	#

.../...

Paramètres analytiques		Résultats	Unités	Méthodes	Normes	Limites de qualité	Références de qualité	COFRAC
Chlore libre sur le terrain	38P2NMPB	0.60	mg/l Cl2	Spectrophotométrie à la DPD	NF EN ISO 7393-2			#
Chlore total sur le terrain	38P2NMPB	0.64	mg/l Cl2	Spectrophotométrie à la DPD	NF EN ISO 7393-2			#
Bioxyde de chlore	38P2NMPB	N.M.	mg/l ClO2	Spectrophotométrie à l'amarante	Méthode interne			
Analyses microbiologiques								
Microorganismes aérobies à 36°C	38P2NMPB	< 1	UFC/ml	Incorporation	NF EN ISO 6222			#
Microorganismes aérobies à 22°C	38P2NMPB	< 1	UFC/ml	Incorporation	NF EN ISO 6222			#
Bactéries coliformes à 36°C	38P2NMPB	< 1	UFC/100 ml	Filtration	NF EN ISO 9308-1		0	#
Escherichia coli	38P2NMPB	< 1	UFC/100 ml	Filtration	NF EN ISO 9308-1	0		#
Entérocoques (Streptocoques fécaux)	38P2NMPB	< 1	UFC/100 ml	Filtration	NF EN ISO 7899-2	0		#
Caractéristiques organoleptiques								
Odeur	38P2NMPB	1 Chlore	-	Qualitative				
Saveur	38P2NMPB	1 Chlore	-	Qualitative				
Couleur apparente (eau brute)	38P2NMPB	< 5	mg/l Pt	Comparateurs	NF EN ISO 7887		15	#
Couleur vraie (eau filtrée)	38P2NMPB	< 5	mg/l Pt	Comparateurs	NF EN ISO 7887			#
Couleur	38P2NMPB	0	-	Qualitative				
Turbidité	38P2NMPB	0.39	NFU	Néphélométrie	NF EN ISO 7027		2	#
Analyses physicochimiques								
Analyses physicochimiques de base								
Conductivité électrique brute à 25°C	38P2NMPB	675	µS/cm	Conductimétrie	NF EN 27888		200 1100	#
TAC (Titre alcalimétrique complet)	38P2NMPB	31.65	°F	Potentiométrie	NF EN 9963-1			#
TH (Titre Hydrotimétrique)	38P2NMPB	36.7	°F	Calcul à partir de Ca et Mg	Méthode interne M_EM144			#
Carbone organique total (COT)	38P2NMPB	0.9	mg/l C	Pyrolyse ou Oxydation par voie humide et IR	NF EN 1484		2	#
Fluorures	38P2NMPB	0.06	mg/l F-	Chromatographie ionique	NF EN ISO 10304-1	1.5		#
Cyanures totaux (indice cyanure)	38P2NMPB	< 10	µg/l CN-	Flux continu (CFA)	NF EN ISO 14403	50		#
Paramètres de la désinfection								
Bromates	38P2NMPB	< 3.0	µg/l BRO3-	Chromatographie ionique	NF EN ISO 15061	10		#
Equilibre calcocarbonique								
pH à l'équilibre	38P2NMPB	7.15	-	Calcul	Méthode Legrand et Poirier			
Equilibre calcocarbonique (5 classes)	38P2NMPB	2 à l'équilibre	-	Calcul	Méthode Legrand et Poirier	1	2	
Cations								
Ammonium	38P2NMPB	< 0.05	mg/l NH4+	Spectrophotométrie au bleu indophénol	NF T90-015-2		0.1	#
Calcium dissous	38P2NMPB	135.6	mg/l Ca++	ICP/AES après filtration	NF EN ISO 11885			#
Magnésium dissous	38P2NMPB	6.69	mg/l Mg++	ICP/AES après filtration	NF EN ISO 11885			#
Sodium dissous	38P2NMPB	6.0	mg/l Na+	ICP/AES après filtration	NF EN ISO 11885		200	#
Potassium dissous	38P2NMPB	2.2	mg/l K+	ICP/AES après filtration	NF EN ISO 11885			#

Paramètres analytiques		Résultats	Unités	Méthodes	Normes	Limites de qualité	Références de qualité	COFRAC
Anions								
Chlorures	38P2NMPB	17.2	mg/l Cl-	Chromatographie ionique	NF EN ISO 10304-1		250	#
Sulfates	38P2NMPB	24.2	mg/l SO4--	Chromatographie ionique	NF EN ISO 10304-1		250	#
Nitrates	38P2NMPB	28.9	mg/l NO3-	Chromatographie ionique	NF EN ISO 10304-1	50		#
Nitrites	38P2NMPB	< 0.02	mg/l NO2-	Spectrophotométrie	NF EN 26777	0.10		#
Métaux								
Aluminium total	38P2NMPB	< 10	µg/l Al	ICP/MS après acidification et décantation	ISO 17294-1 et NF EN ISO 17294-2		200	#
Arsenic total	38P2NMPB	< 2	µg/l As	ICP/MS après acidification et décantation	ISO 17294-1 et NF EN ISO 17294-2	10		#
Fer total	38P2NMPB	< 10	µg/l Fe	ICP/MS après acidification et décantation	ISO 17294-1 et NF EN ISO 17294-2		200	#
Manganèse total	38P2NMPB	< 10	µg/l Mn	ICP/MS après acidification et décantation	ISO 17294-1 et NF EN ISO 17294-2		50	#
Baryum total	38P2NMPB	0.021	mg/l Ba	ICP/MS après acidification et décantation	ISO 17294-1 et NF EN ISO 17294-2	0.7		#
Bore total	38P2NMPB	0.017	mg/l B	ICP/MS après acidification et décantation	ISO 17294-1 et NF EN ISO 17294-2	1.0		#
Sélénium total	38P2NMPB	< 2	µg/l Se	ICP/MS après acidification et décantation	ISO 17294-1 et NF EN ISO 17294-2	10		#
Mercure total	38P2NMPB	< 0.01	µg/l Hg	Fluorescence après minéralisation bromure-bromate	Méthode interne selon NF EN ISO 17852	1.0		#
COV : composés organiques volatils								
BTEX								
Benzène	38P2NMPB	< 0.5	µg/l	HS/GC/MS	NF EN ISO 11423-1	1.0		#
Toluène	38P2NMPB	< 1	µg/l	HS/GC/MS	NF EN ISO 11423-1			#
Ethylbenzène	38P2NMPB	< 0.5	µg/l	HS/GC/MS	NF EN ISO 11423-1			#
MTBE	38P2NMPB	< 0.5	µg/l	HS/GC/MS	NF EN ISO 11423-1			#
Xylènes (m + p)	38P2NMPB	< 1	µg/l	HS/GC/MS	NF EN ISO 11423-1			#
Xylène ortho	38P2NMPB	< 0.5	µg/l	HS/GC/MS	NF EN ISO 11423-1			#
Styrène	38P2NMPB	< 0.5	µg/l	HS/GC/MS	NF EN ISO 11423-1			#
1,2,3-triméthylbenzène	38P2NMPB	< 1	µg/l	HS/GC/MS	NF EN ISO 11423-1			#
1,2,4-triméthylbenzène (pseudocumène)	38P2NMPB	< 1	µg/l	HS/GC/MS	NF EN ISO 11423-1			#
1,3,5-triméthylbenzène (mésitylène)	38P2NMPB	< 1	µg/l	HS/GC/MS	NF EN ISO 11423-1			#
Ethyl tertibutyl ether (ETBE)	38P2NMPB	< 0.5	µg/l	HS/GC/MS	NF EN ISO 11423-1			#
Isopropylbenzène (cumène)	38P2NMPB	< 0.5	µg/l	HS/GC/MS	NF EN ISO 11423-1			#
n propylbenzène	38P2NMPB	< 0.5	µg/l	HS/GC/MS	NF EN ISO 11423-1			#
Sec butylbenzène	38P2NMPB	< 0.5	µg/l	HS/GC/MS	NF EN ISO 11423-1			#
Xylènes (o + m + p)	38P2NMPB	<1.5	µg/l	HS/GC/MS	NF EN ISO 11423-1			#
4-isopropyltoluène (p cymène)	38P2NMPB	< 0.5	µg/l	HS/GC/MS	NF EN ISO 11423-1			#

Paramètres analytiques		Résultats	Unités	Méthodes	Normes	Limites de qualité	Références de qualité	COFRAC
Tert butylbenzène	38P2NMPB	< 0.5	µg/l	HS/GC/MS	NF EN ISO 11423-1			#
n-butyl benzène	38P2NMPB	< 0.5	µg/l	HS/GC/MS	NF EN ISO 11423-1			#
Xylène p	38P2NMPB	< 0.5	µg/l	HS/GC/MS	NF EN ISO 11423-1			#
Xylène m	38P2NMPB	< 0.5	µg/l	HS/GC/MS	NF EN ISO 11423-1			#
Isobutylbenzène	38P2NMPB	< 0.5	µg/l	HS/GC/MS	NF EN ISO 11423-1			#
Solvants organohalogénés								
1,1,1,2-tétrachloroéthane	38P2NMPB	< 0.50	µg/l	HS/GC/MS	NF EN ISO 10301			#
1,1,2,2-tétrachloroéthane	38P2NMPB	< 0.50	µg/l	HS/GC/MS	NF EN ISO 10301			#
1,1,1-trichloroéthane	38P2NMPB	< 0.50	µg/l	HS/GC/MS	NF EN ISO 10301			#
1,1,2-trichloroéthane	38P2NMPB	< 0.50	µg/l	HS/GC/MS	NF EN ISO 10301			#
1,1,2-trichlorotrifluoroéthane (fréon 113)	38P2NMPB	< 0.50	µg/l	HS/GC/MS	NF EN ISO 10301			#
1,1-dichloro 1-propène	38P2NMPB	< 0.50	µg/l	HS/GC/MS	NF EN ISO 10301			#
1,1-dichloroéthane	38P2NMPB	< 0.50	µg/l	HS/GC/MS	NF EN ISO 10301			#
1,1-dichloroéthylène	38P2NMPB	< 0.50	µg/l	HS/GC/MS	NF EN ISO 10301			#
1,2-dibromo 3-chloropropane	38P2NMPB	< 0.50	µg/l	HS/GC/MS	NF EN ISO 10301			#
1,2-dibromoéthane	38P2NMPB	< 0.50	µg/l	HS/GC/MS	NF EN ISO 10301			#
1,2-dichloroéthane	38P2NMPB	< 0.50	µg/l	HS/GC/MS	NF EN ISO 10301	3.0		#
Cis 1,2-dichloroéthylène	38P2NMPB	< 0.50	µg/l	HS/GC/MS	NF EN ISO 10301			#
Trans 1,2-dichloroéthylène	38P2NMPB	< 0.50	µg/l	HS/GC/MS	NF EN ISO 10301			#
1,2-dichloropropane	38P2NMPB	< 0.50	µg/l	HS/GC/MS	NF EN ISO 10301			#
1,3-dichloropropane	38P2NMPB	< 0.50	µg/l	HS/GC/MS	NF EN ISO 10301			#
2,3-dichloropropène	38P2NMPB	< 0.50	µg/l	HS/GC/MS	NF EN ISO 10301			#
3-chloropropène (chlorure d'allyle)	38P2NMPB	< 0.50	µg/l	HS/GC/MS	NF EN ISO 10301			#
Bromochlorométhane	38P2NMPB	< 0.50	µg/l	HS/GC/MS	NF EN ISO 10301			#
Bromoforme	38P2NMPB	< 0.50	µg/l	HS/GC/MS	NF EN ISO 10301			#
Bromométhane	38P2NMPB	< 1.00	µg/l	HS/GC/MS	NF EN ISO 10301			#
Chloroéthane	38P2NMPB	< 0.50	µg/l	HS/GC/MS	NF EN ISO 10301			#
Chloroforme	38P2NMPB	0.9	µg/l	HS/GC/MS	NF EN ISO 10301			#
Chlorométhane	38P2NMPB	< 0.50	µg/l	HS/GC/MS	NF EN ISO 10301			#
Chlorure de vinyle	38P2NMPB	< 0.50	µg/l	HS/GC/MS	NF EN ISO 10301	0.5		#
Chloroprène	38P2NMPB	< 0.50	µg/l	HS/GC/MS	NF EN ISO 10301			#
Cis 1,3-dichloropropylène	38P2NMPB	< 2.00	µg/l	HS/GC/MS	NF EN ISO 10301			#
Trans 1,3-dichloropropylène	38P2NMPB	< 2.00	µg/l	HS/GC/MS	NF EN ISO 10301			#
Dibromochlorométhane	38P2NMPB	1.10	µg/l	HS/GC/MS	NF EN ISO 10301			#
Dibromométhane	38P2NMPB	< 0.50	µg/l	HS/GC/MS	NF EN ISO 10301			#
Dichlorobromométhane	38P2NMPB	0.85	µg/l	HS/GC/MS	NF EN ISO 10301			#
Dichlorodifluorométhane	38P2NMPB	< 0.50	µg/l	HS/GC/MS	NF EN ISO 10301			#
Dichlorométhane	38P2NMPB	< 5.0	µg/l	HS/GC/MS	NF EN ISO 10301			#
Hexachloroéthane	38P2NMPB	< 0.50	µg/l	HS/GC/MS	NF EN ISO 10301			#
Somme des trihalométhanés	38P2NMPB	2.85	µg/l	HS/GC/MS	NF EN ISO 10301	100		#

Edité le : 04/09/2014

Identification échantillon : LSE1408-1346

Destinataire : SIE DU LAC DE MORAS

Paramètres analytiques		Résultats	Unités	Méthodes	Normes	Limites de qualité	Références de qualité	COFRAC
Tétrachloroéthylène	38P2NMPB	< 0.50	µg/l	HS/GC/MS	NF EN ISO 10301			#
Tétrachlorure de carbone	38P2NMPB	< 0.50	µg/l	HS/GC/MS	NF EN ISO 10301			#
Trichloroéthylène	38P2NMPB	< 0.50	µg/l	HS/GC/MS	NF EN ISO 10301			#
Trichlorofluorométhane	38P2NMPB	< 0.50	µg/l	HS/GC/MS	NF EN ISO 10301			
Somme des tri et tétrachloroéthylène	38P2NMPB	<0.50	µg/l	HS/GC/MS	NF EN ISO 10301	10		
Somme des 1,2-dichloroéthylène	38P2NMPB	< 0.50	µg/l	HS/GC/MS	NF EN ISO 10301			#
Cétones								
Méthyl isobutyl cétone	38P2NMPB	< 2	µg/l	HS/GC/MS	Méthode interne			
Pesticides								
Total pesticides								
Somme des pesticides identifiés	38P2NMPB	0.074	µg/l	Calcul		0.5		
Pesticides azotés								
Cyromazine	38P2NMPB	< 0.030	µg/l	HPLC/MS/MS après injection directe	Méthode interne M_ET109	0.1		#
Amétryne	38P2NMPB	< 0.050	µg/l	HPLC/MS/MS après injection directe	Méthode interne M_ET109	0.1		#
Atrazine	38P2NMPB	< 0.030	µg/l	HPLC/MS/MS après injection directe	Méthode interne M_ET109	0.1		#
Atrazine 2-hydroxy	38P2NMPB	< 0.020	µg/l	HPLC/MS/MS après injection directe	Méthode interne M_ET109	0.1		#
Atrazine déséthyl	38P2NMPB	0.074	µg/l	HPLC/MS/MS après injection directe	Méthode interne M_ET109	0.1		#
Cyanazine	38P2NMPB	< 0.020	µg/l	HPLC/MS/MS après injection directe	Méthode interne M_ET109	0.1		#
Desmetryne	38P2NMPB	< 0.020	µg/l	HPLC/MS/MS après injection directe	Méthode interne M_ET109	0.1		#
Hexazinone	38P2NMPB	< 0.020	µg/l	HPLC/MS/MS après injection directe	Méthode interne M_ET109	0.1		#
Metamitron	38P2NMPB	< 0.020	µg/l	HPLC/MS/MS après injection directe	Méthode interne M_ET109	0.1		#
Metribuzine	38P2NMPB	< 0.020	µg/l	HPLC/MS/MS après injection directe	Méthode interne M_ET109	0.1		#
Prometon	38P2NMPB	< 0.020	µg/l	HPLC/MS/MS après injection directe	Méthode interne M_ET109	0.1		#
Prometryne	38P2NMPB	< 0.020	µg/l	HPLC/MS/MS après injection directe	Méthode interne M_ET109	0.1		#
Propazine	38P2NMPB	< 0.020	µg/l	HPLC/MS/MS après injection directe	Méthode interne M_ET109	0.1		#
Pymetrozine	38P2NMPB	< 0.050	µg/l	HPLC/MS/MS après injection directe	Méthode interne M_ET109	0.1		#
Sebutylazine	38P2NMPB	< 0.020	µg/l	HPLC/MS/MS après injection directe	Méthode interne M_ET109	0.1		#
Secbumeton	38P2NMPB	< 0.020	µg/l	HPLC/MS/MS après injection directe	Méthode interne M_ET109	0.1		#
Simazine 2-hydroxy	38P2NMPB	< 0.020	µg/l	HPLC/MS/MS après injection directe	Méthode interne M_ET109	0.1		#
Terbumeton	38P2NMPB	< 0.020	µg/l	HPLC/MS/MS après injection directe	Méthode interne M_ET109	0.1		#
Terbumeton déséthyl	38P2NMPB	< 0.030	µg/l	HPLC/MS/MS après injection directe	Méthode interne M_ET109	0.1		#
Terbutylazine	38P2NMPB	< 0.020	µg/l	HPLC/MS/MS après injection directe	Méthode interne M_ET109	0.1		#
Terbutylazine déséthyl	38P2NMPB	< 0.020	µg/l	HPLC/MS/MS après injection directe	Méthode interne M_ET109	0.1		#
Terbutylazine 2-hydroxy	38P2NMPB	< 0.025	µg/l	HPLC/MS/MS après injection directe	Méthode interne M_ET109	0.1		#

.../...

Edité le : 04/09/2014

Identification échantillon : LSE1408-1346

Destinataire : SIE DU LAC DE MORAS

Paramètres analytiques		Résultats	Unités	Méthodes	Normes	Limites de qualité	Références de qualité	COFRAC
Terbutryne	38P2NMPB	< 0.020	µg/l	HPLC/MS/MS après injection directe	Méthode interne M_ET109	0.1		#
Triétazine	38P2NMPB	< 0.020	µg/l	HPLC/MS/MS après injection directe	Méthode interne M_ET109	0.1		#
Simetryne	38P2NMPB	< 0.025	µg/l	HPLC/MS/MS après injection directe	Méthode interne M_ET109	0.1		#
Dimethametryne	38P2NMPB	< 0.020	µg/l	HPLC/MS/MS après injection directe	Méthode interne M_ET109	0.1		#
Propazine 2-hydroxy	38P2NMPB	< 0.020	µg/l	HPLC/MS/MS après injection directe	Méthode interne M_ET109	0.1		#
Triétazine 2-hydroxy	38P2NMPB	< 0.050	µg/l	HPLC/MS/MS après injection directe	Méthode interne M_ET109	0.1		#
Triétazine déséthyl	38P2NMPB	< 0.020	µg/l	HPLC/MS/MS après injection directe	Méthode interne M_ET109	0.1		#
Sébutylazine déséthyl	38P2NMPB	< 0.050	µg/l	HPLC/MS/MS après injection directe	Méthode interne M_ET109	0.1		#
Sebutylazine 2-hydroxy	38P2NMPB	< 0.020	µg/l	HPLC/MS/MS après injection directe	Méthode interne M_ET109	0.1		#
Atrazine déséthyl 2-hydroxy	38P2NMPB	< 0.050	µg/l	HPLC/MS/MS après injection directe	Méthode interne M_ET109	0.1		#
Simazine	38P2NMPB	< 0.020	µg/l	HPLC/MS/MS après injection directe	Méthode interne M_ET109	0.1		#
Atrazine déisopropyl	38P2NMPB	< 0.020	µg/l	HPLC/MS/MS après injection directe	Méthode interne M_ET109	0.1		#
Atrazine déséthyl déisopropyl	38P2NMPB	< 0.100	µg/l	HPLC/MS/MS après injection directe	Méthode interne M_ET109	0.1		#
Sulcotrione	38P2NMPB	< 0.050	µg/l	HPLC/MS/MS après injection directe	Méthode interne M_ET109	0.1		#
Pesticides organochlorés								
Hexachlorocyclopentadiène	38P2NMPB	< 0.10	µg/l	HS/GC/MS	Méthode interne			
Methoxychlor	38P2NMPB	< 0.005	µg/l	GC/MS/MS après extraction SPE	Méthode M_ET172	0.1		#
Dichlorophene	38P2NMPB	< 0.050	µg/l	HPLC/MS/MS après injection directe	Méthode interne M_ET109	0.1		#
2,4'-DDD	38P2NMPB	< 0.005	µg/l	GC/MS/MS après extraction SPE	Méthode M_ET172	0.1		#
2,4'-DDE	38P2NMPB	< 0.005	µg/l	GC/MS/MS après extraction SPE	Méthode M_ET172	0.1		#
2,4'-DDT	38P2NMPB	< 0.010	µg/l	GC/MS/MS après extraction SPE	Méthode M_ET172	0.1		#
4,4'-DDD	38P2NMPB	< 0.005	µg/l	GC/MS/MS après extraction SPE	Méthode M_ET172	0.1		#
4,4'-DDE	38P2NMPB	< 0.010	µg/l	GC/MS/MS après extraction SPE	Méthode M_ET172	0.1		#
4,4'-DDT	38P2NMPB	< 0.010	µg/l	GC/MS/MS après extraction SPE	Méthode M_ET172	0.1		#
Aldrine	38P2NMPB	< 0.005	µg/l	GC/MS/MS après extraction SPE	Méthode M_ET172	0.03		#
Chlordane (cis + trans)	38P2NMPB	< 0.005	µg/l	GC/MS/MS après extraction SPE	Méthode M_ET172	0.1		#
Chlordane cis (alpha)	38P2NMPB	< 0.005	µg/l	GC/MS/MS après extraction SPE	Méthode M_ET172	0.1		#
Chlordane trans (bêta)	38P2NMPB	< 0.005	µg/l	GC/MS/MS après extraction SPE	Méthode M_ET172	0.1		#
Dicofol	38P2NMPB	< 0.005	µg/l	GC/MS/MS après extraction SPE	Méthode M_ET172	0.1		#
Dieldrine	38P2NMPB	< 0.005	µg/l	GC/MS/MS après extraction SPE	Méthode M_ET172	0.03		#
Endosulfan alpha	38P2NMPB	< 0.005	µg/l	GC/MS/MS après extraction SPE	Méthode M_ET172	0.1		#
Endosulfan bêta	38P2NMPB	< 0.005	µg/l	GC/MS/MS après extraction SPE	Méthode M_ET172	0.1		#
Endosulfan sulfate	38P2NMPB	< 0.005	µg/l	GC/MS/MS après extraction SPE	Méthode M_ET172	0.1		#

.../...

Edité le : 04/09/2014

Identification échantillon : LSE1408-1346

Destinataire : SIE DU LAC DE MORAS

Paramètres analytiques		Résultats	Unités	Méthodes	Normes	Limites de qualité	Références de qualité	COFRAC
Endosulfan total (alpha+beta)	38P2NMPB	<0.015	µg/l	GC/MS/MS après extraction SPE	Méthode M_ET172	0.1		#
Endrine	38P2NMPB	< 0.005	µg/l	GC/MS/MS après extraction SPE	Méthode M_ET172	0.1		#
HCB (hexachlorobenzène)	38P2NMPB	< 0.005	µg/l	GC/MS/MS après extraction SPE	Méthode M_ET172	0.1		#
HCH alpha	38P2NMPB	< 0.005	µg/l	GC/MS/MS après extraction SPE	Méthode M_ET172	0.1		#
HCH bêta	38P2NMPB	< 0.005	µg/l	GC/MS/MS après extraction SPE	Méthode M_ET172	0.1		#
HCH delta	38P2NMPB	< 0.005	µg/l	GC/MS/MS après extraction SPE	Méthode M_ET172	0.1		#
HCH epsilon	38P2NMPB	< 0.005	µg/l	GC/MS/MS après extraction SPE	Méthode M_ET172	0.1		#
Heptachlore	38P2NMPB	< 0.005	µg/l	GC/MS/MS après extraction SPE	Méthode M_ET172	0.03		#
Heptachlore époxyde endo trans	38P2NMPB	< 0.005	µg/l	GC/MS/MS après extraction SPE	Méthode M_ET172	0.03		#
Heptachlore époxyde exo cis	38P2NMPB	< 0.005	µg/l	GC/MS/MS après extraction SPE	Méthode M_ET172	0.03		#
Heptachlore époxyde	38P2NMPB	<0.005	µg/l	GC/MS/MS après extraction SPE	Méthode M_ET172	0.03		#
Isodrine	38P2NMPB	< 0.005	µg/l	GC/MS/MS après extraction SPE	Méthode M_ET172	0.1		#
Lindane (HCH gamma)	38P2NMPB	< 0.005	µg/l	GC/MS/MS après extraction SPE	Méthode M_ET172	0.1		#
Somme des isomères de l'HCH (sauf HCH epsilon)	38P2NMPB	< 0.005	µg/l	GC/MS/MS après extraction SPE	Méthode M_ET172	0.1		#
Endrine aldéhyde	38P2NMPB	< 0.005	µg/l	GC/MS/MS après extraction SPE	Méthode M_ET172	0.1		#
Chlordane gamma	38P2NMPB	<0.005	µg/l	GC/MS/MS après extraction SPE	Méthode M_ET172	0.1		#
Hexachlorobutadiène	38P2NMPB	< 0.005	µg/l	GC/MS/MS après extraction SPE	Méthode M_ET172	0.1		#
Pesticides organophosphorés								
Ométhoate	38P2NMPB	< 0.020	µg/l	HPLC/MS/MS après injection directe	Méthode interne M_ET108	0.1		#
Azaméthiphos	38P2NMPB	< 0.020	µg/l	HPLC/MS/MS après injection directe	Méthode interne M_ET108	0.1		#
Acéphate	38P2NMPB	< 0.020	µg/l	HPLC/MS/MS après injection directe	Méthode interne M_ET108	0.1		#
Diméthomorphe	38P2NMPB	< 0.020	µg/l	HPLC/MS/MS après injection directe	Méthode interne M_ET109	0.1		#
Azinphos méthyl	38P2NMPB	< 0.030	µg/l	HPLC/MS/MS après injection directe	Méthode interne M_ET108	0.1		#
Cadusafos	38P2NMPB	< 0.020	µg/l	HPLC/MS/MS après injection directe	Méthode interne M_ET108	0.1		#
Chlorfenvinphos	38P2NMPB	< 0.020	µg/l	HPLC/MS/MS après injection directe	Méthode interne M_ET108	0.1		#
Coumaphos	38P2NMPB	< 0.020	µg/l	HPLC/MS/MS après injection directe	Méthode interne M_ET108	0.1		#
Demeton S-méthyl sulfone	38P2NMPB	< 0.020	µg/l	HPLC/MS/MS après injection directe	Méthode interne M_ET108	0.1		#
Ethion	38P2NMPB	< 0.020	µg/l	HPLC/MS/MS après injection directe	Méthode interne M_ET108	0.1		#
Ethoprophos	38P2NMPB	< 0.020	µg/l	HPLC/MS/MS après injection directe	Méthode interne M_ET108	0.1		#
Fenthion	38P2NMPB	< 0.020	µg/l	HPLC/MS/MS après injection directe	Méthode interne M_ET108	0.1		#
Heptenophos	38P2NMPB	< 0.020	µg/l	HPLC/MS/MS après injection directe	Méthode interne M_ET108	0.1		#
Monocrotophos	38P2NMPB	< 0.020	µg/l	HPLC/MS/MS après injection directe	Méthode interne M_ET108	0.1		#
Naled	38P2NMPB	< 0.020	µg/l	HPLC/MS/MS après injection directe	Méthode interne M_ET108	0.1		#

.../...

Edité le : 04/09/2014

Identification échantillon : LSE1408-1346

Destinataire : SIE DU LAC DE MORAS

Paramètres analytiques		Résultats	Unités	Méthodes	Normes	Limites de qualité	Références de qualité	COFRAC
Phorate	38P2NMPB	< 0.020	µg/l	HPLC/MS/MS après injection directe	Méthode interne M_ET108	0.1		#
Phosmet	38P2NMPB	< 0.020	µg/l	HPLC/MS/MS après injection directe	Méthode interne M_ET108	0.1		
Phoxime	38P2NMPB	< 0.020	µg/l	HPLC/MS/MS après injection directe	Méthode interne M_ET108	0.1		#
Profenofos	38P2NMPB	< 0.020	µg/l	HPLC/MS/MS après injection directe	Méthode interne M_ET108	0.1		#
Sulfotep	38P2NMPB	< 0.020	µg/l	HPLC/MS/MS après injection directe	Méthode interne M_ET108	0.1		#
Trichlorfon	38P2NMPB	< 0.020	µg/l	HPLC/MS/MS après injection directe	Méthode interne M_ET108	0.1		
Vamidodithion	38P2NMPB	< 0.020	µg/l	HPLC/MS/MS après injection directe	Méthode interne M_ET108	0.1		#
Methamidophos	38P2NMPB	< 0.020	µg/l	HPLC/MS/MS après injection directe	Méthode interne M_ET108	0.1		#
Oxydemeton méthyl	38P2NMPB	< 0.020	µg/l	HPLC/MS/MS après injection directe	Méthode interne M_ET108	0.1		#
Methacrifos	38P2NMPB	< 0.050	µg/l	HPLC/MS/MS après injection directe	Méthode interne M_ET108	0.1		#
Phenthoate	38P2NMPB	< 0.020	µg/l	HPLC/MS/MS après injection directe	Méthode interne M_ET108	0.1		#
Etrimfos	38P2NMPB	< 0.020	µg/l	HPLC/MS/MS après injection directe	Méthode interne M_ET108	0.1		
Iodofenphos	38P2NMPB	< 0.005	µg/l	GC/MS/MS après extraction SPE	Méthode M_ET172	0.1		#
Azinphos éthyl	38P2NMPB	< 0.005	µg/l	GC/MS/MS après extraction SPE	Méthode M_ET172	0.1		#
Bromophos éthyl	38P2NMPB	< 0.005	µg/l	GC/MS/MS après extraction SPE	Méthode M_ET172	0.1		#
Bromophos méthyl	38P2NMPB	< 0.005	µg/l	GC/MS/MS après extraction SPE	Méthode M_ET172	0.1		#
Carbophénothion	38P2NMPB	< 0.005	µg/l	GC/MS/MS après extraction SPE	Méthode M_ET172	0.1		#
Chlormephos	38P2NMPB	< 0.005	µg/l	GC/MS/MS après extraction SPE	Méthode M_ET172	0.1		#
Chlorpyriphos éthyl	38P2NMPB	< 0.005	µg/l	GC/MS/MS après extraction SPE	Méthode M_ET172	0.1		#
Chlorpyriphos méthyl	38P2NMPB	< 0.005	µg/l	GC/MS/MS après extraction SPE	Méthode M_ET172	0.1		#
Demeton O+S	38P2NMPB	< 0.010	µg/l	GC/MS/MS après extraction SPE	Méthode M_ET172	0.1		
Demeton S méthyl	38P2NMPB	< 0.005	µg/l	GC/MS/MS après extraction SPE	Méthode M_ET172	0.1		#
Diazinon	38P2NMPB	< 0.005	µg/l	GC/MS/MS après extraction SPE	Méthode M_ET172	0.1		#
Dichlofenthion	38P2NMPB	< 0.005	µg/l	GC/MS/MS après extraction SPE	Méthode M_ET172	0.1		#
Dichlorvos	38P2NMPB	< 0.010	µg/l	GC/MS/MS après extraction SPE	Méthode M_ET172	0.1		
Dimethoate	38P2NMPB	< 0.010	µg/l	GC/MS/MS après extraction SPE	Méthode M_ET172	0.1		#
Disulfoton	38P2NMPB	< 0.005	µg/l	GC/MS/MS après extraction SPE	Méthode M_ET172	0.1		#
Fenchlorphos	38P2NMPB	< 0.005	µg/l	GC/MS/MS après extraction SPE	Méthode M_ET172	0.1		#
Fenitrothion	38P2NMPB	< 0.005	µg/l	GC/MS/MS après extraction SPE	Méthode M_ET172	0.1		#
Fonofos	38P2NMPB	< 0.005	µg/l	GC/MS/MS après extraction SPE	Méthode M_ET172	0.1		#
Isazofos	38P2NMPB	< 0.005	µg/l	GC/MS/MS après extraction SPE	Méthode M_ET172	0.1		#
Isofenphos	38P2NMPB	< 0.005	µg/l	GC/MS/MS après extraction SPE	Méthode M_ET172	0.1		#
Malathion	38P2NMPB	< 0.005	µg/l	GC/MS/MS après extraction SPE	Méthode M_ET172	0.1		#

.../...

Paramètres analytiques		Résultats	Unités	Méthodes	Normes	Limites de qualité	Références de qualité	COFRAC
Methidathion	38P2NMPB	< 0.005	µg/l	GC/MS/MS après extraction SPE	Méthode M_ET172	0.1		#
Mevinphos	38P2NMPB	< 0.005	µg/l	GC/MS/MS après extraction SPE	Méthode M_ET172	0.1		
Parathion éthyl (parathion)	38P2NMPB	< 0.010	µg/l	GC/MS/MS après extraction SPE	Méthode M_ET172	0.1		#
Parathion méthyl	38P2NMPB	< 0.005	µg/l	GC/MS/MS après extraction SPE	Méthode M_ET172	0.1		#
Phosalone	38P2NMPB	< 0.005	µg/l	GC/MS/MS après extraction SPE	Méthode M_ET172	0.1		#
Phosphamidon	38P2NMPB	< 0.010	µg/l	GC/MS/MS après extraction SPE	Méthode M_ET172	0.1		#
Pyrimiphos éthyl	38P2NMPB	< 0.005	µg/l	GC/MS/MS après extraction SPE	Méthode M_ET172	0.1		#
Pyrimiphos méthyl	38P2NMPB	< 0.005	µg/l	GC/MS/MS après extraction SPE	Méthode M_ET172	0.1		#
Propetamphos	38P2NMPB	< 0.005	µg/l	GC/MS/MS après extraction SPE	Méthode M_ET172	0.1		#
Pyrazophos	38P2NMPB	< 0.005	µg/l	GC/MS/MS après extraction SPE	Méthode M_ET172	0.1		#
Quinalphos	38P2NMPB	< 0.005	µg/l	GC/MS/MS après extraction SPE	Méthode M_ET172	0.1		#
Terbufos	38P2NMPB	< 0.005	µg/l	GC/MS/MS après extraction SPE	Méthode M_ET172	0.1		#
Tetrachlorvinphos	38P2NMPB	< 0.005	µg/l	GC/MS/MS après extraction SPE	Méthode M_ET172	0.1		#
Tetradifon	38P2NMPB	< 0.005	µg/l	GC/MS/MS après extraction SPE	Méthode M_ET172	0.1		#
Thiometon	38P2NMPB	< 0.005	µg/l	GC/MS/MS après extraction SPE	Méthode M_ET172	0.1		#
Triazophos	38P2NMPB	< 0.005	µg/l	GC/MS/MS après extraction SPE	Méthode M_ET172	0.1		#
Demeton O	38P2NMPB	< 0.010	µg/l	GC/MS/MS après extraction SPE	Méthode M_ET172	0.1		
Demeton S	38P2NMPB	< 0.010	µg/l	GC/MS/MS après extraction SPE	Méthode M_ET172	0.1		
Carbamates								
Carbaryl	38P2NMPB	< 0.020	µg/l	HPLC/MS/MS après injection directe	Méthode interne M_ET108	0.1		#
Carbendazime	38P2NMPB	< 0.020	µg/l	HPLC/MS/MS après injection directe	Méthode interne M_ET108	0.1		#
Carbétamide	38P2NMPB	< 0.020	µg/l	HPLC/MS/MS après injection directe	Méthode interne M_ET108	0.1		#
Carbofuran	38P2NMPB	< 0.020	µg/l	HPLC/MS/MS après injection directe	Méthode interne M_ET108	0.1		#
Carbofuran 3-hydroxy	38P2NMPB	< 0.020	µg/l	HPLC/MS/MS après injection directe	Méthode interne M_ET108	0.1		#
Ethiofencarb	38P2NMPB	< 0.020	µg/l	HPLC/MS/MS après injection directe	Méthode interne M_ET108	0.1		#
Mercaptodimethur (Methiocarbe)	38P2NMPB	< 0.020	µg/l	HPLC/MS/MS après injection directe	Méthode interne M_ET108	0.1		#
Methomyl	38P2NMPB	< 0.020	µg/l	HPLC/MS/MS après injection directe	Méthode interne M_ET108	0.1		#
Oxamyl	38P2NMPB	< 0.020	µg/l	HPLC/MS/MS après injection directe	Méthode interne M_ET108	0.1		#
Pirimicarbe	38P2NMPB	< 0.020	µg/l	HPLC/MS/MS après injection directe	Méthode interne M_ET108	0.1		#
Propoxur	38P2NMPB	< 0.020	µg/l	HPLC/MS/MS après injection directe	Méthode interne M_ET108	0.1		#
Furathiocarbe	38P2NMPB	< 0.020	µg/l	HPLC/MS/MS après injection directe	Méthode interne M_ET109	0.1		#
Chlorbufam	38P2NMPB	< 0.050	µg/l	HPLC/MS/MS après injection directe	Méthode interne M_ET109	0.1		
Benfuracarbe	38P2NMPB	< 0.050	µg/l	HPLC/MS/MS après injection directe	Méthode interne M_ET109	0.1		

Edité le : 04/09/2014

Identification échantillon : LSE1408-1346

Destinataire : SIE DU LAC DE MORAS

Paramètres analytiques		Résultats	Unités	Méthodes	Normes	Limites de qualité	Références de qualité	COFRAC
Aldicarbe sulfoxyde	38P2NMPB	< 0.020	µg/l	HPLC/MS/MS après injection directe	Méthode interne M_ET108	0.1		#
Iprovalicarbe	38P2NMPB	< 0.020	µg/l	HPLC/MS/MS après injection directe	Méthode interne M_ET108	0.1		#
Promecarbe	38P2NMPB	< 0.020	µg/l	HPLC/MS/MS après injection directe	Méthode interne M_ET108	0.1		#
Propham	38P2NMPB	< 0.020	µg/l	HPLC/MS/MS après injection directe	Méthode interne M_ET108	0.1		#
Diethofencarbe	38P2NMPB	< 0.020	µg/l	HPLC/MS/MS après injection directe	Méthode interne M_ET108	0.1		#
Bendiocarb	38P2NMPB	< 0.020	µg/l	HPLC/MS/MS après injection directe	Méthode interne M_ET108	0.1		#
Benthioarbe (thiobencarbe)	38P2NMPB	< 0.050	µg/l	HPLC/MS/MS après injection directe	Méthode interne M_ET108	0.1		#
Thiodicarbe	38P2NMPB	< 0.050	µg/l	HPLC/MS/MS après injection directe	Méthode interne M_ET108	0.1		#
Indoxacarb	38P2NMPB	< 0.020	µg/l	HPLC/MS/MS après injection directe	Méthode interne M_ET108	0.1		#
Aldicarbe sulfone	38P2NMPB	< 0.020	µg/l	HPLC/MS/MS après injection directe	Méthode interne M_ET108	0.1		#
Diallate	38P2NMPB	< 0.050	µg/l	HPLC/MS/MS après injection directe	Méthode interne M_ET108	0.1		#
EPTC	38P2NMPB	< 0.020	µg/l	HPLC/MS/MS après injection directe	Méthode interne M_ET108	0.1		#
Fenoxycarbe	38P2NMPB	< 0.020	µg/l	HPLC/MS/MS après injection directe	Méthode interne M_ET108	0.1		#
Propamocarbe	38P2NMPB	< 0.020	µg/l	HPLC/MS/MS après injection directe	Méthode interne M_ET108	0.1		#
Prosulfocarbe	38P2NMPB	< 0.020	µg/l	HPLC/MS/MS après injection directe	Méthode interne M_ET108	0.1		#
Triallate	38P2NMPB	< 0.050	µg/l	HPLC/MS/MS après injection directe	Méthode interne M_ET108	0.1		#
Chlorprofam	38P2NMPB	< 0.005	µg/l	GC/MS/MS après extraction SPE	Méthode M_ET172	0.1		#
Molinate	38P2NMPB	< 0.005	µg/l	GC/MS/MS après extraction SPE	Méthode M_ET172	0.1		#
Amides								
Isoxaben	38P2NMPB	< 0.020	µg/l	HPLC/MS/MS après injection directe	Méthode interne M_ET109	0.1		#
Acétochlore	38P2NMPB	< 0.005	µg/l	GC/MS/MS après extraction SPE	Méthode M_ET172	0.1		#
Alachlore	38P2NMPB	< 0.005	µg/l	GC/MS/MS après extraction SPE	Méthode M_ET172	0.1		#
Amitraze	38P2NMPB	< 0.005	µg/l	GC/MS/MS après extraction SPE	Méthode M_ET172	0.1		#
Benalaxyl	38P2NMPB	< 0.005	µg/l	GC/MS/MS après extraction SPE	Méthode M_ET172	0.1		#
Furalaxyl	38P2NMPB	< 0.005	µg/l	GC/MS/MS après extraction SPE	Méthode M_ET172	0.1		#
Mepronil	38P2NMPB	< 0.005	µg/l	GC/MS/MS après extraction SPE	Méthode M_ET172	0.1		#
Métazachlor	38P2NMPB	< 0.005	µg/l	GC/MS/MS après extraction SPE	Méthode M_ET172	0.1		#
Métolachlor	38P2NMPB	< 0.005	µg/l	GC/MS/MS après extraction SPE	Méthode M_ET172	0.1		#
Napropamide	38P2NMPB	< 0.005	µg/l	GC/MS/MS après extraction SPE	Méthode M_ET172	0.1		#
Ofurace	38P2NMPB	< 0.005	µg/l	GC/MS/MS après extraction SPE	Méthode M_ET172	0.1		#
Oxadixyl	38P2NMPB	< 0.005	µg/l	GC/MS/MS après extraction SPE	Méthode M_ET172	0.1		#
Propanil	38P2NMPB	< 0.005	µg/l	GC/MS/MS après extraction SPE	Méthode M_ET172	0.1		#
Propyzamide	38P2NMPB	< 0.005	µg/l	GC/MS/MS après extraction SPE	Méthode M_ET172	0.1		#

.../...

Paramètres analytiques		Résultats	Unités	Méthodes	Normes	Limites de qualité	Références de qualité	COFRAC
Tebutam	38P2NMPB	< 0.005	µg/l	GC/MS/MS après extraction SPE	Méthode M_ET172	0.1		#
Prétilachlore	38P2NMPB	< 0.005	µg/l	GC/MS/MS après extraction SPE	Méthode M_ET172	0.1		#
Dimetachlore	38P2NMPB	< 0.005	µg/l	GC/MS/MS après extraction SPE	Méthode M_ET172	0.1		#
Dichlormide	38P2NMPB	< 0.050	µg/l	GC/MS/MS après extraction SPE	Méthode M_ET172	0.1		
Anilines								
Oryzalin	38P2NMPB	< 0.10	µg/l	HPLC/MS/MS après injection directe	Méthode interne M_ET109	0.1		#
Benfluraline	38P2NMPB	< 0.005	µg/l	GC/MS/MS après extraction SPE	Méthode M_ET172	0.1		#
Butraline	38P2NMPB	< 0.005	µg/l	GC/MS/MS après extraction SPE	Méthode M_ET172	0.1		#
Pendimethaline	38P2NMPB	< 0.005	µg/l	GC/MS/MS après extraction SPE	Méthode M_ET172	0.1		#
Pyrimethanil	38P2NMPB	< 0.005	µg/l	GC/MS/MS après extraction SPE	Méthode M_ET172	0.1		#
Trifluraline	38P2NMPB	< 0.005	µg/l	GC/MS/MS après extraction SPE	Méthode M_ET172	0.1		#
Azoles								
Aminotriazole	38P2NMPB	< 0.050	µg/l	HPLC/MS/MS après injection directe	Méthode interne M_ET130	0.1		#
Triticonazole	38P2NMPB	< 0.020	µg/l	HPLC/MS/MS après injection directe	Méthode interne M_ET109	0.1		#
Azaconazole	38P2NMPB	< 0.020	µg/l	HPLC/MS/MS après injection directe	Méthode interne M_ET109	0.1		#
Bromuconazole	38P2NMPB	< 0.020	µg/l	HPLC/MS/MS après injection directe	Méthode interne M_ET109	0.1		#
Cyproconazole	38P2NMPB	< 0.020	µg/l	HPLC/MS/MS après injection directe	Méthode interne M_ET109	0.1		#
Difenoconazole	38P2NMPB	< 0.025	µg/l	HPLC/MS/MS après injection directe	Méthode interne M_ET109	0.1		#
Diniconazole	38P2NMPB	< 0.025	µg/l	HPLC/MS/MS après injection directe	Méthode interne M_ET109	0.1		#
Epoxyconazole	38P2NMPB	< 0.020	µg/l	HPLC/MS/MS après injection directe	Méthode interne M_ET109	0.1		#
Fenbuconazole	38P2NMPB	< 0.020	µg/l	HPLC/MS/MS après injection directe	Méthode interne M_ET109	0.1		#
Fluquinconazole	38P2NMPB	< 0.030	µg/l	HPLC/MS/MS après injection directe	Méthode interne M_ET109	0.1		#
Flusilazole	38P2NMPB	< 0.020	µg/l	HPLC/MS/MS après injection directe	Méthode interne M_ET109	0.1		#
Flutriafol	38P2NMPB	< 0.020	µg/l	HPLC/MS/MS après injection directe	Méthode interne M_ET109	0.1		#
Hexaconazole	38P2NMPB	< 0.020	µg/l	HPLC/MS/MS après injection directe	Méthode interne M_ET109	0.1		#
Metconazole	38P2NMPB	< 0.020	µg/l	HPLC/MS/MS après injection directe	Méthode interne M_ET109	0.1		#
Penconazole	38P2NMPB	< 0.020	µg/l	HPLC/MS/MS après injection directe	Méthode interne M_ET109	0.1		#
Propiconazole	38P2NMPB	< 0.020	µg/l	HPLC/MS/MS après injection directe	Méthode interne M_ET109	0.1		#
Tebuconazole	38P2NMPB	< 0.020	µg/l	HPLC/MS/MS après injection directe	Méthode interne M_ET109	0.1		#
Tetraconazole	38P2NMPB	< 0.020	µg/l	HPLC/MS/MS après injection directe	Méthode interne M_ET109	0.1		#
Bitertanol	38P2NMPB	< 0.050	µg/l	HPLC/MS/MS après injection directe	Méthode interne M_ET109	0.1		#
Paclobutrazole	38P2NMPB	< 0.020	µg/l	HPLC/MS/MS après injection directe	Méthode interne M_ET109	0.1		#
Triadimenol	38P2NMPB	< 0.020	µg/l	HPLC/MS/MS après injection directe	Méthode interne M_ET109	0.1		#

Paramètres analytiques		Résultats	Unités	Méthodes	Normes	Limites de qualité	Références de qualité	COFRAC
Triadimefon	38P2NMPB	< 0.020	µg/l	HPLC/MS/MS après injection directe	Méthode interne M_ET109	0.1		#
Thiabendazole	38P2NMPB	< 0.020	µg/l	HPLC/MS/MS après injection directe	Méthode interne M_ET109	0.1		#
Uniconazole	38P2NMPB	< 0.050	µg/l	HPLC/MS/MS après injection directe	Méthode interne M_ET109	0.1		#
Imibenconazole	38P2NMPB	< 0.10	µg/l	HPLC/MS/MS après injection directe	Méthode interne M_ET109	0.1		#
Tricyclazole	38P2NMPB	< 0.020	µg/l	HPLC/MS/MS après injection directe	Méthode interne M_ET109	0.1		#
Furilazole	38P2NMPB	< 0.020	µg/l	HPLC/MS/MS après injection directe	Méthode interne M_ET108	0.1		#
Imazaméthabenz méthyl	38P2NMPB	< 0.010	µg/l	GC/MS/MS après extraction SPE	Méthode M_ET172	0.1		#
Tebufenpyrad	38P2NMPB	< 0.005	µg/l	GC/MS/MS après extraction SPE	Méthode M_ET172	0.1		#
Benzonitriles								
Ioxynil	38P2NMPB	< 0.020	µg/l	HPLC/MS/MS après injection directe	Méthode interne M_ET109	0.1		#
Chlorthiamide	38P2NMPB	< 0.010	µg/l	GC/MS/MS après extraction SPE	Méthode M_ET172	0.1		#
Aclonifen	38P2NMPB	< 0.005	µg/l	GC/MS/MS après extraction SPE	Méthode M_ET172	0.1		#
Chloridazone	38P2NMPB	< 0.005	µg/l	GC/MS/MS après extraction SPE	Méthode M_ET172	0.1		#
Dichlobenil	38P2NMPB	< 0.005	µg/l	GC/MS/MS après extraction SPE	Méthode M_ET172	0.1		#
Fenarimol	38P2NMPB	< 0.005	µg/l	GC/MS/MS après extraction SPE	Méthode M_ET172	0.1		#
Ioxynil-octanoate	38P2NMPB	< 0.010	µg/l	GC/MS/MS après extraction SPE	Méthode M_ET172	0.1		#
Ioxynil-méthyl	38P2NMPB	< 0.005	µg/l	GC/MS/MS après extraction SPE	Méthode M_ET172	0.1		#
Bromoxynil-octanoate	38P2NMPB	< 0.010	µg/l	GC/MS/MS après extraction SPE	Méthode M_ET172	0.1		#
Diazines								
Bromacile	38P2NMPB	< 0.005	µg/l	GC/MS/MS après extraction SPE	Méthode M_ET172	0.1		#
Pyridate	38P2NMPB	< 0.010	µg/l	GC/MS/MS après extraction SPE	Méthode M_ET172	0.1		#
Dicarboxymides								
Captafol	38P2NMPB	< 0.010	µg/l	GC/MS/MS après extraction SPE	Méthode M_ET172	0.1		#
Captane	38P2NMPB	< 0.010	µg/l	GC/MS/MS après extraction SPE	Méthode M_ET172	0.1		#
Dichlofluanide	38P2NMPB	< 0.005	µg/l	GC/MS/MS après extraction SPE	Méthode M_ET172	0.1		#
Folpel (Folpet)	38P2NMPB	< 0.010	µg/l	GC/MS/MS après extraction SPE	Méthode M_ET172	0.1		#
Iprodione	38P2NMPB	< 0.005	µg/l	GC/MS/MS après extraction SPE	Méthode M_ET172	0.1		#
Procymidone	38P2NMPB	< 0.005	µg/l	GC/MS/MS après extraction SPE	Méthode M_ET172	0.1		#
Vinchlozoline	38P2NMPB	< 0.005	µg/l	GC/MS/MS après extraction SPE	Méthode M_ET172	0.1		#
Phénoxyacides								
MCPP-P	38P2NMPB	<0.020	µg/l	HPLC/MS/MS après extract. SPE	Méthode interne M_ET142	0.1		#
Dichlorprop-P	38P2NMPB	<0.030	µg/l	HPLC/MS/MS après extract. SPE	Méthode interne M_ET142			#

Paramètres analytiques		Résultats	Unités	Méthodes	Normes	Limites de qualité	Références de qualité	COFRAC
2,4-D	38P2NMPB	< 0.020	µg/l	HPLC/MS/MS après injection directe	Méthode interne M_ET109	0.1		#
2,4-DB	38P2NMPB	< 0.10	µg/l	HPLC/MS/MS après injection directe	Méthode interne M_ET109	0.1		#
2,4,5-T	38P2NMPB	< 0.020	µg/l	HPLC/MS/MS après injection directe	Méthode interne M_ET109	0.1		#
2,4-MCPA	38P2NMPB	< 0.020	µg/l	HPLC/MS/MS après injection directe	Méthode interne M_ET109	0.1		#
2,4-MCPB	38P2NMPB	< 0.030	µg/l	HPLC/MS/MS après injection directe	Méthode interne M_ET109	0.1		#
MCPP (Mecoprop) total	38P2NMPB	< 0.020	µg/l	HPLC/MS/MS après injection directe	Méthode interne M_ET109	0.1		#
Dicamba	38P2NMPB	< 0.060	µg/l	HPLC/MS/MS après injection directe	Méthode interne M_ET109	0.1		#
Triclopyr	38P2NMPB	< 0.020	µg/l	HPLC/MS/MS après injection directe	Méthode interne M_ET109	0.1		#
2,4-DP (Dichlorprop) total	38P2NMPB	< 0.030	µg/l	HPLC/MS/MS après injection directe	Méthode interne M_ET109	0.1		#
Diclofop méthyl	38P2NMPB	< 0.050	µg/l	HPLC/MS/MS après injection directe	Méthode interne M_ET109	0.1		#
Fenoprop (2,4,5-TP)	38P2NMPB	< 0.020	µg/l	HPLC/MS/MS après injection directe	Méthode interne M_ET109	0.1		#
Fluroxypyr	38P2NMPB	< 0.020	µg/l	HPLC/MS/MS après injection directe	Méthode interne M_ET109	0.1		#
Haloxypop	38P2NMPB	< 0.050	µg/l	HPLC/MS/MS après injection directe	Méthode interne M_ET109	0.1		#
MCPP-1-octyl ester	38P2NMPB	< 0.005	µg/l	GC/MS/MS après extraction SPE	Méthode M_ET172	0.1		#
Phénols								
DNOC (dinitrocrésol)	38P2NMPB	< 0.020	µg/l	HPLC/MS/MS après injection directe	Méthode interne M_ET109	0.1		#
Dinoseb	38P2NMPB	< 0.020	µg/l	HPLC/MS/MS après injection directe	Méthode interne M_ET109	0.1		#
Dinoterb	38P2NMPB	< 0.030	µg/l	HPLC/MS/MS après injection directe	Méthode interne M_ET109	0.1		#
Pentachlorophénol	38P2NMPB	< 0.060	µg/l	HPLC/MS/MS après injection directe	Méthode interne M_ET109	0.1		#
Pyréthrinoïdes								
Acrinathrine	38P2NMPB	< 0.005	µg/l	GC/MS/MS après extraction SPE	Méthode M_ET172	0.1		#
Alléthrine	38P2NMPB	< 0.030	µg/l	GC/MS/MS après extraction SPE	Méthode M_ET172	0.1		#
Alphaméthrine (alpha cyperméthrine)	38P2NMPB	< 0.005	µg/l	GC/MS/MS après extraction SPE	Méthode M_ET172	0.1		#
Bifenthrine	38P2NMPB	< 0.005	µg/l	GC/MS/MS après extraction SPE	Méthode M_ET172	0.1		#
Bioresméthrine	38P2NMPB	< 0.005	µg/l	GC/MS/MS après extraction SPE	Méthode M_ET172	0.1		#
Cyfluthrine	38P2NMPB	< 0.005	µg/l	GC/MS/MS après extraction SPE	Méthode M_ET172	0.1		#
Cyperméthrine	38P2NMPB	< 0.005	µg/l	GC/MS/MS après extraction SPE	Méthode M_ET172	0.1		#
Esfenvalérate	38P2NMPB	< 0.005	µg/l	GC/MS/MS après extraction SPE	Méthode M_ET172	0.1		#
Fenpropathrine	38P2NMPB	< 0.005	µg/l	GC/MS/MS après extraction SPE	Méthode M_ET172	0.1		#
Lambda cyhalothrine	38P2NMPB	< 0.005	µg/l	GC/MS/MS après extraction SPE	Méthode M_ET172	0.1		#
Permethrine	38P2NMPB	< 0.010	µg/l	GC/MS/MS après extraction SPE	Méthode M_ET172	0.1		#
Tefluthrine	38P2NMPB	< 0.005	µg/l	GC/MS/MS après extraction SPE	Méthode M_ET172	0.1		#
Ethofumesate	38P2NMPB	< 0.005	µg/l	GC/MS/MS après extraction SPE	Méthode M_ET172	0.1		#

Paramètres analytiques		Résultats	Unités	Méthodes	Normes	Limites de qualité	Références de qualité	COFRAC
Deltaméthrine	38P2NMPB	< 0.005	µg/l	GC/MS/MS après extraction SPE	Méthode M_ET172	0.1		#
Fenvalerate	38P2NMPB	< 0.010	µg/l	GC/MS/MS après extraction SPE	Méthode M_ET172	0.1		
Tralométhrine	38P2NMPB	< 0.005	µg/l	GC/MS/MS après extraction SPE	Méthode M_ET172	0.1		
Tau-fluvalinate	38P2NMPB	< 0.005	µg/l	GC/MS/MS après extraction SPE	Méthode M_ET172	0.1		#
Betacyfluthrine	38P2NMPB	< 0.010	µg/l	GC/MS/MS après extraction SPE	Méthode M_ET172	0.1		#
Cyhalothrine	38P2NMPB	< 0.005	µg/l	GC/MS/MS après extraction SPE	Méthode M_ET172	0.1		#
Resmethrine	38P2NMPB	< 0.010	µg/l	GC/MS/MS après extraction SPE	Méthode M_ET172	0.1		
Pesticides divers								
S-metolachlor	38P2NMPB	<0.10	µg/l	HPLC/MS/MS après extract. SPE	Méthode interne M_ET142			
Boscalid	38P2NMPB	< 0.020	µg/l	HPLC/MS/MS après injection directe	Méthode interne M_ET108	0.1		#
Cymoxanil	38P2NMPB	< 0.020	µg/l	HPLC/MS/MS après injection directe	Méthode interne M_ET108	0.1		
Bentazone	38P2NMPB	< 0.020	µg/l	HPLC/MS/MS après injection directe	Méthode interne M_ET109	0.1		#
Chlorophacinone	38P2NMPB	< 0.10	µg/l	HPLC/MS/MS après injection directe	Méthode interne M_ET109	0.1		#
Fludioxinil	38P2NMPB	< 0.010	µg/l	HPLC/MS/MS après injection directe	Méthode interne M_ET109	0.1		#
Quinmerac	38P2NMPB	< 0.050	µg/l	HPLC/MS/MS après injection directe	Méthode interne M_ET109	0.1		#
Metalaxyl	38P2NMPB	< 0.020	µg/l	HPLC/MS/MS après injection directe	Méthode interne M_ET109	0.1		#
Bromoxynil	38P2NMPB	< 0.020	µg/l	HPLC/MS/MS après injection directe	Méthode interne M_ET109	0.1		#
Acifluorène	38P2NMPB	< 0.020	µg/l	HPLC/MS/MS après injection directe	Méthode interne M_ET109	0.1		#
Fomesafen	38P2NMPB	< 0.050	µg/l	HPLC/MS/MS après injection directe	Méthode interne M_ET109	0.1		#
Tebufenozide	38P2NMPB	< 0.020	µg/l	HPLC/MS/MS après injection directe	Méthode interne M_ET109	0.1		#
Flurtamone	38P2NMPB	< 0.020	µg/l	HPLC/MS/MS après injection directe	Méthode interne M_ET109	0.1		#
Spiroxamine	38P2NMPB	< 0.050	µg/l	HPLC/MS/MS après injection directe	Méthode interne M_ET109	0.1		#
Fluazinam	38P2NMPB	< 0.10	µg/l	HPLC/MS/MS après injection directe	Méthode interne M_ET109	0.1		
Imidaclopride	38P2NMPB	< 0.020	µg/l	HPLC/MS/MS après injection directe	Méthode interne M_ET109	0.1		#
Imazalil	38P2NMPB	< 0.050	µg/l	HPLC/MS/MS après injection directe	Méthode interne M_ET109	0.1		#
Myclobutanil	38P2NMPB	< 0.050	µg/l	HPLC/MS/MS après injection directe	Méthode interne M_ET109	0.1		#
Prochloraze	38P2NMPB	< 0.020	µg/l	HPLC/MS/MS après injection directe	Méthode interne M_ET109	0.1		#
Thiophanate méthyl	38P2NMPB	< 0.050	µg/l	HPLC/MS/MS après injection directe	Méthode interne M_ET109	0.1		
Thiophanate éthyl	38P2NMPB	< 0.050	µg/l	HPLC/MS/MS après injection directe	Méthode interne M_ET109	0.1		
Hexythiazox	38P2NMPB	< 0.020	µg/l	HPLC/MS/MS après injection directe	Méthode interne M_ET109	0.1		#
Dimetilan	38P2NMPB	< 0.020	µg/l	HPLC/MS/MS après injection directe	Méthode interne M_ET108	0.1		#
Fosthiazate	38P2NMPB	< 0.020	µg/l	HPLC/MS/MS après injection directe	Méthode interne M_ET108	0.1		#
Triazamate	38P2NMPB	< 0.020	µg/l	HPLC/MS/MS après injection directe	Méthode interne M_ET108	0.1		

Paramètres analytiques		Résultats	Unités	Méthodes	Normes	Limites de qualité	Références de qualité	COFRAC
AMPA	38P2NMPB	< 0.050	µg/l	HPLC/FLD	Méthode interne M_ET143	0.1		#
Anthraquinone	38P2NMPB	< 0.005	µg/l	GC/MS/MS après extraction SPE	Méthode M_ET172	0.1		#
Bifenox	38P2NMPB	< 0.005	µg/l	GC/MS/MS après extraction SPE	Méthode M_ET172	0.1		#
Bromopropylate	38P2NMPB	< 0.005	µg/l	GC/MS/MS après extraction SPE	Méthode M_ET172	0.1		#
Bupirimate	38P2NMPB	< 0.010	µg/l	GC/MS/MS après extraction SPE	Méthode M_ET172	0.1		#
Buprofezine	38P2NMPB	< 0.005	µg/l	GC/MS/MS après extraction SPE	Méthode M_ET172	0.1		#
Chinométhionate	38P2NMPB	< 0.005	µg/l	GC/MS/MS après extraction SPE	Méthode M_ET172	0.1		#
Chlordécone	38P2NMPB	< 0.010	µg/l	GC/MS/MS après extraction SPE	Méthode M_ET172	0.1		#
Chloroneb	38P2NMPB	< 0.005	µg/l	GC/MS/MS après extraction SPE	Méthode M_ET172	0.1		#
Chlorothalonil	38P2NMPB	< 0.010	µg/l	GC/MS/MS après extraction SPE	Méthode M_ET172	0.1		#
Clomazone	38P2NMPB	< 0.005	µg/l	GC/MS/MS après extraction SPE	Méthode M_ET172	0.1		#
Cloquintocet mexyl	38P2NMPB	< 0.005	µg/l	GC/MS/MS après extraction SPE	Méthode M_ET172	0.1		#
Cyprodinil	38P2NMPB	< 0.005	µg/l	GC/MS/MS après extraction SPE	Méthode M_ET172	0.1		#
Diflufenican (Diflufenicanil)	38P2NMPB	< 0.005	µg/l	GC/MS/MS après extraction SPE	Méthode M_ET172	0.1		#
Dimethenamide	38P2NMPB	< 0.005	µg/l	GC/MS/MS après extraction SPE	Méthode M_ET172	0.1		#
Fenpropidine	38P2NMPB	< 0.010	µg/l	GC/MS/MS après extraction SPE	Méthode M_ET172	0.1		#
Fenpropimorphe	38P2NMPB	< 0.005	µg/l	GC/MS/MS après extraction SPE	Méthode M_ET172	0.1		#
Fipronil	38P2NMPB	< 0.005	µg/l	GC/MS/MS après extraction SPE	Méthode M_ET172	0.1		#
Flumioxiazine	38P2NMPB	< 0.005	µg/l	GC/MS/MS après extraction SPE	Méthode M_ET172	0.1		#
Flurochloridone	38P2NMPB	< 0.005	µg/l	GC/MS/MS après extraction SPE	Méthode M_ET172	0.1		#
Flurprimidol	38P2NMPB	< 0.005	µg/l	GC/MS/MS après extraction SPE	Méthode M_ET172	0.1		#
Glyphosate (incluant le sulfosate)	38P2NMPB	< 0.050	µg/l	HPLC/FLD	Méthode interne M_ET143	0.1		#
2,6-dichlorobenzamide	38P2NMPB	< 0.005	µg/l	GC/MS/MS après extraction SPE	Méthode M_ET172	0.1		#
Lenacile	38P2NMPB	< 0.005	µg/l	GC/MS/MS après extraction SPE	Méthode M_ET172	0.1		#
Mefenacet	38P2NMPB	< 0.005	µg/l	GC/MS/MS après extraction SPE	Méthode M_ET172	0.1		#
Norflurazon	38P2NMPB	< 0.005	µg/l	GC/MS/MS après extraction SPE	Méthode M_ET172	0.1		#
Norflurazon désméthyl	38P2NMPB	< 0.005	µg/l	GC/MS/MS après extraction SPE	Méthode M_ET172	0.1		#
Nuarimol	38P2NMPB	< 0.005	µg/l	GC/MS/MS après extraction SPE	Méthode M_ET172	0.1		#
Oxadiazon	38P2NMPB	< 0.005	µg/l	GC/MS/MS après extraction SPE	Méthode M_ET172	0.1		#
Oxyfluorfe	38P2NMPB	< 0.010	µg/l	GC/MS/MS après extraction SPE	Méthode M_ET172	0.1		#
Piperonil butoxyde	38P2NMPB	< 0.005	µg/l	GC/MS/MS après extraction SPE	Méthode M_ET172	0.1		#
Propachlore	38P2NMPB	< 0.010	µg/l	GC/MS/MS après extraction SPE	Méthode M_ET172	0.1		#
Propargite	38P2NMPB	< 0.005	µg/l	GC/MS/MS après extraction SPE	Méthode M_ET172	0.1		#

Paramètres analytiques		Résultats	Unités	Méthodes	Normes	Limites de qualité	Références de qualité	COFRAC
Pyridaben	38P2NMPB	< 0.005	µg/l	GC/MS/MS après extraction SPE	Méthode M_ET172	0.1		#
Pyrifénos	38P2NMPB	< 0.010	µg/l	GC/MS/MS après extraction SPE	Méthode M_ET172	0.1		#
Quinoxifène	38P2NMPB	< 0.005	µg/l	GC/MS/MS après extraction SPE	Méthode M_ET172	0.1		#
Quintozène	38P2NMPB	< 0.010	µg/l	GC/MS/MS après extraction SPE	Méthode M_ET172	0.1		#
Roténone	38P2NMPB	< 0.005	µg/l	GC/MS/MS après extraction SPE	Méthode M_ET172	0.1		#
Terbacile	38P2NMPB	< 0.005	µg/l	GC/MS/MS après extraction SPE	Méthode M_ET172	0.1		#
Tolylfluamide	38P2NMPB	< 0.005	µg/l	GC/MS/MS après extraction SPE	Méthode M_ET172	0.1		#
Chlorthal-diméthyl	38P2NMPB	< 0.005	µg/l	GC/MS/MS après extraction SPE	Méthode M_ET172	0.1		#
Carfentrazone éthyl	38P2NMPB	< 0.005	µg/l	GC/MS/MS après extraction SPE	Méthode M_ET172	0.1		#
Mefenpyr diéthyl	38P2NMPB	< 0.005	µg/l	GC/MS/MS après extraction SPE	Méthode M_ET172	0.1		#
Oxadiazyl	38P2NMPB	< 0.005	µg/l	GC/MS/MS après extraction SPE	Méthode M_ET172	0.1		#
Fenhexamid	38P2NMPB	< 0.005	µg/l	GC/MS/MS après extraction SPE	Méthode M_ET172	0.1		#
Mepanipyrim	38P2NMPB	< 0.005	µg/l	GC/MS/MS après extraction SPE	Méthode M_ET172	0.1		#
Biphényle	38P2NMPB	< 0.005	µg/l	GC/MS/MS après extraction SPE	Méthode M_ET172	0.1		#
Benoxacor	38P2NMPB	< 0.005	µg/l	GC/MS/MS après extraction SPE	Méthode M_ET172	0.1		#
Thiocyclam hydrogène oxalate	38P2NMPB	< 0.010	µg/l	GC/MS/MS après extraction SPE	Méthode M_ET172	0.1		#
Famoxadone	38P2NMPB	< 0.005	µg/l	GC/MS/MS après extraction SPE	Méthode M_ET172	0.1		#
Isoxadifène-éthyl	38P2NMPB	< 0.005	µg/l	GC/MS/MS après extraction SPE	Méthode M_ET172	0.1		#
Pyriproxyfène	38P2NMPB	< 0.005	µg/l	GC/MS/MS après extraction SPE	Méthode M_ET172	0.1		#
Clethodim	38P2NMPB	< 0.005	µg/l	GC/MS/MS après extraction SPE	Méthode M_ET172	0.1		#
Urées substituées								
Chlorotoluron	38P2NMPB	< 0.020	µg/l	HPLC/MS/MS après injection directe	Méthode interne M_ET109	0.1		#
Chloroxuron	38P2NMPB	< 0.020	µg/l	HPLC/MS/MS après injection directe	Méthode interne M_ET109	0.1		#
Chlorsulfuron	38P2NMPB	< 0.020	µg/l	HPLC/MS/MS après injection directe	Méthode interne M_ET109	0.1		#
Diflufenzuron	38P2NMPB	< 0.050	µg/l	HPLC/MS/MS après injection directe	Méthode interne M_ET109	0.1		#
Dimefuron	38P2NMPB	< 0.020	µg/l	HPLC/MS/MS après injection directe	Méthode interne M_ET109	0.1		#
Diuron	38P2NMPB	< 0.020	µg/l	HPLC/MS/MS après injection directe	Méthode interne M_ET109	0.1		#
Fenuron	38P2NMPB	< 0.020	µg/l	HPLC/MS/MS après injection directe	Méthode interne M_ET109	0.1		#
Isoproturon	38P2NMPB	< 0.020	µg/l	HPLC/MS/MS après injection directe	Méthode interne M_ET109	0.1		#
Linuron	38P2NMPB	< 0.020	µg/l	HPLC/MS/MS après injection directe	Méthode interne M_ET109	0.1		#
Methabenzthiazuron	38P2NMPB	< 0.020	µg/l	HPLC/MS/MS après injection directe	Méthode interne M_ET109	0.1		#
Metobromuron	38P2NMPB	< 0.020	µg/l	HPLC/MS/MS après injection directe	Méthode interne M_ET109	0.1		#
Metoxuron	38P2NMPB	< 0.020	µg/l	HPLC/MS/MS après injection directe	Méthode interne M_ET109	0.1		#

Paramètres analytiques		Résultats	Unités	Méthodes	Normes	Limites de qualité	Références de qualité	COFRAC
Monuron	38P2NMPB	< 0.020	µg/l	HPLC/MS/MS après injection directe	Méthode interne M_ET109	0.1		#
Neburon	38P2NMPB	< 0.020	µg/l	HPLC/MS/MS après injection directe	Méthode interne M_ET109	0.1		#
Triflumuron	38P2NMPB	< 0.050	µg/l	HPLC/MS/MS après injection directe	Méthode interne M_ET109	0.1		#
Triasulfuron	38P2NMPB	< 0.020	µg/l	HPLC/MS/MS après injection directe	Méthode interne M_ET109	0.1		#
Thifensulfuron méthyl	38P2NMPB	< 0.050	µg/l	HPLC/MS/MS après injection directe	Méthode interne M_ET109	0.1		#
Tebuthiuron	38P2NMPB	< 0.020	µg/l	HPLC/MS/MS après injection directe	Méthode interne M_ET109	0.1		#
Sulfosulfuron	38P2NMPB	< 0.020	µg/l	HPLC/MS/MS après injection directe	Méthode interne M_ET109	0.1		#
Rimsulfuron	38P2NMPB	< 0.020	µg/l	HPLC/MS/MS après injection directe	Méthode interne M_ET109	0.1		#
Prosulfuron	38P2NMPB	< 0.020	µg/l	HPLC/MS/MS après injection directe	Méthode interne M_ET109	0.1		#
Pencycuron	38P2NMPB	< 0.020	µg/l	HPLC/MS/MS après injection directe	Méthode interne M_ET109	0.1		#
Nicosulfuron	38P2NMPB	< 0.020	µg/l	HPLC/MS/MS après injection directe	Méthode interne M_ET109	0.1		#
Monolinuron	38P2NMPB	< 0.020	µg/l	HPLC/MS/MS après injection directe	Méthode interne M_ET109	0.1		#
Mesosulfuron methyl	38P2NMPB	< 0.020	µg/l	HPLC/MS/MS après injection directe	Méthode interne M_ET109	0.1		#
Iodosulfuron méthyl	38P2NMPB	< 0.050	µg/l	HPLC/MS/MS après injection directe	Méthode interne M_ET109	0.1		#
Foramsulfuron	38P2NMPB	< 0.050	µg/l	HPLC/MS/MS après injection directe	Méthode interne M_ET109	0.1		#
Flazasulfuron	38P2NMPB	< 0.020	µg/l	HPLC/MS/MS après injection directe	Méthode interne M_ET109	0.1		#
Ethoxysulfuron	38P2NMPB	< 0.020	µg/l	HPLC/MS/MS après injection directe	Méthode interne M_ET109	0.1		#
Ethidimuron	38P2NMPB	< 0.020	µg/l	HPLC/MS/MS après injection directe	Méthode interne M_ET109	0.1		#
Difénoxuron	38P2NMPB	< 0.020	µg/l	HPLC/MS/MS après injection directe	Méthode interne M_ET109	0.1		#
DCPU	38P2NMPB	< 0.050	µg/l	HPLC/MS/MS après injection directe	Méthode interne M_ET109	0.1		#
DCPMU	38P2NMPB	< 0.020	µg/l	HPLC/MS/MS après injection directe	Méthode interne M_ET109	0.1		#
Cycluron	38P2NMPB	< 0.020	µg/l	HPLC/MS/MS après injection directe	Méthode interne M_ET109	0.1		#
Buturon	38P2NMPB	< 0.020	µg/l	HPLC/MS/MS après injection directe	Méthode interne M_ET109	0.1		#
Chlorbromuron	38P2NMPB	< 0.020	µg/l	HPLC/MS/MS après injection directe	Méthode interne M_ET109	0.1		#
Amidosulfuron	38P2NMPB	< 0.020	µg/l	HPLC/MS/MS après injection directe	Méthode interne M_ET109	0.1		#
Siduron	38P2NMPB	< 0.020	µg/l	HPLC/MS/MS après injection directe	Méthode interne M_ET109	0.1		#
Metsulfuron méthyl	38P2NMPB	< 0.020	µg/l	HPLC/MS/MS après injection directe	Méthode interne M_ET109	0.1		#
Azimsulfuron	38P2NMPB	< 0.020	µg/l	HPLC/MS/MS après injection directe	Méthode interne M_ET109	0.1		#
Oxasulfuron	38P2NMPB	< 0.020	µg/l	HPLC/MS/MS après injection directe	Méthode interne M_ET109	0.1		#
Cinosulfuron	38P2NMPB	< 0.020	µg/l	HPLC/MS/MS après injection directe	Méthode interne M_ET109	0.1		#
Fluometuron	38P2NMPB	< 0.020	µg/l	HPLC/MS/MS après injection directe	Méthode interne M_ET109	0.1		#
Halosulfuron-méthyl	38P2NMPB	< 0.020	µg/l	HPLC/MS/MS après injection directe	Méthode interne M_ET109	0.1		#
Bensulfuron-méthyl	38P2NMPB	< 0.020	µg/l	HPLC/MS/MS après injection directe	Méthode interne M_ET109	0.1		#

Paramètres analytiques		Résultats	Unités	Méthodes	Normes	Limites de qualité	Références de qualité	COFRAC
Sulfometuron-méthyl	38P2NMPB	< 0.020	µg/l	HPLC/MS/MS après injection directe	Méthode interne M_ET109	0.1		#
Ethametsulfuron-méthyl	38P2NMPB	< 0.020	µg/l	HPLC/MS/MS après injection directe	Méthode interne M_ET109	0.1		#
Chlorimuron-éthyl	38P2NMPB	< 0.050	µg/l	HPLC/MS/MS après injection directe	Méthode interne M_ET109	0.1		#
Tribenuron-méthyl	38P2NMPB	< 0.020	µg/l	HPLC/MS/MS après injection directe	Méthode interne M_ET109	0.1		#
Triflursulfuron méthyl (trisulfuron-méthyl)	38P2NMPB	< 0.020	µg/l	HPLC/MS/MS après injection directe	Méthode interne M_ET109	0.1		#
Daimuron	38P2NMPB	< 0.020	µg/l	HPLC/MS/MS après injection directe	Méthode interne M_ET109	0.1		#
Thidiazuron	38P2NMPB	< 0.020	µg/l	HPLC/MS/MS après injection directe	Méthode interne M_ET109	0.1		#
Forchlorfenuron	38P2NMPB	< 0.020	µg/l	HPLC/MS/MS après injection directe	Méthode interne M_ET109	0.1		#
Pyrazosulfuron-éthyl	38P2NMPB	< 0.020	µg/l	HPLC/MS/MS après injection directe	Méthode interne M_ET109	0.1		#
IPPU (1-4(isopropylphényl)-urée	38P2NMPB	< 0.050	µg/l	HPLC/MS/MS après injection directe	Méthode interne M_ET109	0.1		#
IPPMU (isoproturon-desmethyl)	38P2NMPB	< 0.050	µg/l	HPLC/MS/MS après injection directe	Méthode interne M_ET109	0.1		#
Hexaflumuron	38P2NMPB	< 0.050	µg/l	HPLC/MS/MS après injection directe	Méthode interne M_ET109	0.1		#
Teflubenzuron	38P2NMPB	< 0.050	µg/l	HPLC/MS/MS après injection directe	Méthode interne M_ET109	0.1		#
Chlorfluazuron	38P2NMPB	< 0.010	µg/l	GC/MS/MS après extraction SPE	Méthode M_ET172	0.1		#
PCB : Polychlorobiphényles								
<i>PCB par congénères</i>								
PCB 28	38P2NMPB	< 0.005	µg/l	GC/MS/MS après extraction SPE	Méthode M_ET172			#
PCB 52	38P2NMPB	< 0.005	µg/l	GC/MS/MS après extraction SPE	Méthode M_ET172			#
PCB 101	38P2NMPB	< 0.005	µg/l	GC/MS/MS après extraction SPE	Méthode M_ET172			#
PCB 118	38P2NMPB	< 0.010	µg/l	GC/MS/MS après extraction SPE	Méthode M_ET172			#
PCB 138	38P2NMPB	< 0.010	µg/l	GC/MS/MS après extraction SPE	Méthode M_ET172			#
PCB 153	38P2NMPB	< 0.010	µg/l	GC/MS/MS après extraction SPE	Méthode M_ET172			#
PCB 180	38P2NMPB	< 0.010	µg/l	GC/MS/MS après extraction SPE	Méthode M_ET172			#
Dérivés du benzène								
<i>Chlorobenzènes</i>								
Monochlorobenzène	38P2NMPB	< 0.50	µg/l	HS/GC/MS	NF EN ISO 10301			#
Bromobenzène	38P2NMPB	< 0.50	µg/l	HS/GC/MS	NF EN ISO 10301			#
2-chlorotoluène	38P2NMPB	< 0.50	µg/l	HS/GC/MS	NF EN ISO 10301			#
3-chlorotoluène	38P2NMPB	< 0.50	µg/l	HS/GC/MS	NF EN ISO 10301			#
4-chlorotoluène	38P2NMPB	< 0.50	µg/l	HS/GC/MS	NF EN ISO 10301			#
1,2-dichlorobenzène	38P2NMPB	< 0.05	µg/l	HS/GC/MS	NF EN ISO 10301			#
1,3-dichlorobenzène	38P2NMPB	< 0.5	µg/l	HS/GC/MS	NF EN ISO 10301			#
1,4-dichlorobenzène	38P2NMPB	< 0.05	µg/l	HS/GC/MS	NF EN ISO 10301			#
1,2,3-trichlorobenzène	38P2NMPB	< 0.10	µg/l	HS/GC/MS	NF EN ISO 10301			#
1,2,4-trichlorobenzène	38P2NMPB	< 0.10	µg/l	HS/GC/MS	NF EN ISO 10301			#

Paramètres analytiques		Résultats	Unités	Méthodes	Normes	Limites de qualité	Références de qualité	COFRAC
1,3,5-trichlorobenzène	38P2NMPB	< 0.10	µg/l	HS/GC/MS	NF EN ISO 10301			#
Somme des trichlorobenzènes	38P2NMPB	< 0.10	µg/l	HS/GC/MS	NF EN ISO 10301			#
Composés divers								
<i>Divers</i>								
Phosphate de tributyle	38P2NMPB	< 0.005	µg/l	GC/MS/MS après extraction SPE	Méthode M_ET172			#

38P2NMPB ANALYSE (P1N+P2M+PEST+BRO3) EAU DE PRODUCTION (ARS38-2013)
Eau respectant les limites et références de qualité fixées par l'arrêté du 11 janvier 2007 modifié par l'arrêté du 21 janvier 2010 pour les paramètres mesurés.

Isabelle VECCHIOLI
Responsable de Laboratoire



DEPARTEMENT DE L'ISERE

COMMUNE DE VEYSSILIEU

B U R I Z A Y

ALIMENTATION EN EAU POTABLE



PLAN DE RECOLEMENT


 Z.A. le Mas 07430 DAVEZIEUX Tel : 04.75.69.20.80 Fax : 04.75.69.20.81	Dessiné par :		Plan n° 03-03
	Visé par :		
	Date : 03/01/03		Echelle : 1/200
	Ind	MODIFICATIONS	DATES
A			
B			
C			
D			




DESSIN **E** TRAVAUX PUBLICS
SPEIL


Quartier Giry
07570 DESAIGNES
Tel : 04.75.06.31.90
Fax : 04.75.06.34.95


VISA

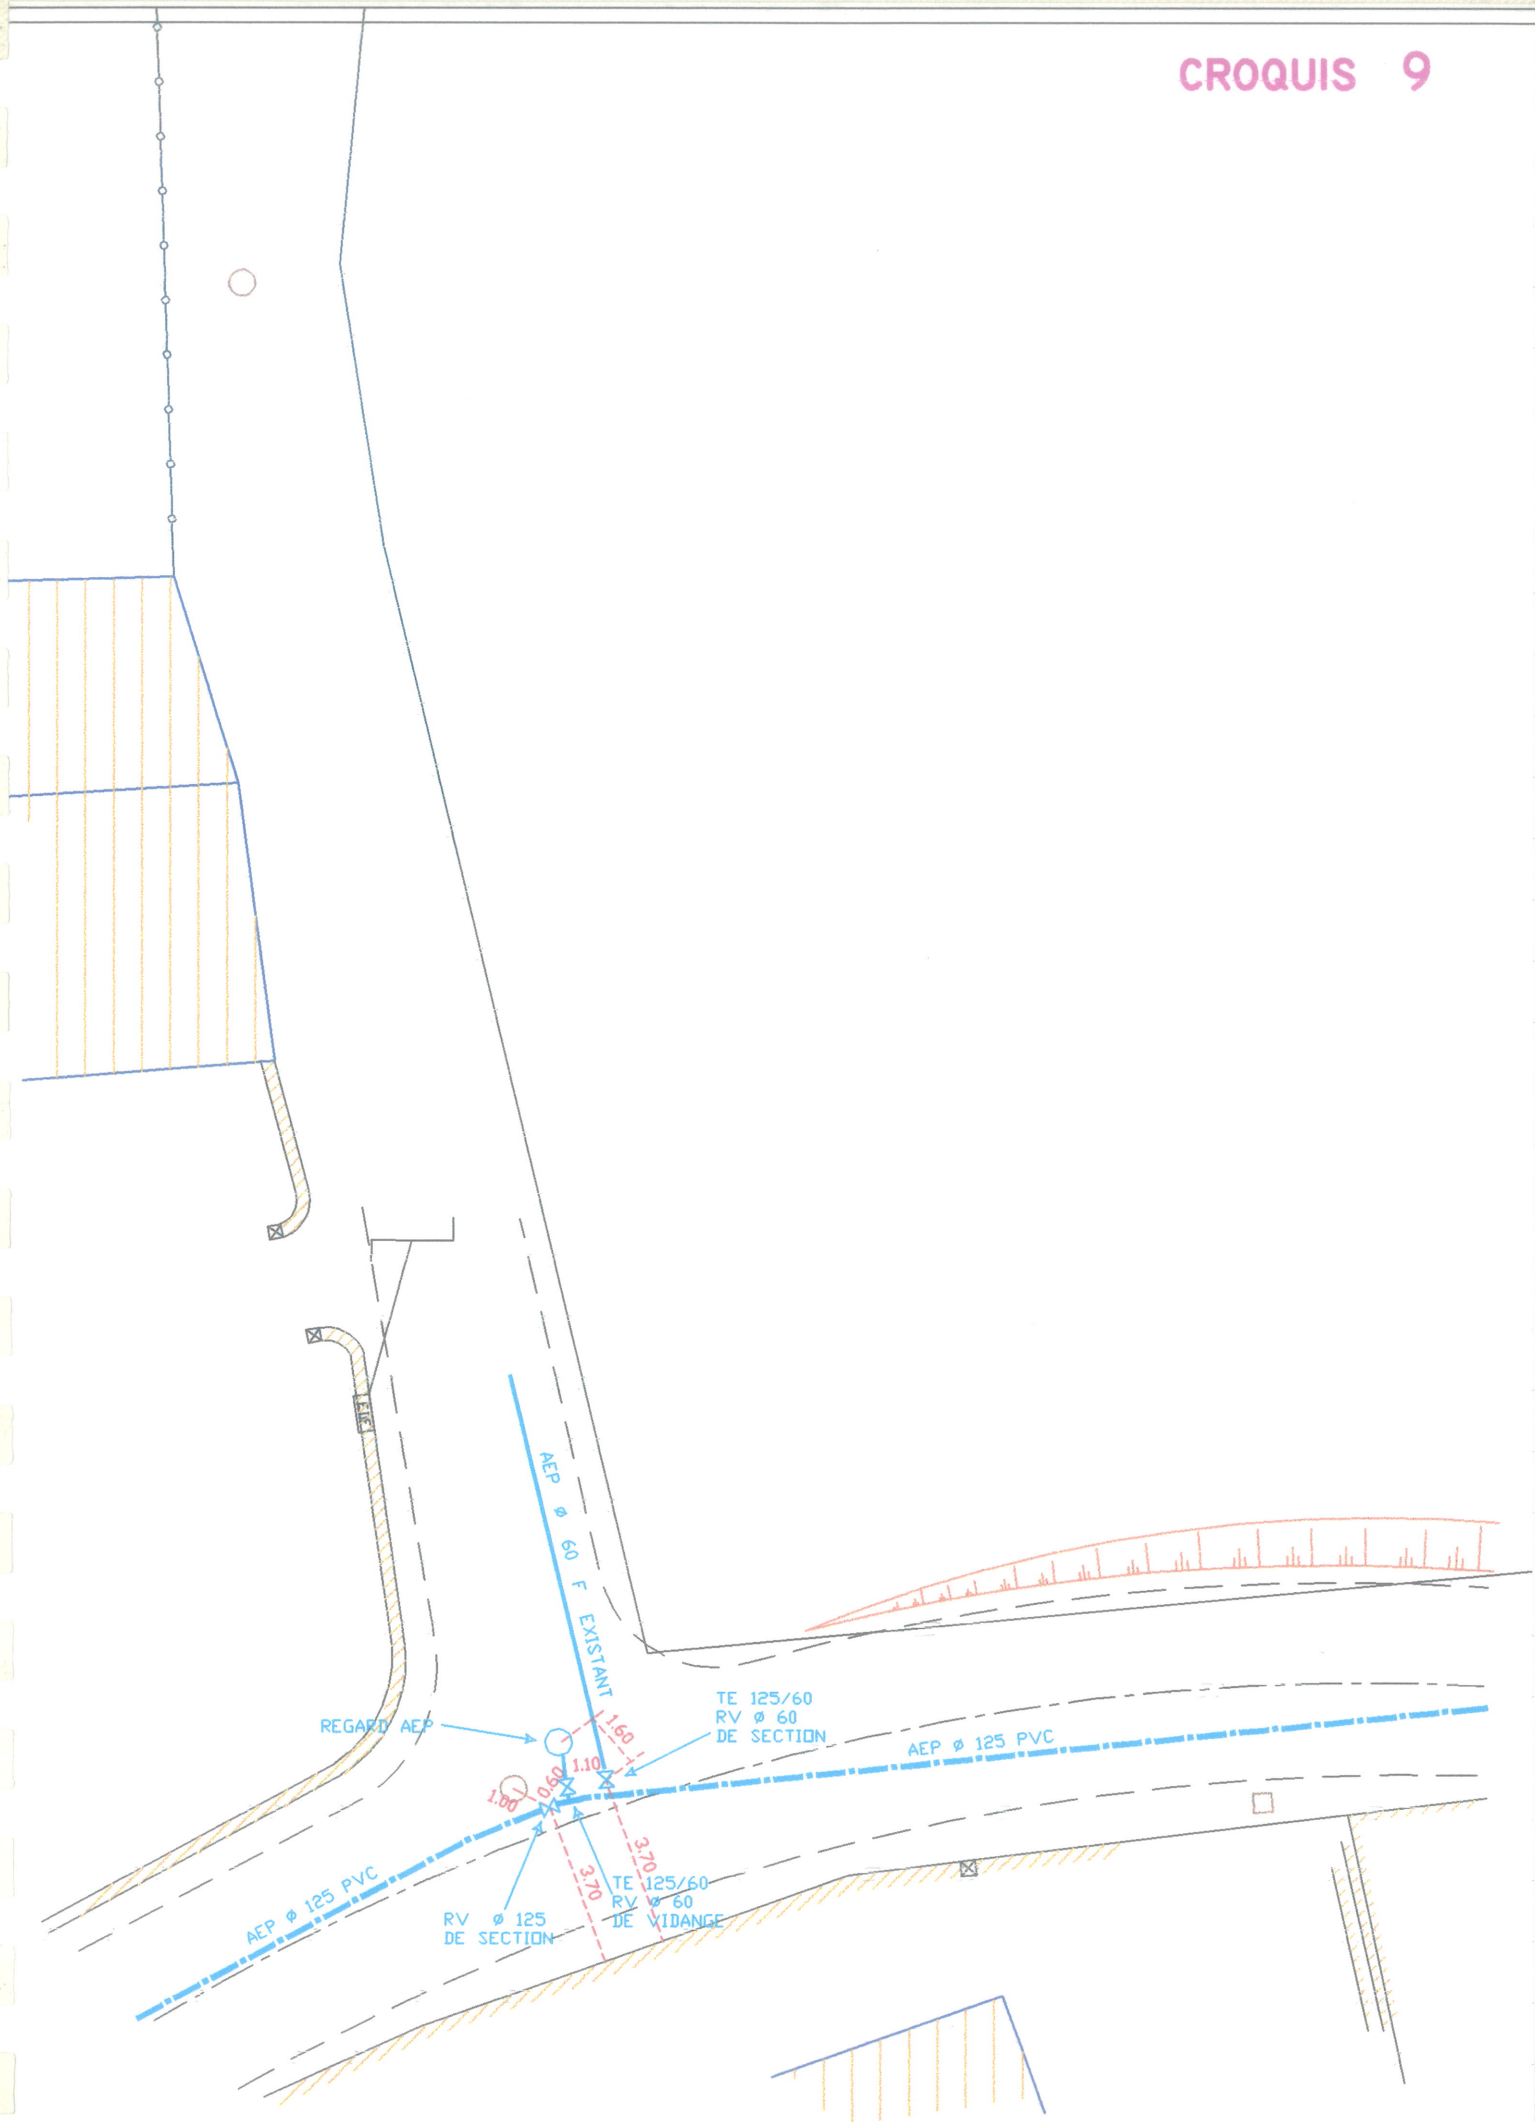


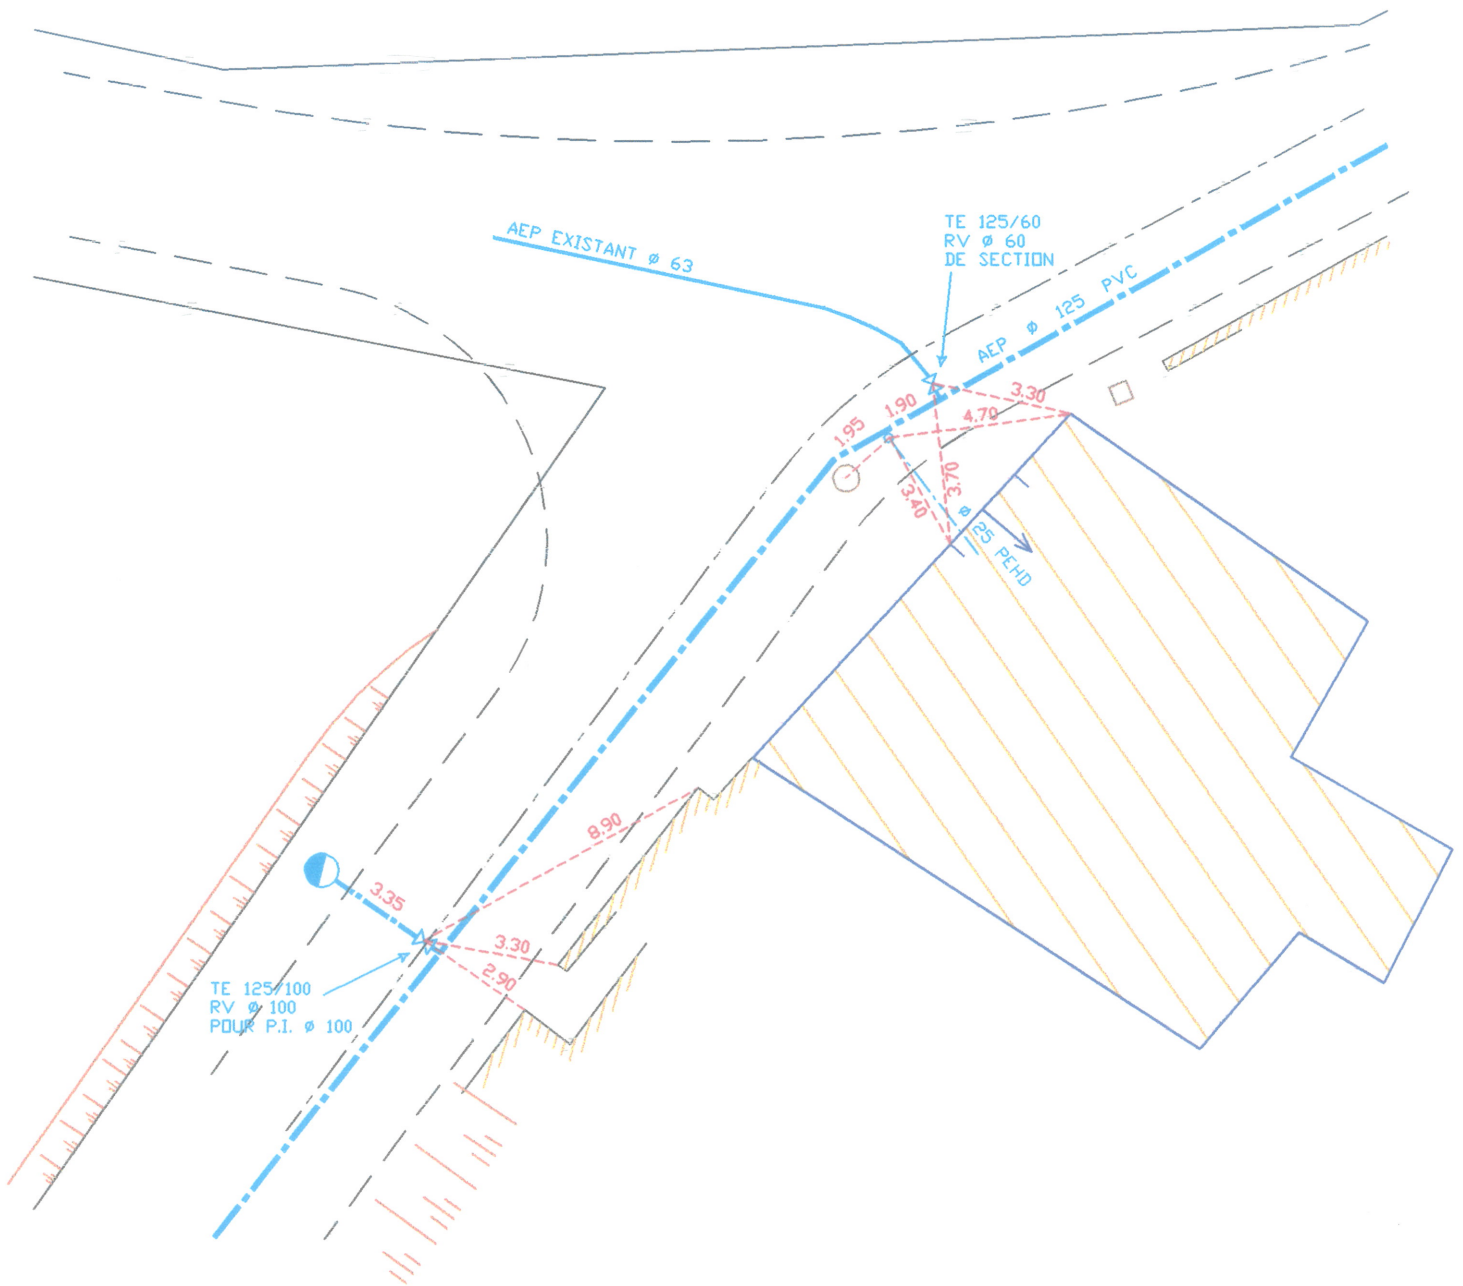




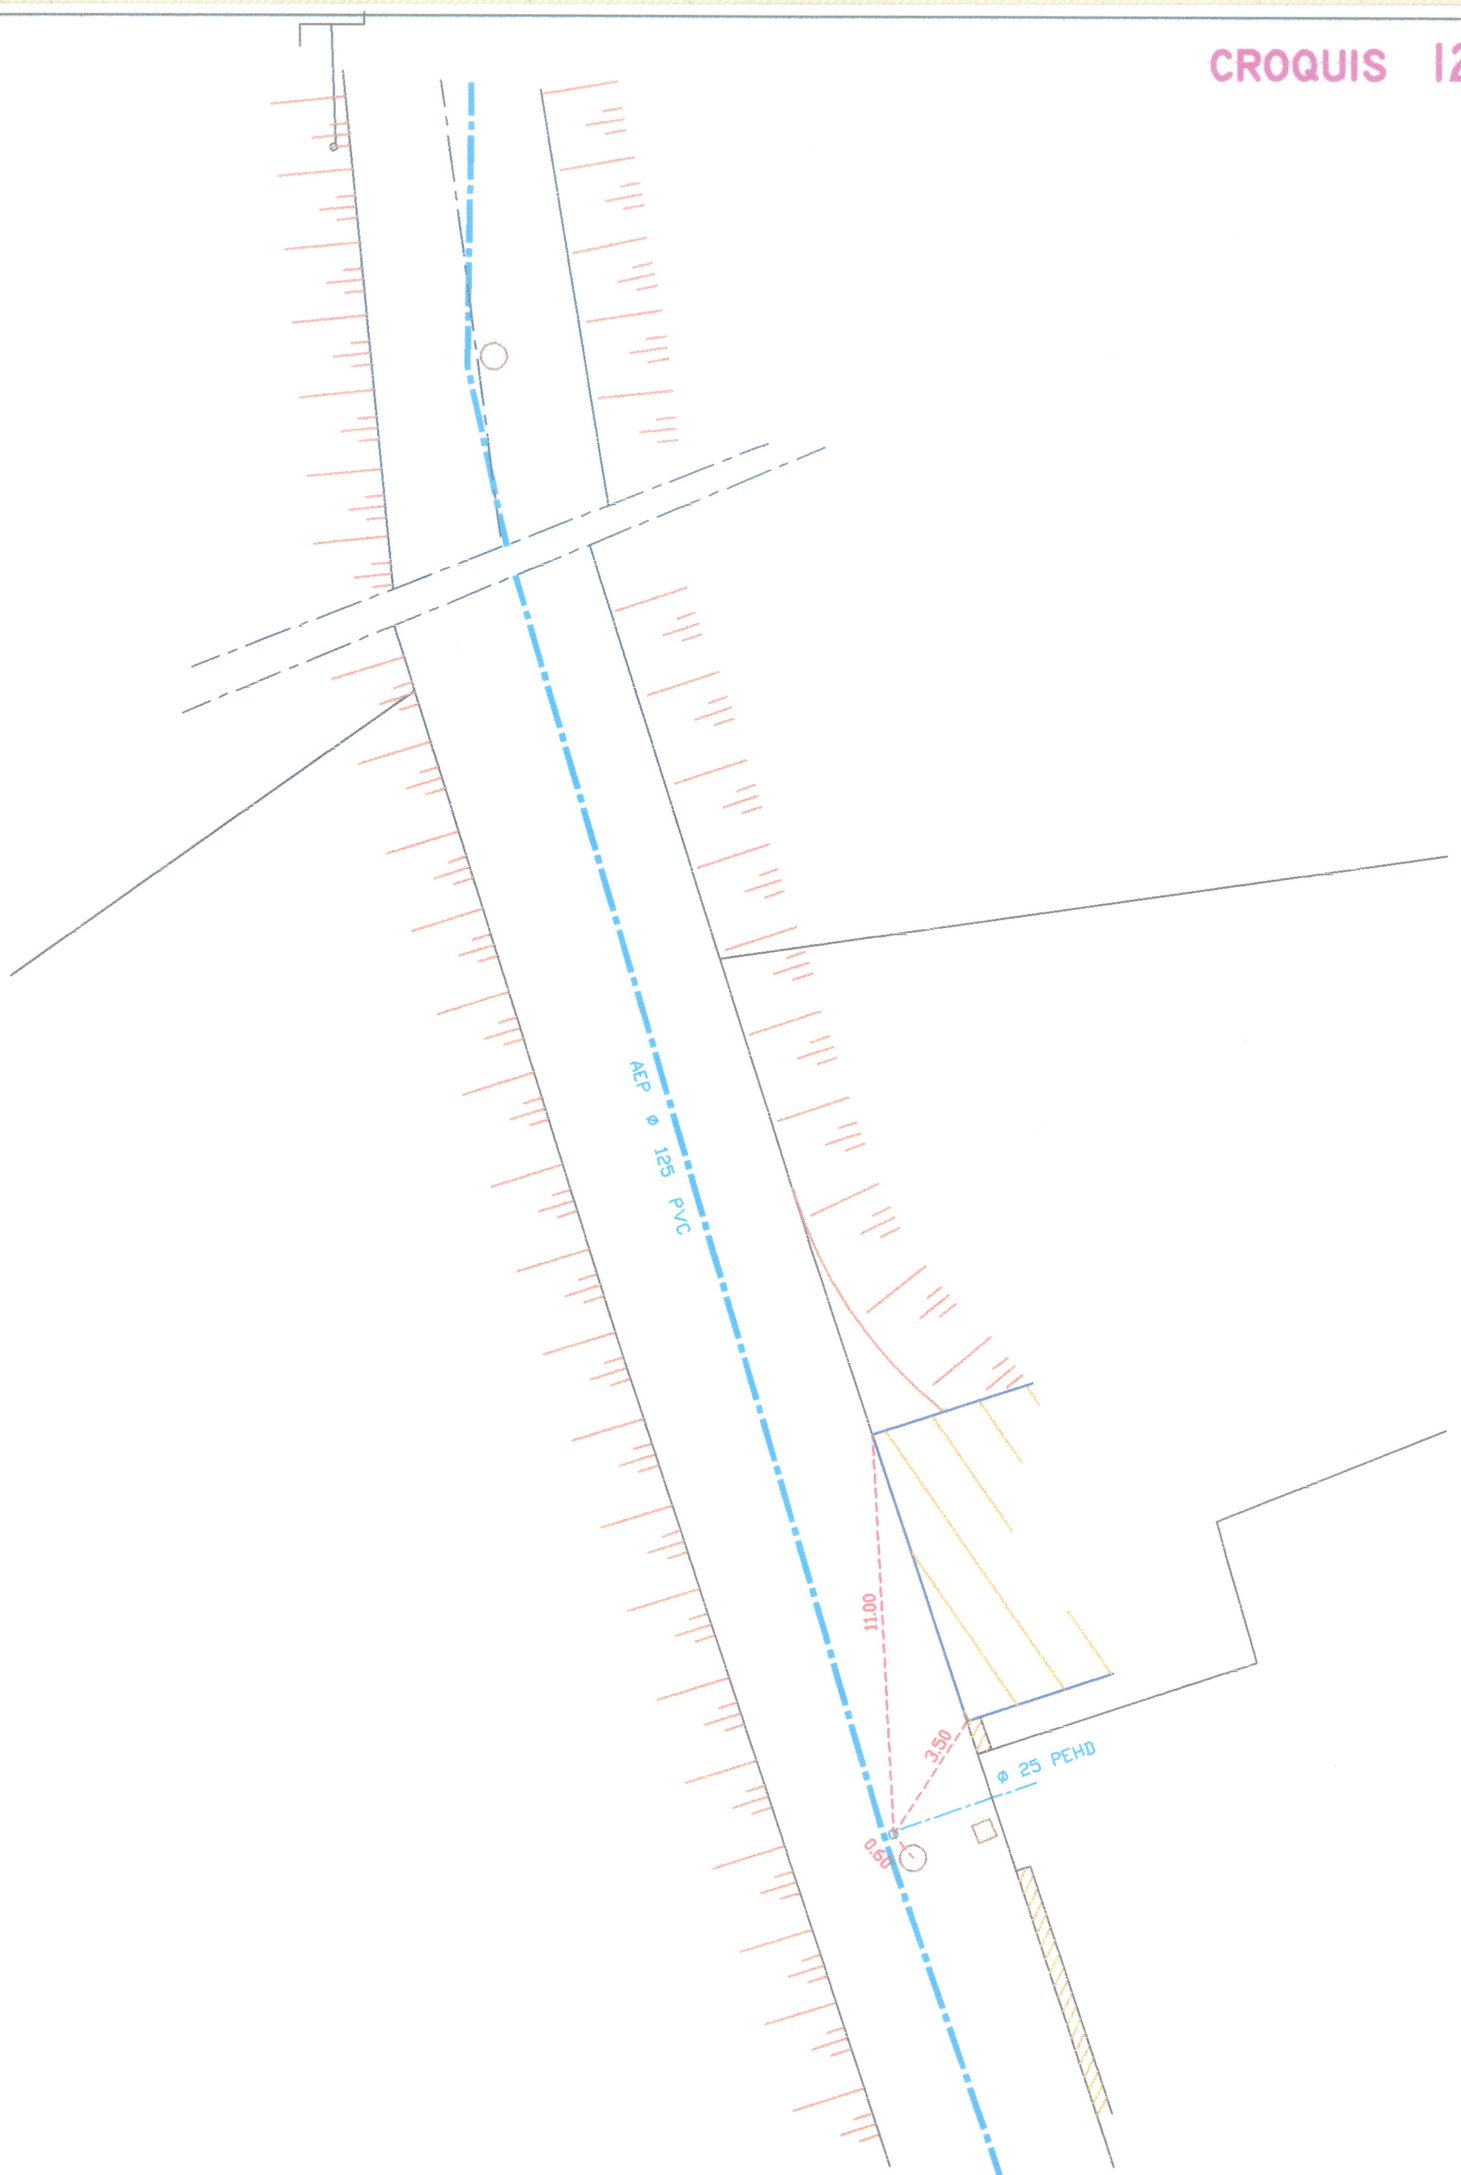

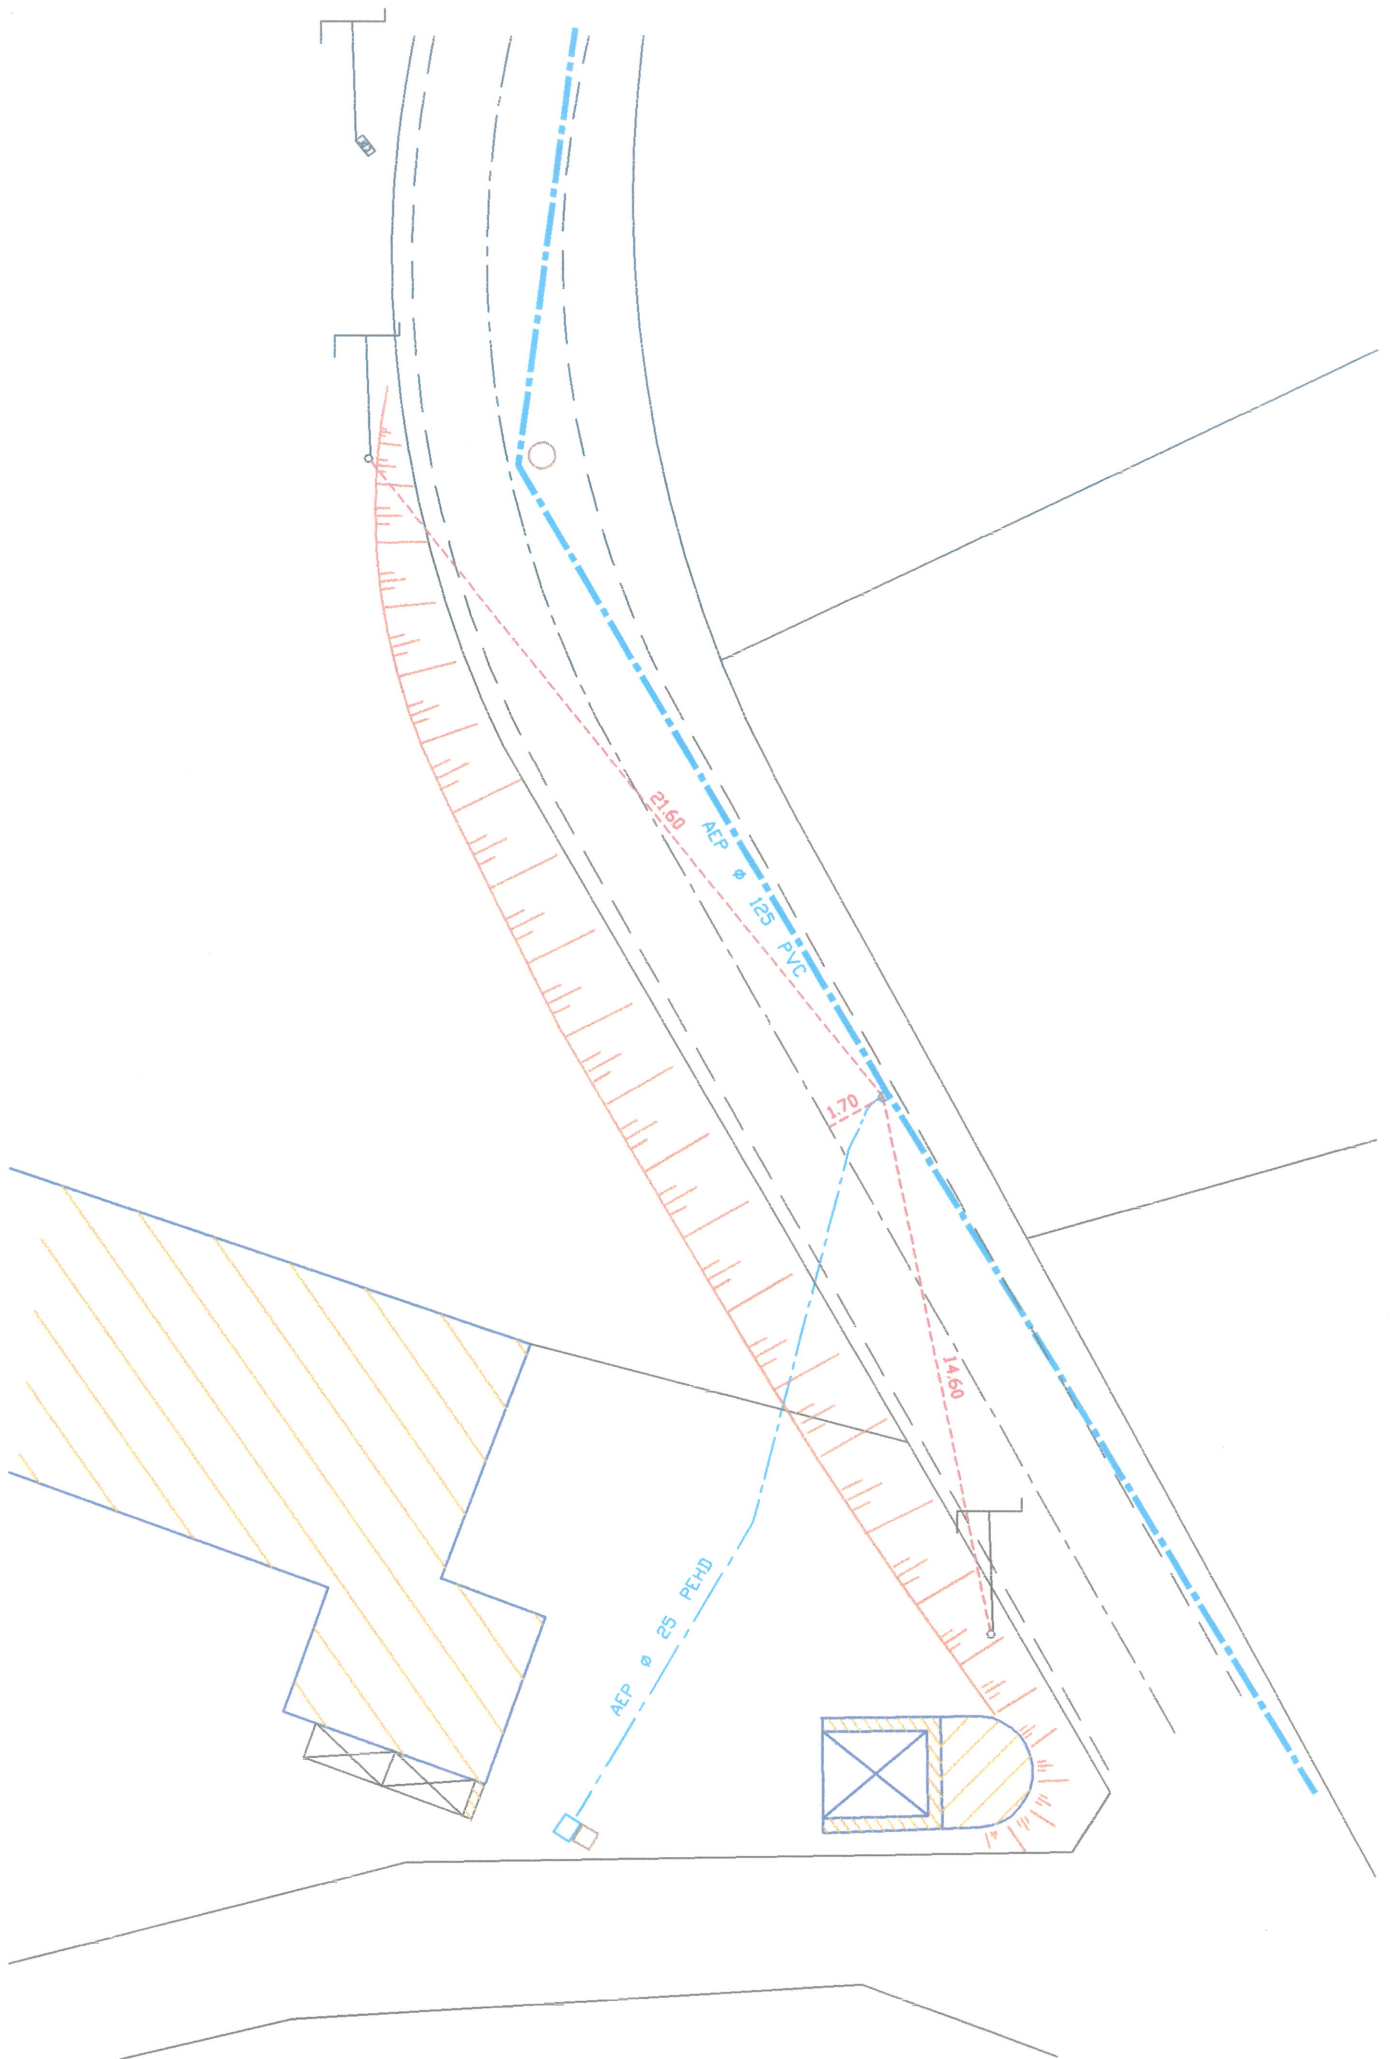

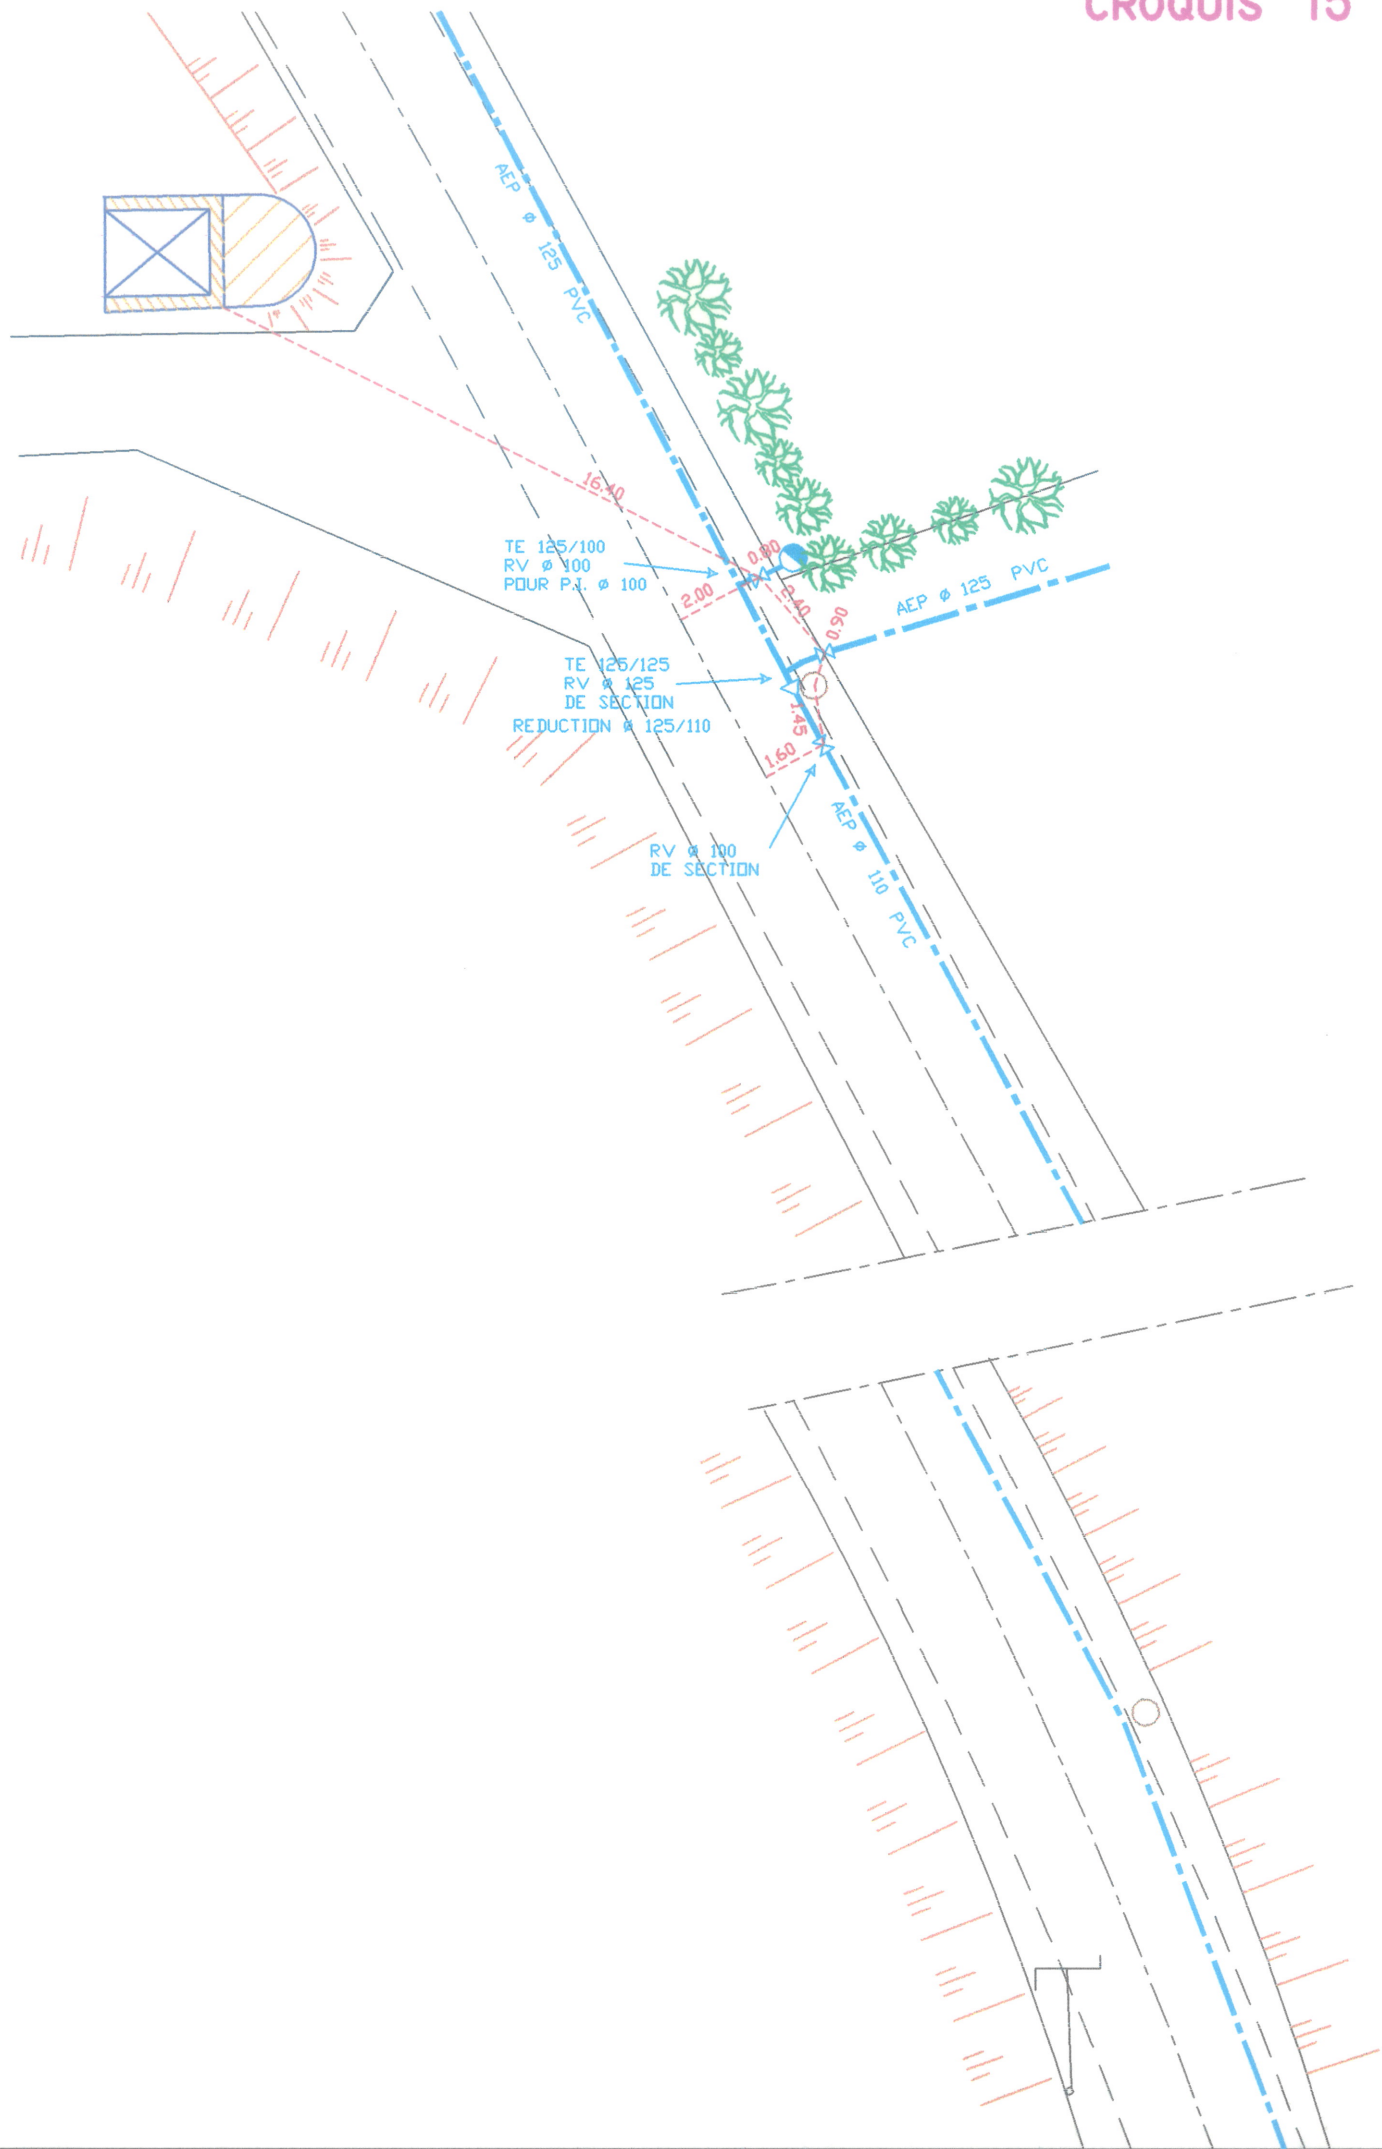





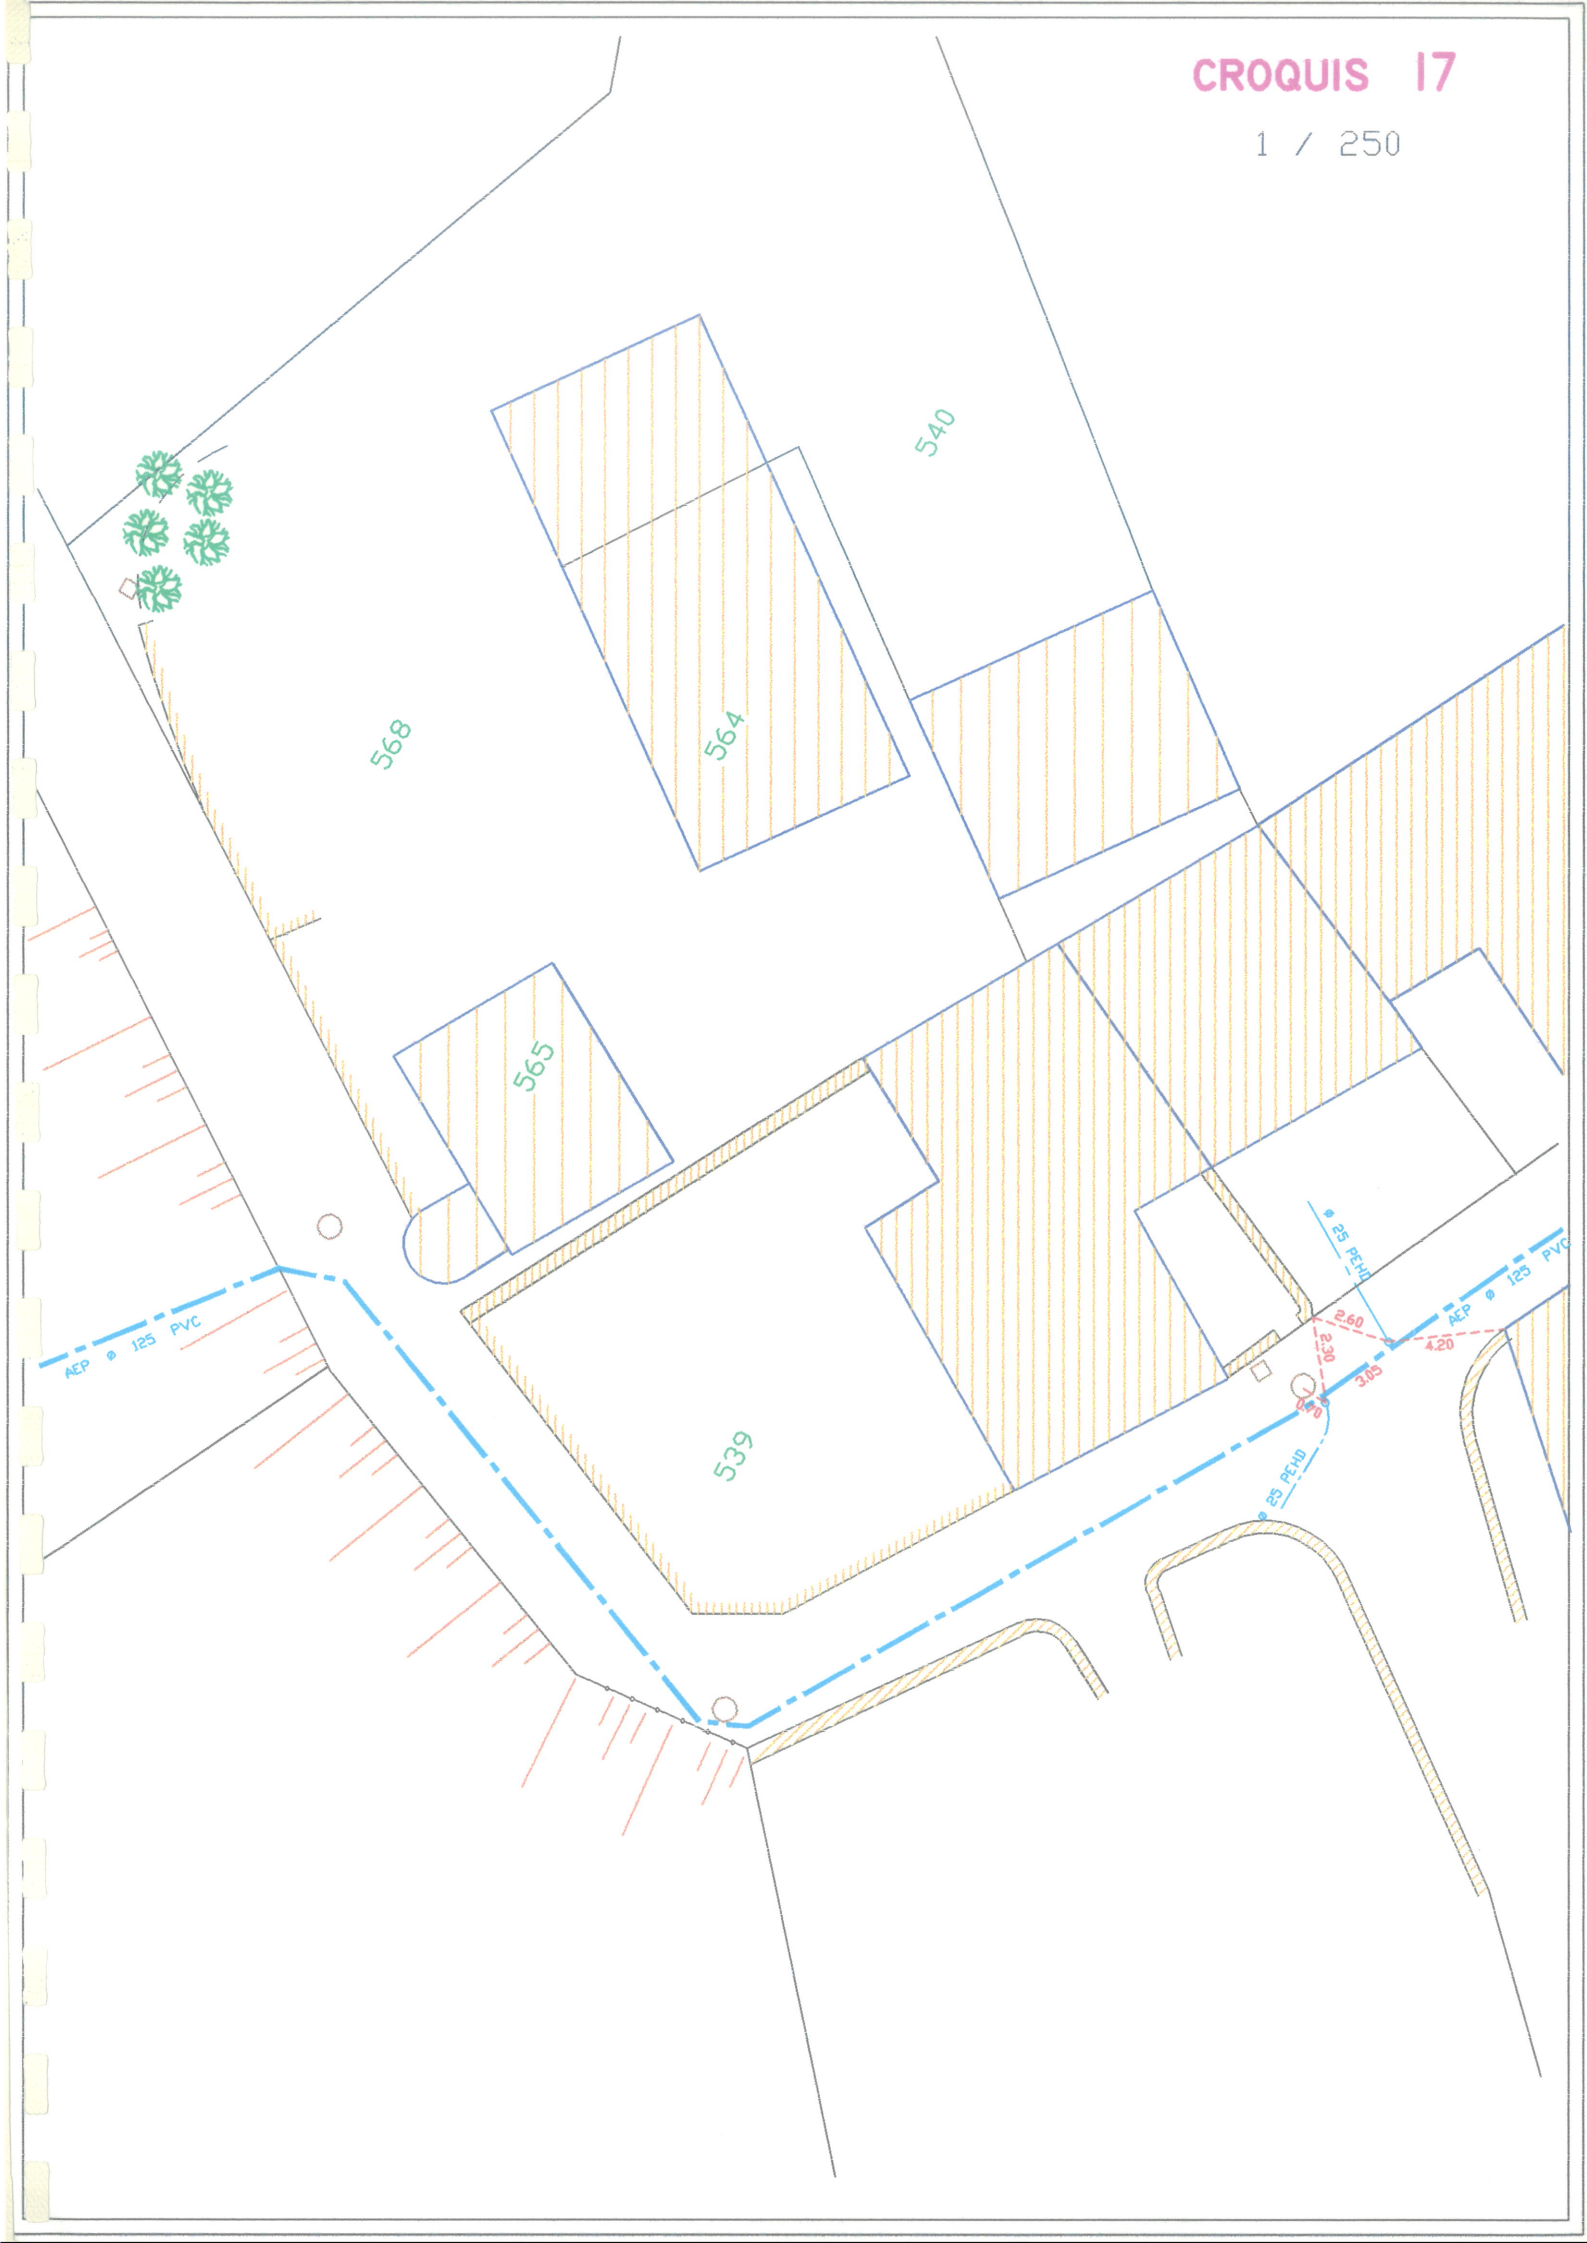


CROQUIS 18

1 / 250

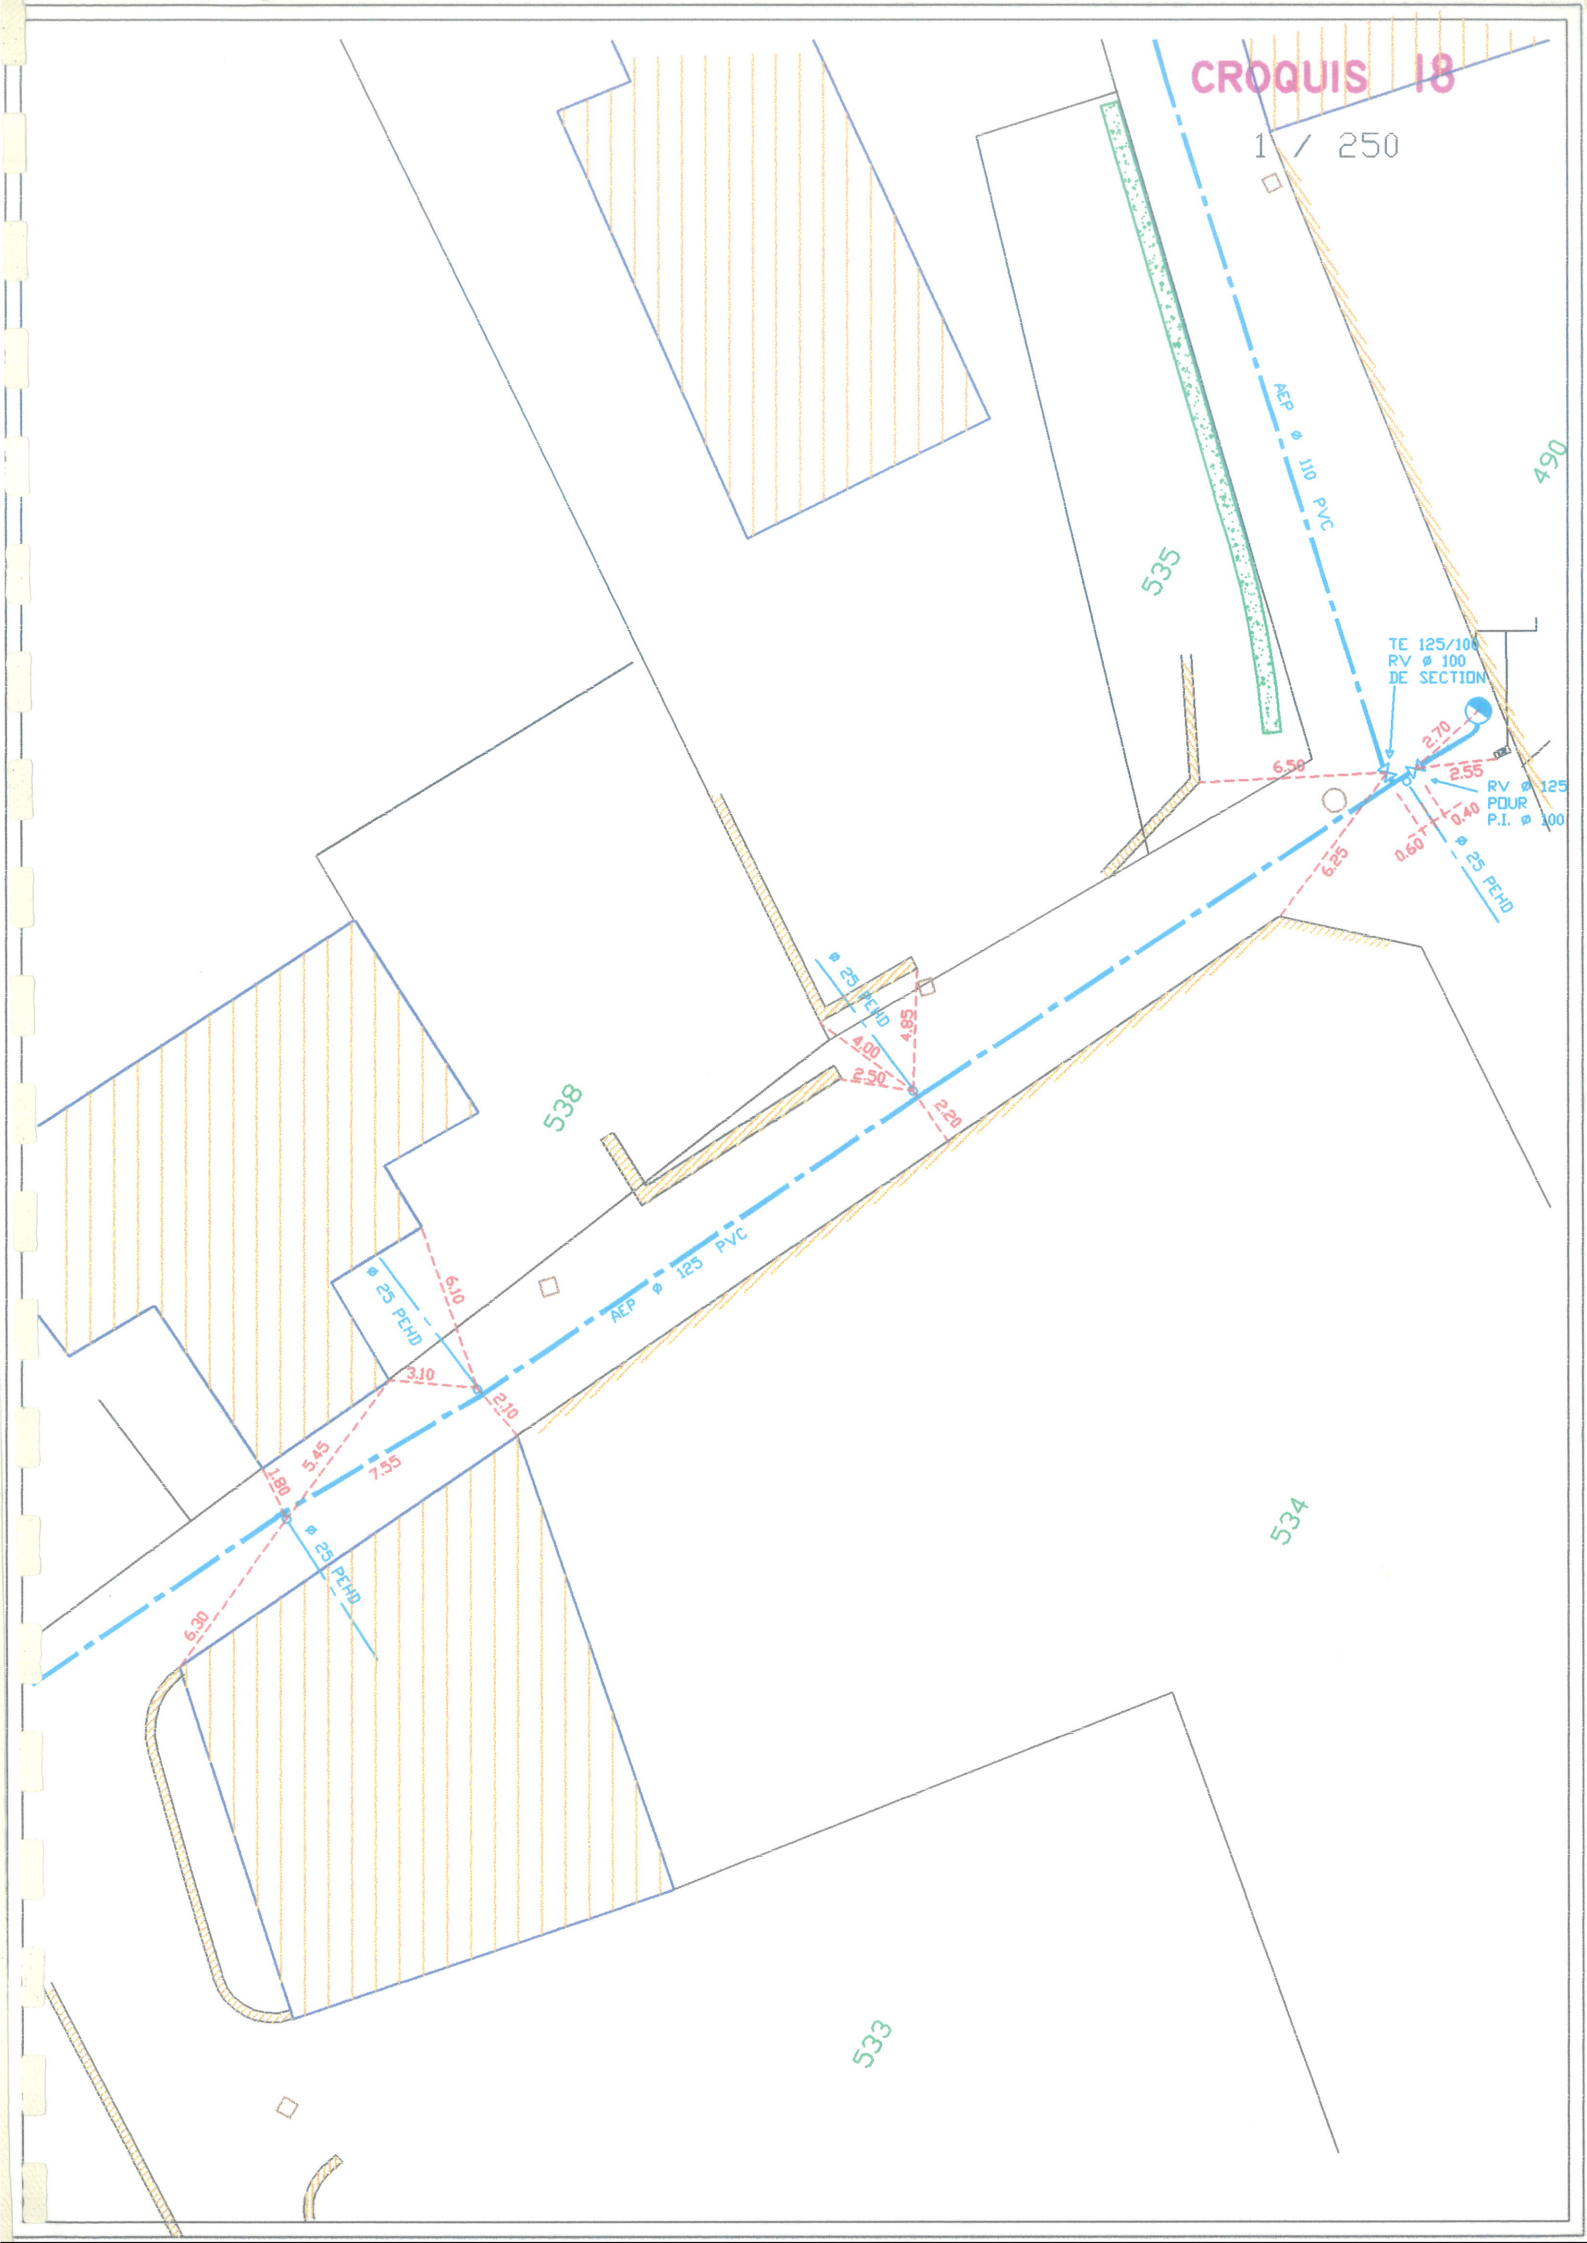

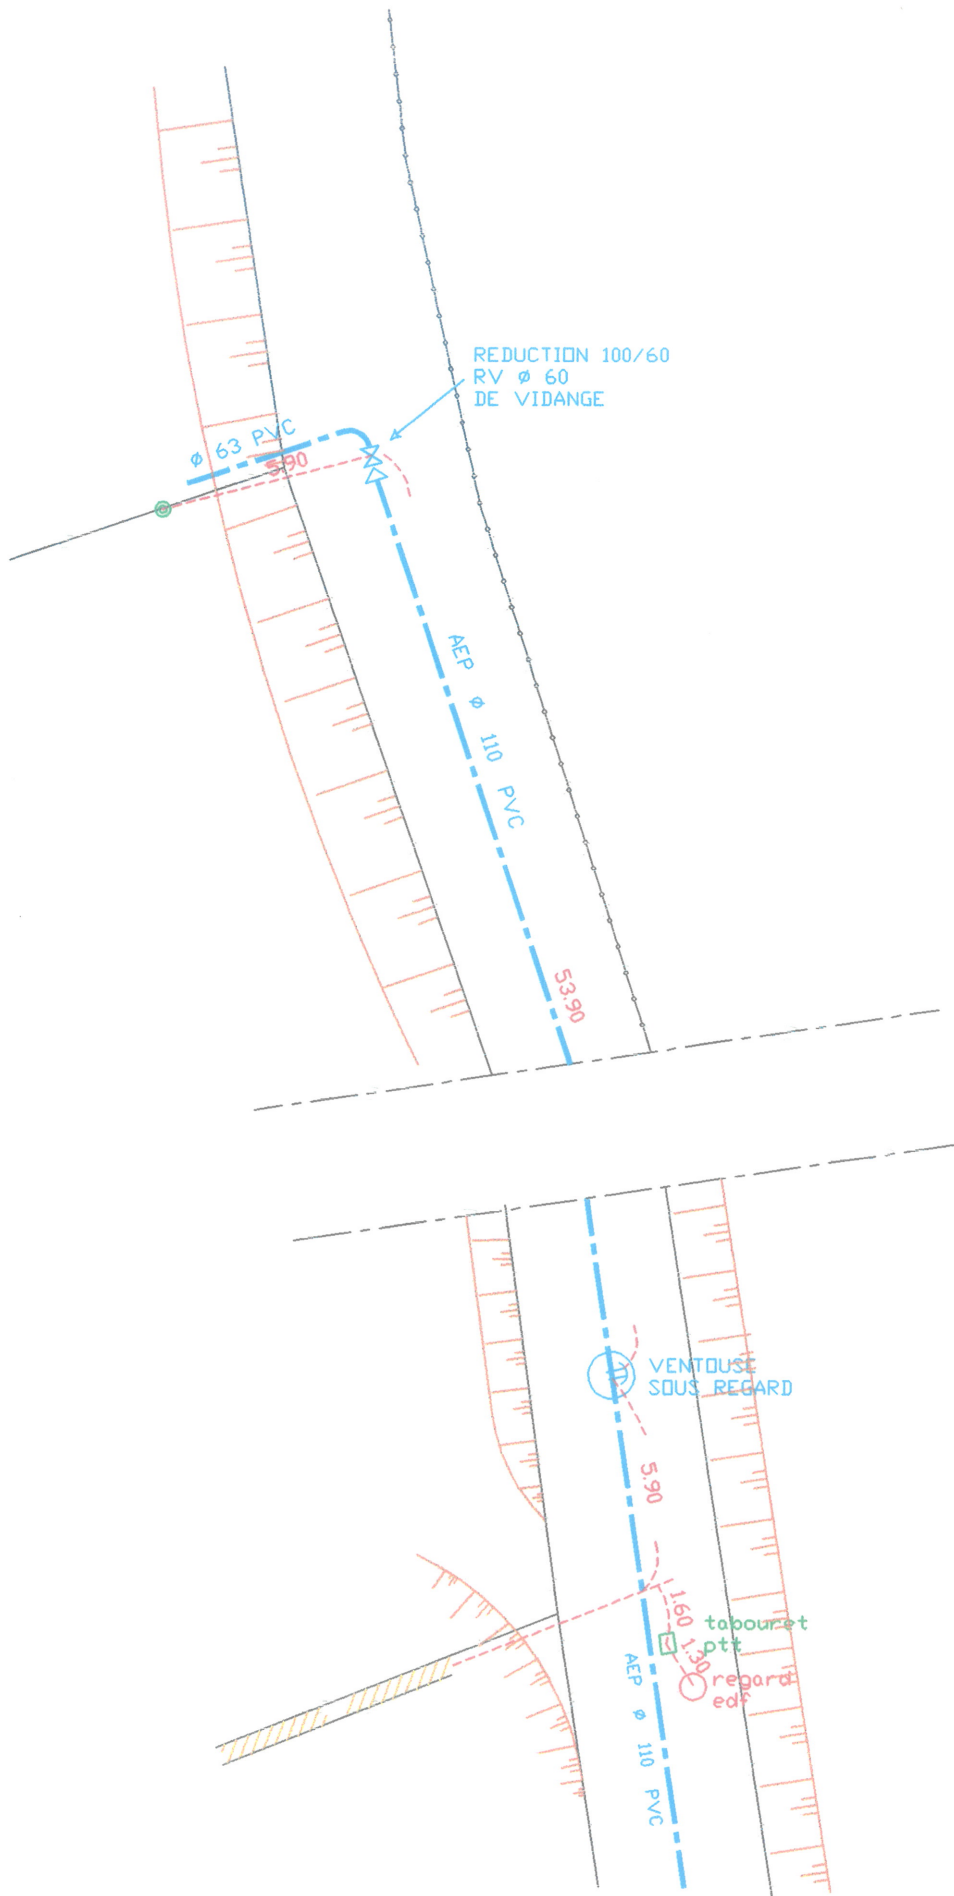

- CONDUITE AEP
- RPC DE REPRISE DE BRANCHEMENT
- RV DE SECTIONNEMENT
- RV # 100 POUR POTEAU D'INCENDIE

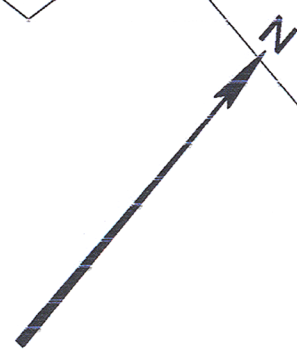


DEPARTEMENT DE L'ISERE

COMMUNE DE VEYSSILIEU

BURIZAY

ALIMENTATION EN EAU POTABLE

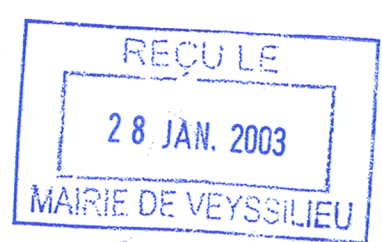

PLAN DE RECOLEMENT

 Z.A. le MoS 07430 DAVEZIEUX Tel : 04.75.69.20.80 Fax : 04.75.69.20.81	Dessiné par :	Plan n° 03-03	
	Visé par :		
	Date : 03/01/03	Echelle : 1/1000	
	Ind	MODIFICATIONS	DATES
	A		
B			
C			
D			




DESSIN E TRAVAUX PUBLICS
SPEIL

Quartier Giry
07570 DESAIGNES
Tel : 04.75.06.31.90
Fax : 04.75.06.34.95

VISA

--

APPROUVE
25 FEV. 2002
MAIRIE DE VEYSSILIEU

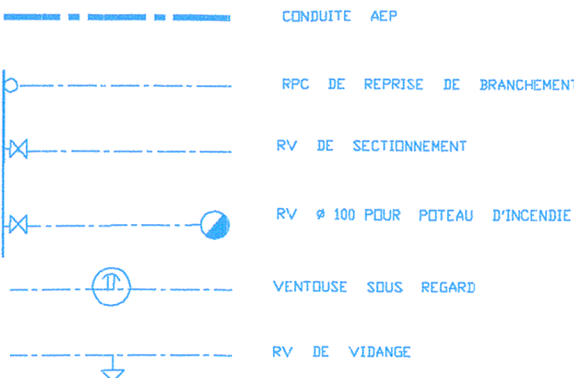


LE VILLAGE – COTE FAROUD
ALIMENTATION EN EAU POTABLE

PLAN DE RECOLEMENT

	Dessiné par :	Plan n° :	
	Visé par :		
	Date : 31/10/01	Echelle : 1/1000	
	Ind	MODIFICATIONS	DATES
	A		
B			
C			
D			

	DESSIN E TRAVAUX PUBLICS SPEIL	Quartier Giv	VISA
		07570 DESAIGNES Tel : 04.75.06.31.90 Fax : 04.75.06.34.95	

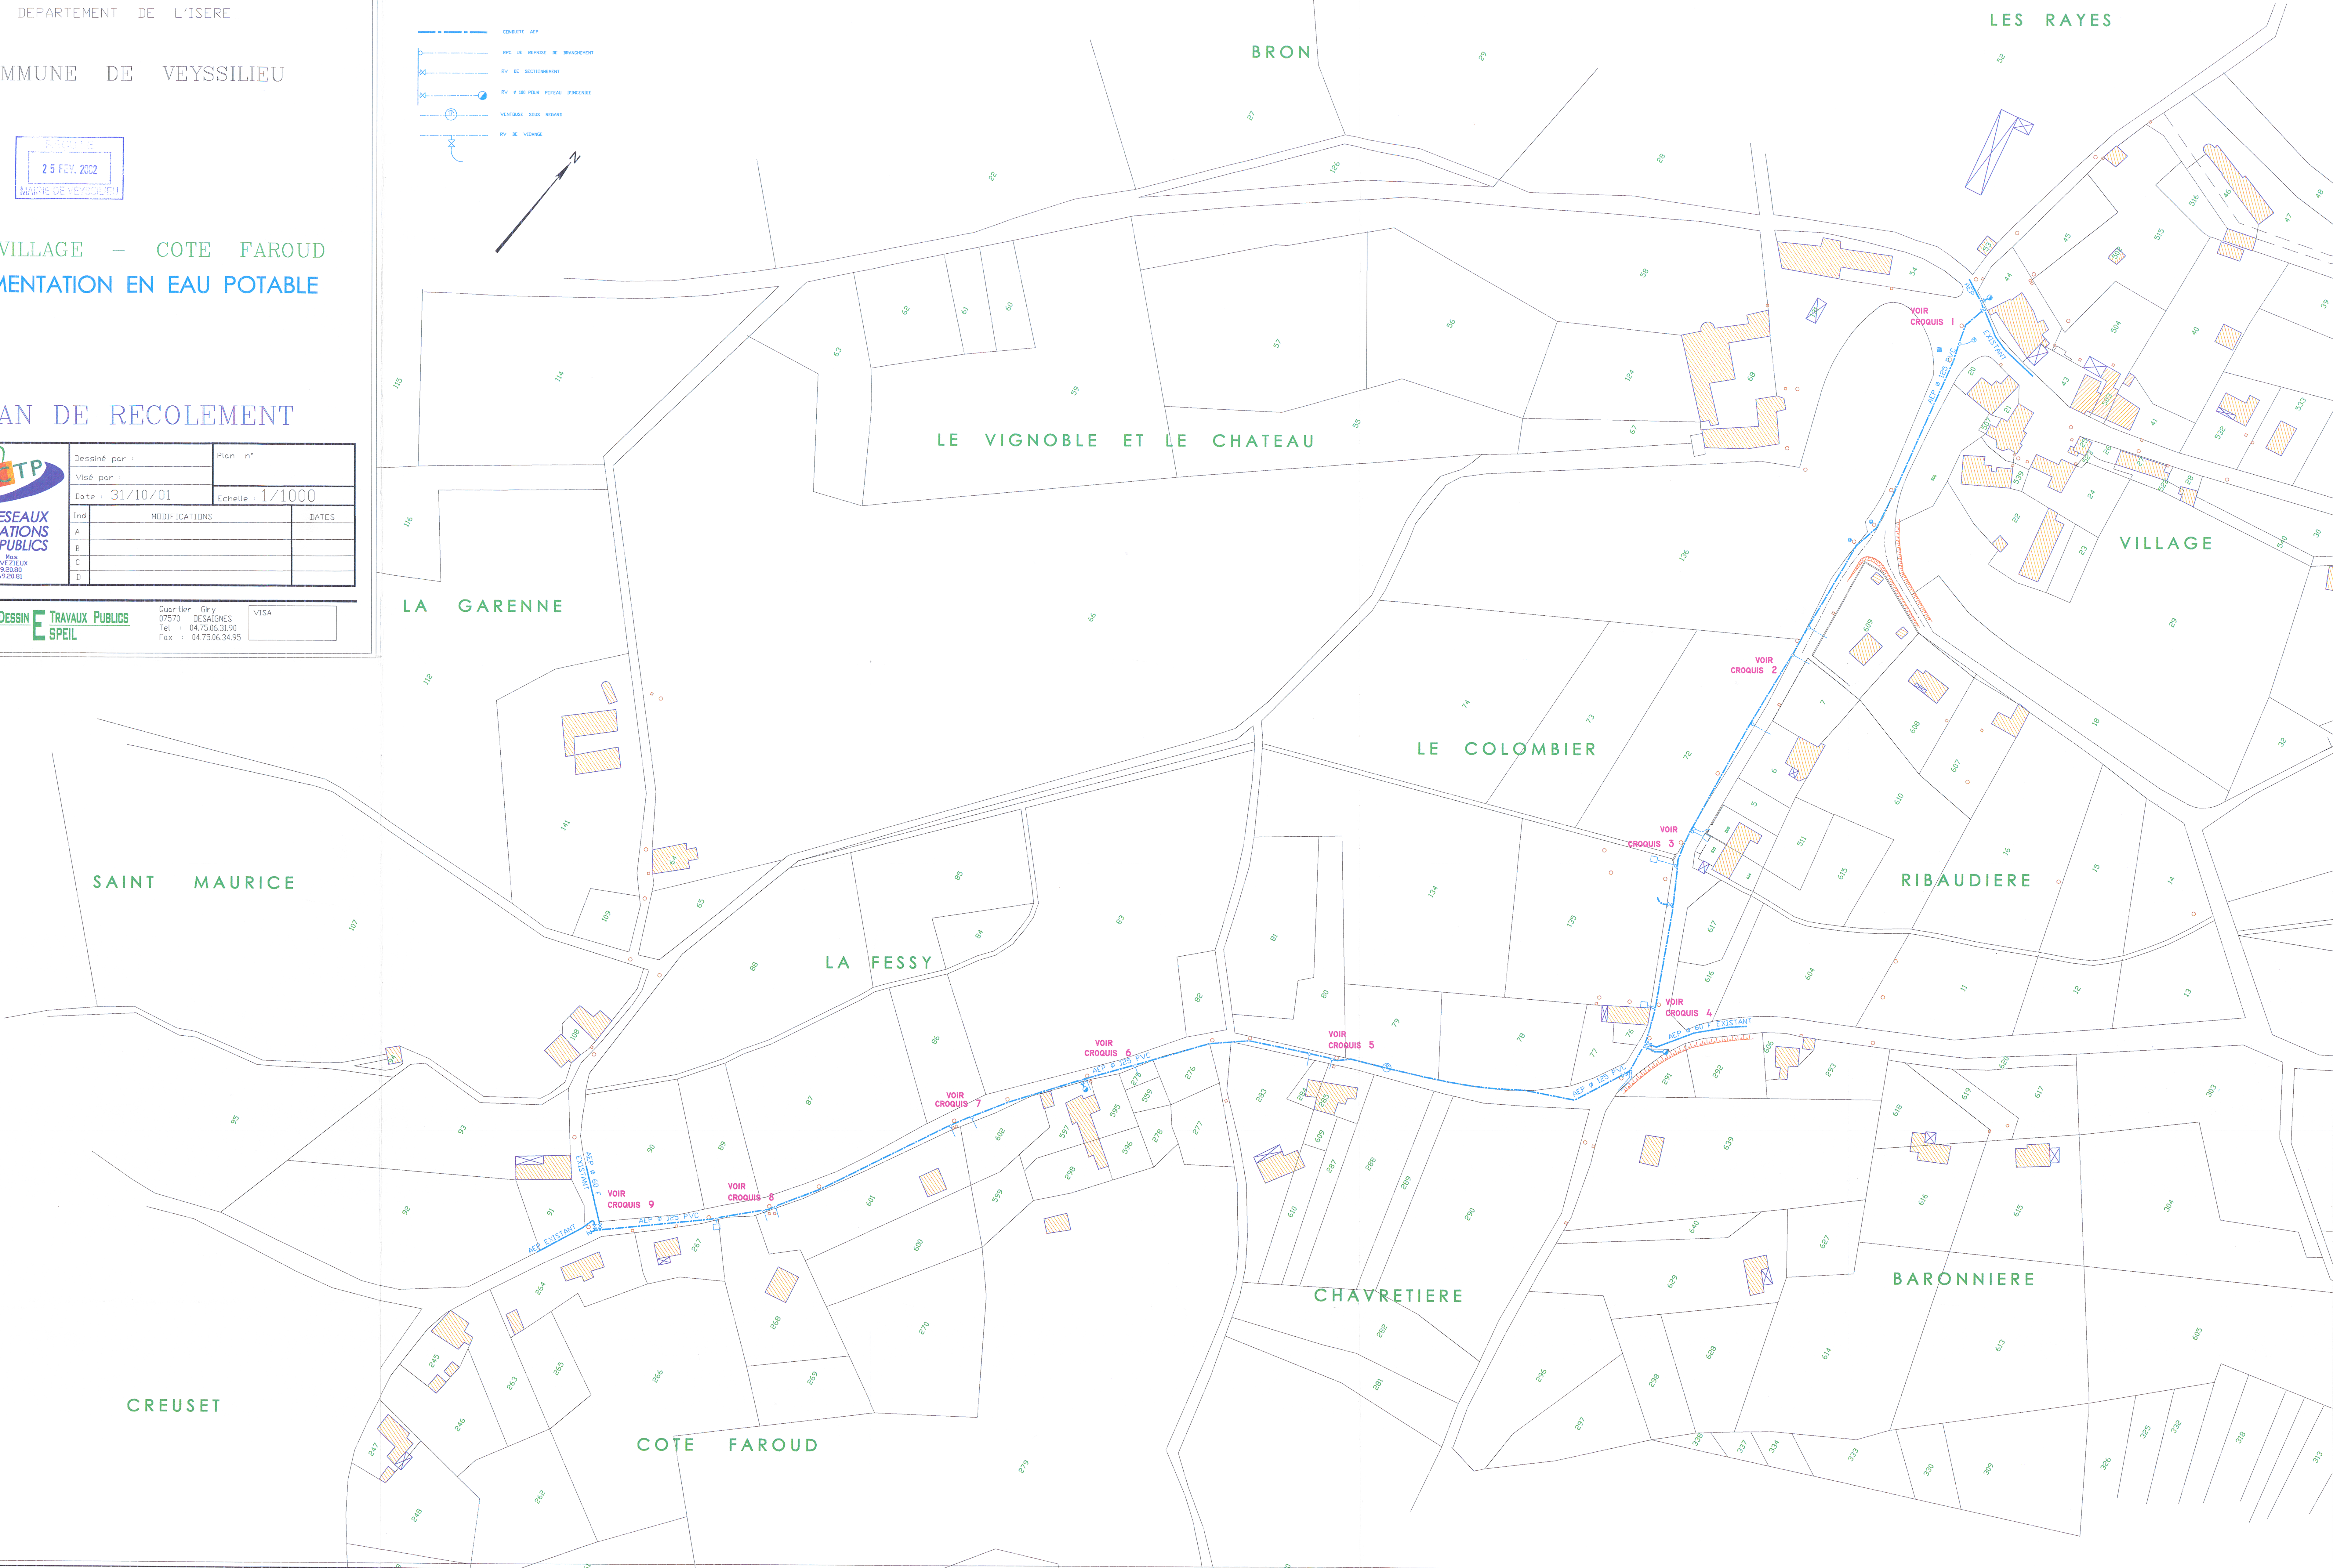

CH

Chin de dessert

