

**DEPARTEMENT DE LA MOSELLE**

**COMMUNE DE**

**HOMBOURG-BUDANGE**

**\*\*\*Réseaux d'Assainissement\*\*\*  
Plan de Récolement**

**CHALETs**

Echelle : 1/500



**\*\* SARL Edouard KIOCZKO \*\***  
**GEOMETRES-EXPERTS OGE n°99608**  
 Edouard KIOCZKO, Géomètre Expert - numéro d'inscription: 4353

Cabinet principal:  
 B.P. 6 - 51, Rue du Général LECLERC  
 54640 TULLOUEGNIENOUX  
 Tél: 03.82.21.27.49 Fax: 03.82.21.27.72  
 kiozkotulc @libertysurf.fr

Cabinet secondaire:  
 B.P. 37 - 29c, Grand Rue  
 57450 FAREBERSVILLER  
 Tél: 03.82.21.27.49 Fax: 03.82.21.27.72  
 kiozkofar @libertysurf.fr

Parrainages:  
 B.P. 30604 - 39, Rue de France  
 57206 SAREGUEMINES CEDEX  
 Tél: 03.87.56.65.32 Fax: 03.87.28.73.36

Coordonnées Planimétriques:  
**LAMBERT I**  
 Nivellement IGN  
 (Altitudes Normales)

DATE : Octobre 2007  
 N° Dossier : 2007-193  
 N° Info : 07193

BUDANGE ET CHALETS


Echelle : 1/500





 



DEPARTEMENT DE LA MOSELLE

COMMUNE DE

HOMBOURG-BUDANGE

**\*\*\*Réseaux d'Assainissement\*\*\***  
 Plan de Récolement

BUDANGE GARE

Echelle : 1/500

**\*\* SARL Edouard KIOCZKO \*\***  
 GEOMETRES-EXPERTS OGE n°99608  
 Edouard KIOCZKO, Géomètre Expert-n° de description: 4333

**Cabinet principal:**  
 B.P. 6 - 51, Rue du Général LECLERC  
 54640 TUDOUGENIEUX  
 Tél: 03.82.21.27.45 Fax: 03.82.21.27.72  
 kiozkoc@libertysurf.fr


**Cabinet secondaire:**  
 B.P. 37 - 29c, Grand Rue  
 57430 FAREBERSVILLER  
 Tél: 03.87.29.04.50 Fax: 03.87.29.04.83  
 for.kiozko@libertysurf.fr

**Permanence:**  
 B.P. 30604 - 39, Rue de France  
 57206 SARRÉGUEMINES CÉDEX  
 Tél: 03.87.98.65.32 Fax: 03.87.26.73.36

Coordonnées Planimétriques:  
 LAMBERT I  
 Nivellement IGN  
 (Altitudes Normales)

DATE : Octobre 2007  
 N° Dossier : 2007-193  
 N° Info : 07193

\*\*\*Réseaux d'Assainissement\*\*\*  
Plan de Récollement

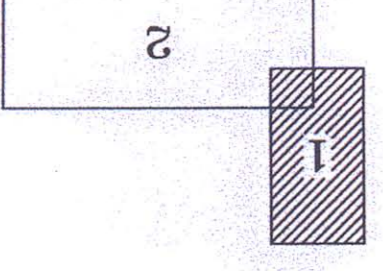

Echelle : 1/500

Coordonnées Planimétriques: LAMBERT I  
Niveau: Niveau IG (Altitudes Normales)


DATE : Octobre 2007  
N° Dossier : 2007-193  
N° Info : 07193

**\*\* SARTI Edouard KIOZKO \*\***  
GEOMETRES-EXPERTS OGE n°99808  
Edouard KIOZKO, Edouard Expert - numéro d'inscription: 4553

Cabinet principal:  
B.P.6 - 51 Rue du Général LEClerc  
54640 LIGONVILLE  
Tél. 03.82.21.27.25 Fax: 03.82.21.27.22

Cabinet secondaire:  


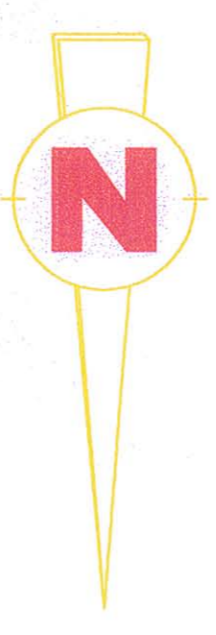

Nota:  
Le Parcelaire a été obtenu par  
Digitalisation du Plan Cadastre

